



Samþykkt á fundi bygginga-
nefndar þ. 18.11.1981
BYGGINGAFULLTRÚINN
Í HAFNARFIRDI

Ganga skal frá önnu
óhittuðri samráði við
sökkvildisstjóra

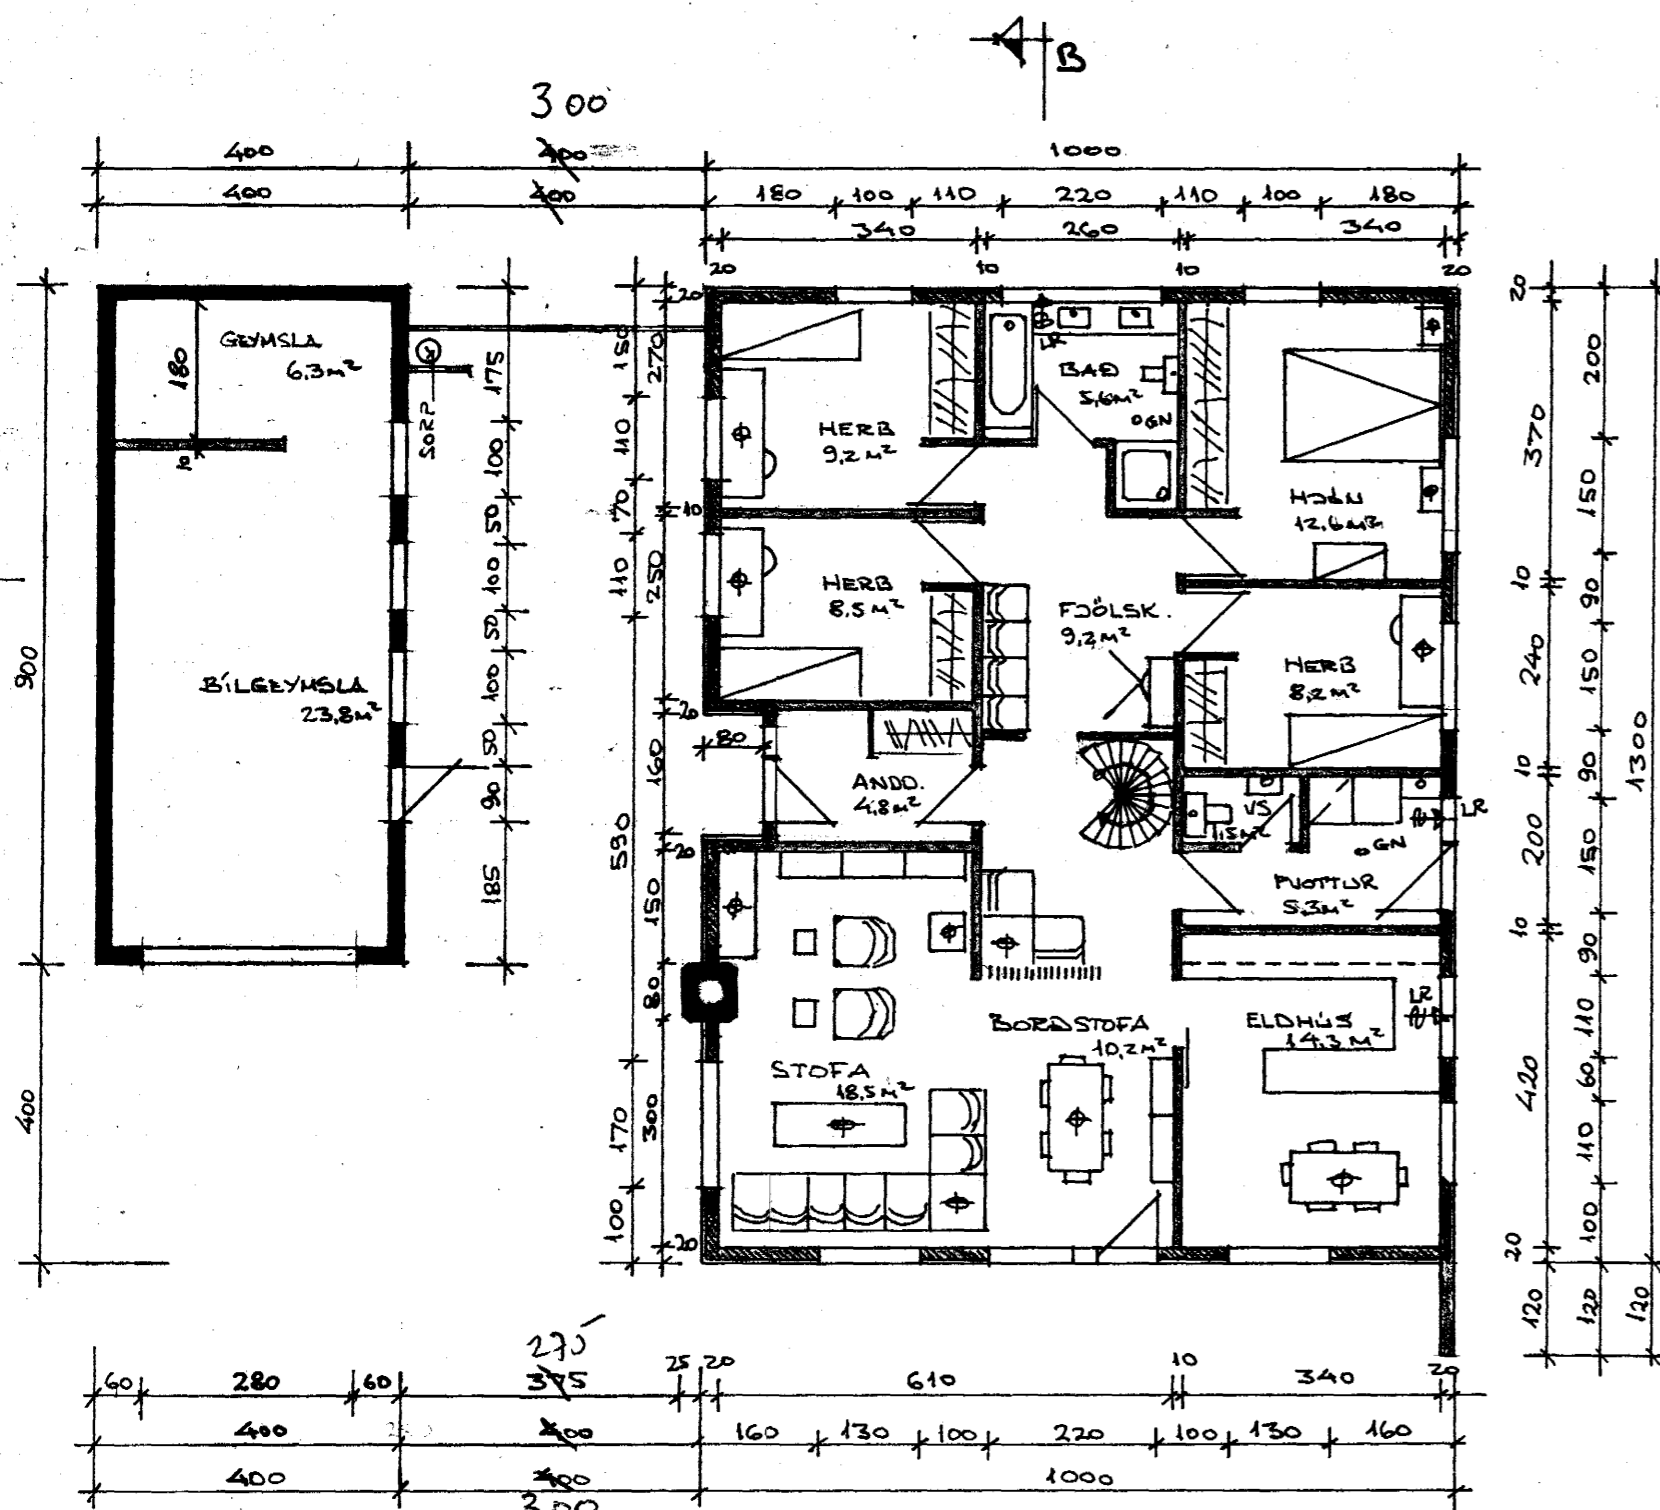

JARDHED M 1:100

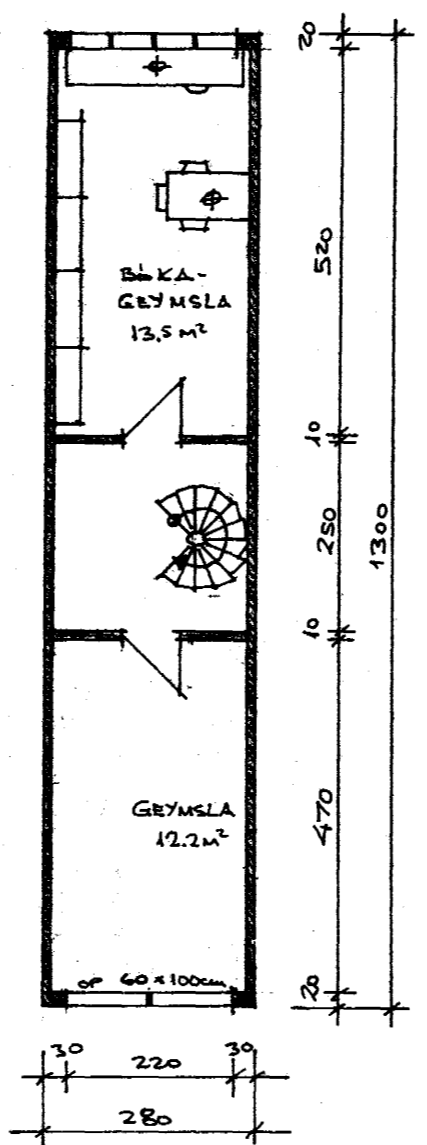

RISHED M 1:100

BRÚTT FLATARMÁL:

JARDHED	128,7 m ²	
RIS	36,4 m ²	
GEYMSLA	8,0 m ²	
BÍLGEYMSLA	28,0 m ²	36 36
SAMTALS	201,1 m²	


BRÚTT RÚMÁL:

HÚSS	500,7 m ³	501
BÍLGEYMSLU	107,1 m ³	107
SAMTALS	607,8 m³	608


BYGGINGAREFNI: TIMBUR, NEMA BÍLGEYMSLA ER STEYPIST UPP.

ATH: ALLAR INNIVÆÐIÐ SKULU VERA 80CM BREIÐAR SUÐ OG HURÐ ÚT ÚR PUOTTAKHÚSI OG BORÐSTOFU. HURÐ Í ANDD. 90CM BREIÐ SÍL MÁL 2 TAKN ERU Í CM NEMA HURÐREKTER ER Í M OG MÁL 2 AFSTÖÐUMYND


KÖLNUNARTÖLUR: K GILDI FYRIR ÚTVEGGI ≤ 0,45 W/m².C°
K GILDI FYRIR PAK ≤ 0,30 W/m².C°
K GILDI FYRIR GOLF ≤ 0,40 W/m².C°
HESTA KÖLNUNARTÖLA ÚTVEGGJA 80 MEDTÖLDUM GLUGGUM ER 1,0 W/m².C°

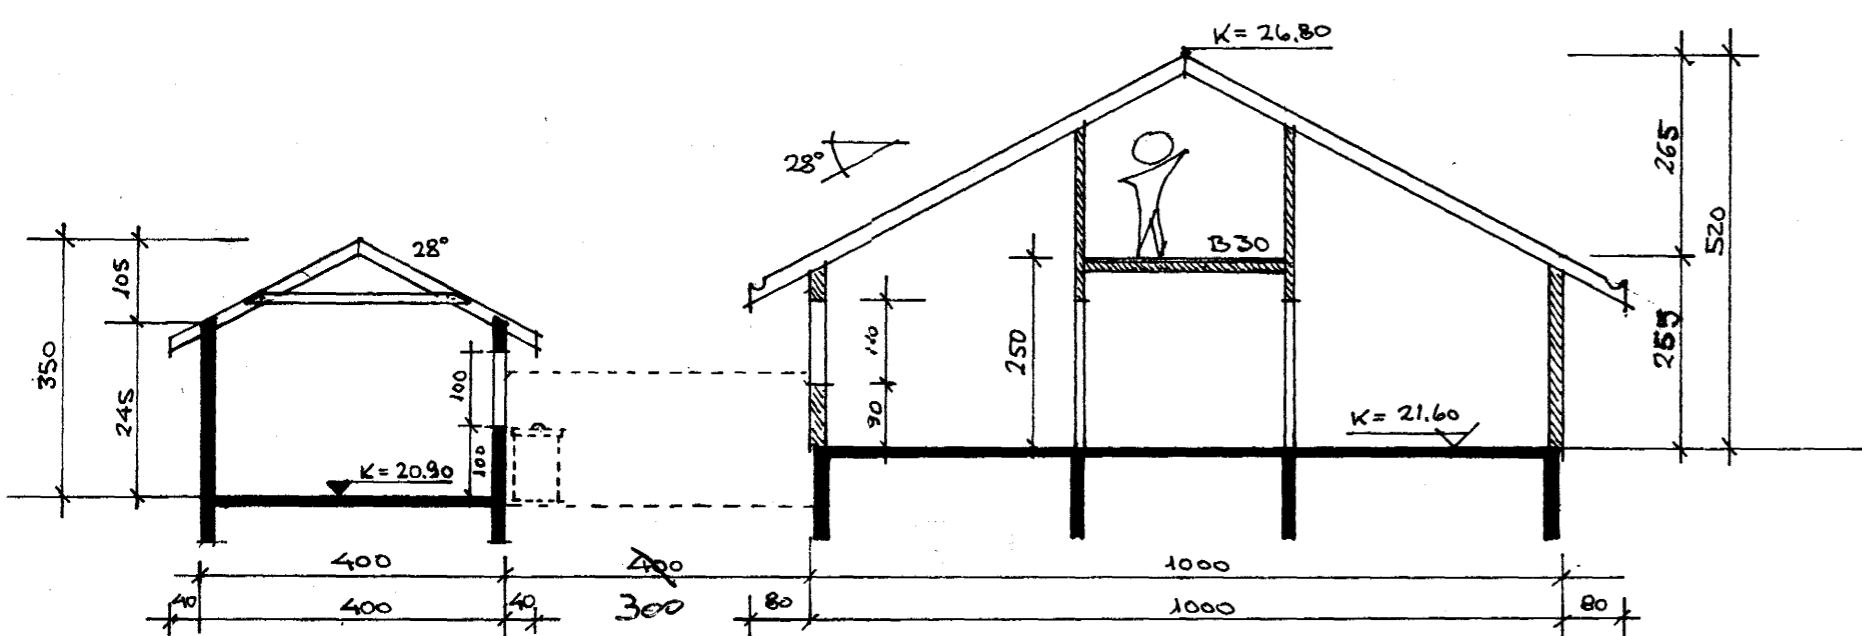

SNID A-A M 1:100

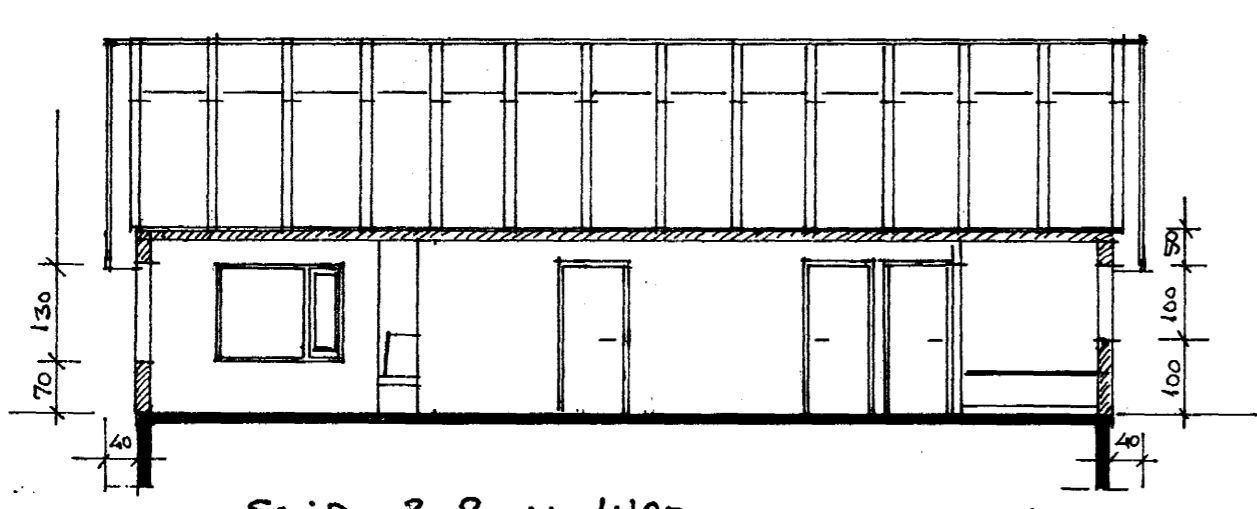

SNID B-B M 1:100

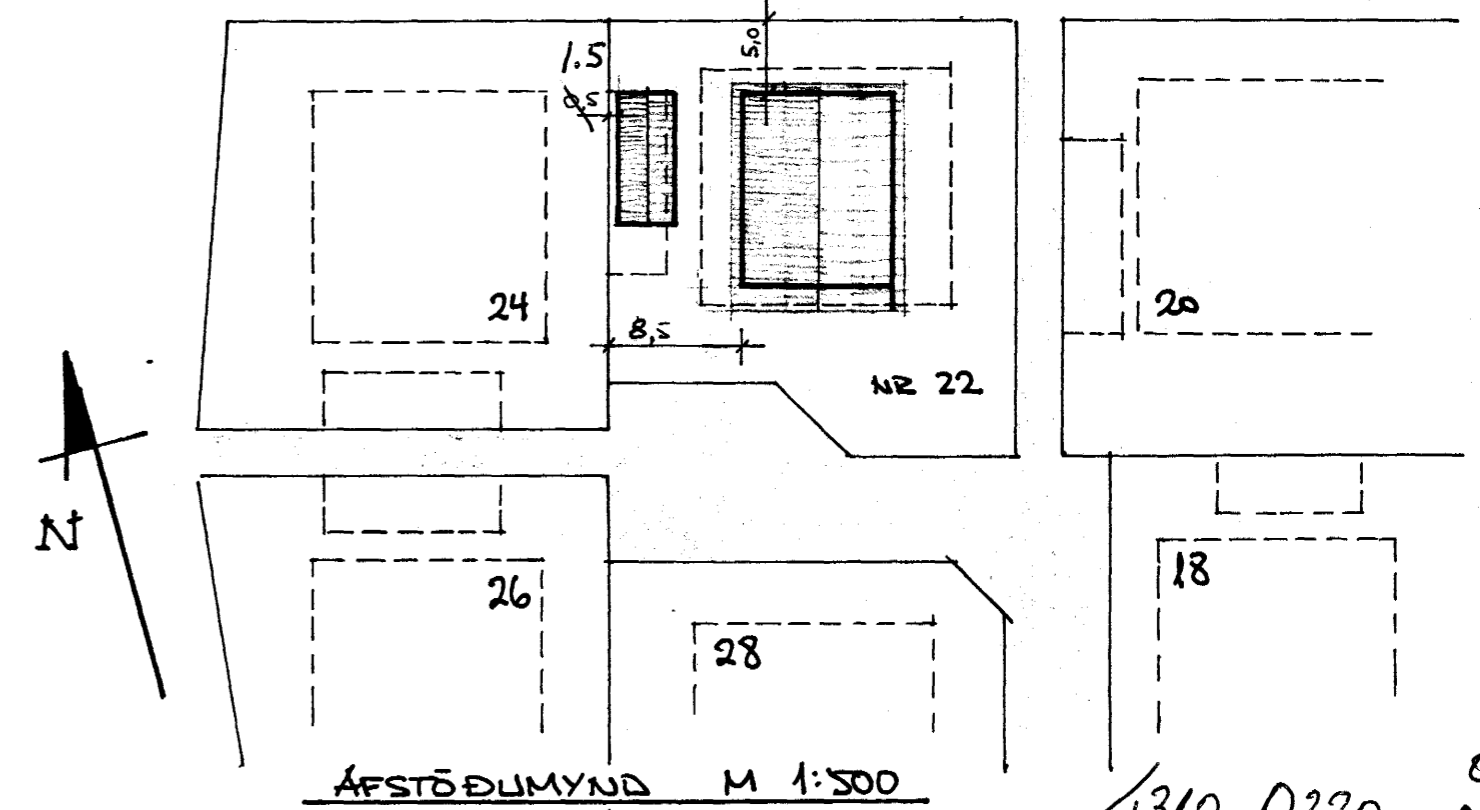

AFSTÖÐUMYND M 1:500

4310-0220 01
02

VILMAR ÞÓR KRISTINSSON BYGGINGATÆKNIR.	2.	HRAUNTLINGA NR 22. HAFNARFIRDI.	
		TEIÐ V.P.K. SEPT 1981	PLÁNMYND. PVERSNÍÐ. AFST.
		REIÐ V.P.K. MÁL 1/100/1:500	