


GRUNNMYND 1:50.

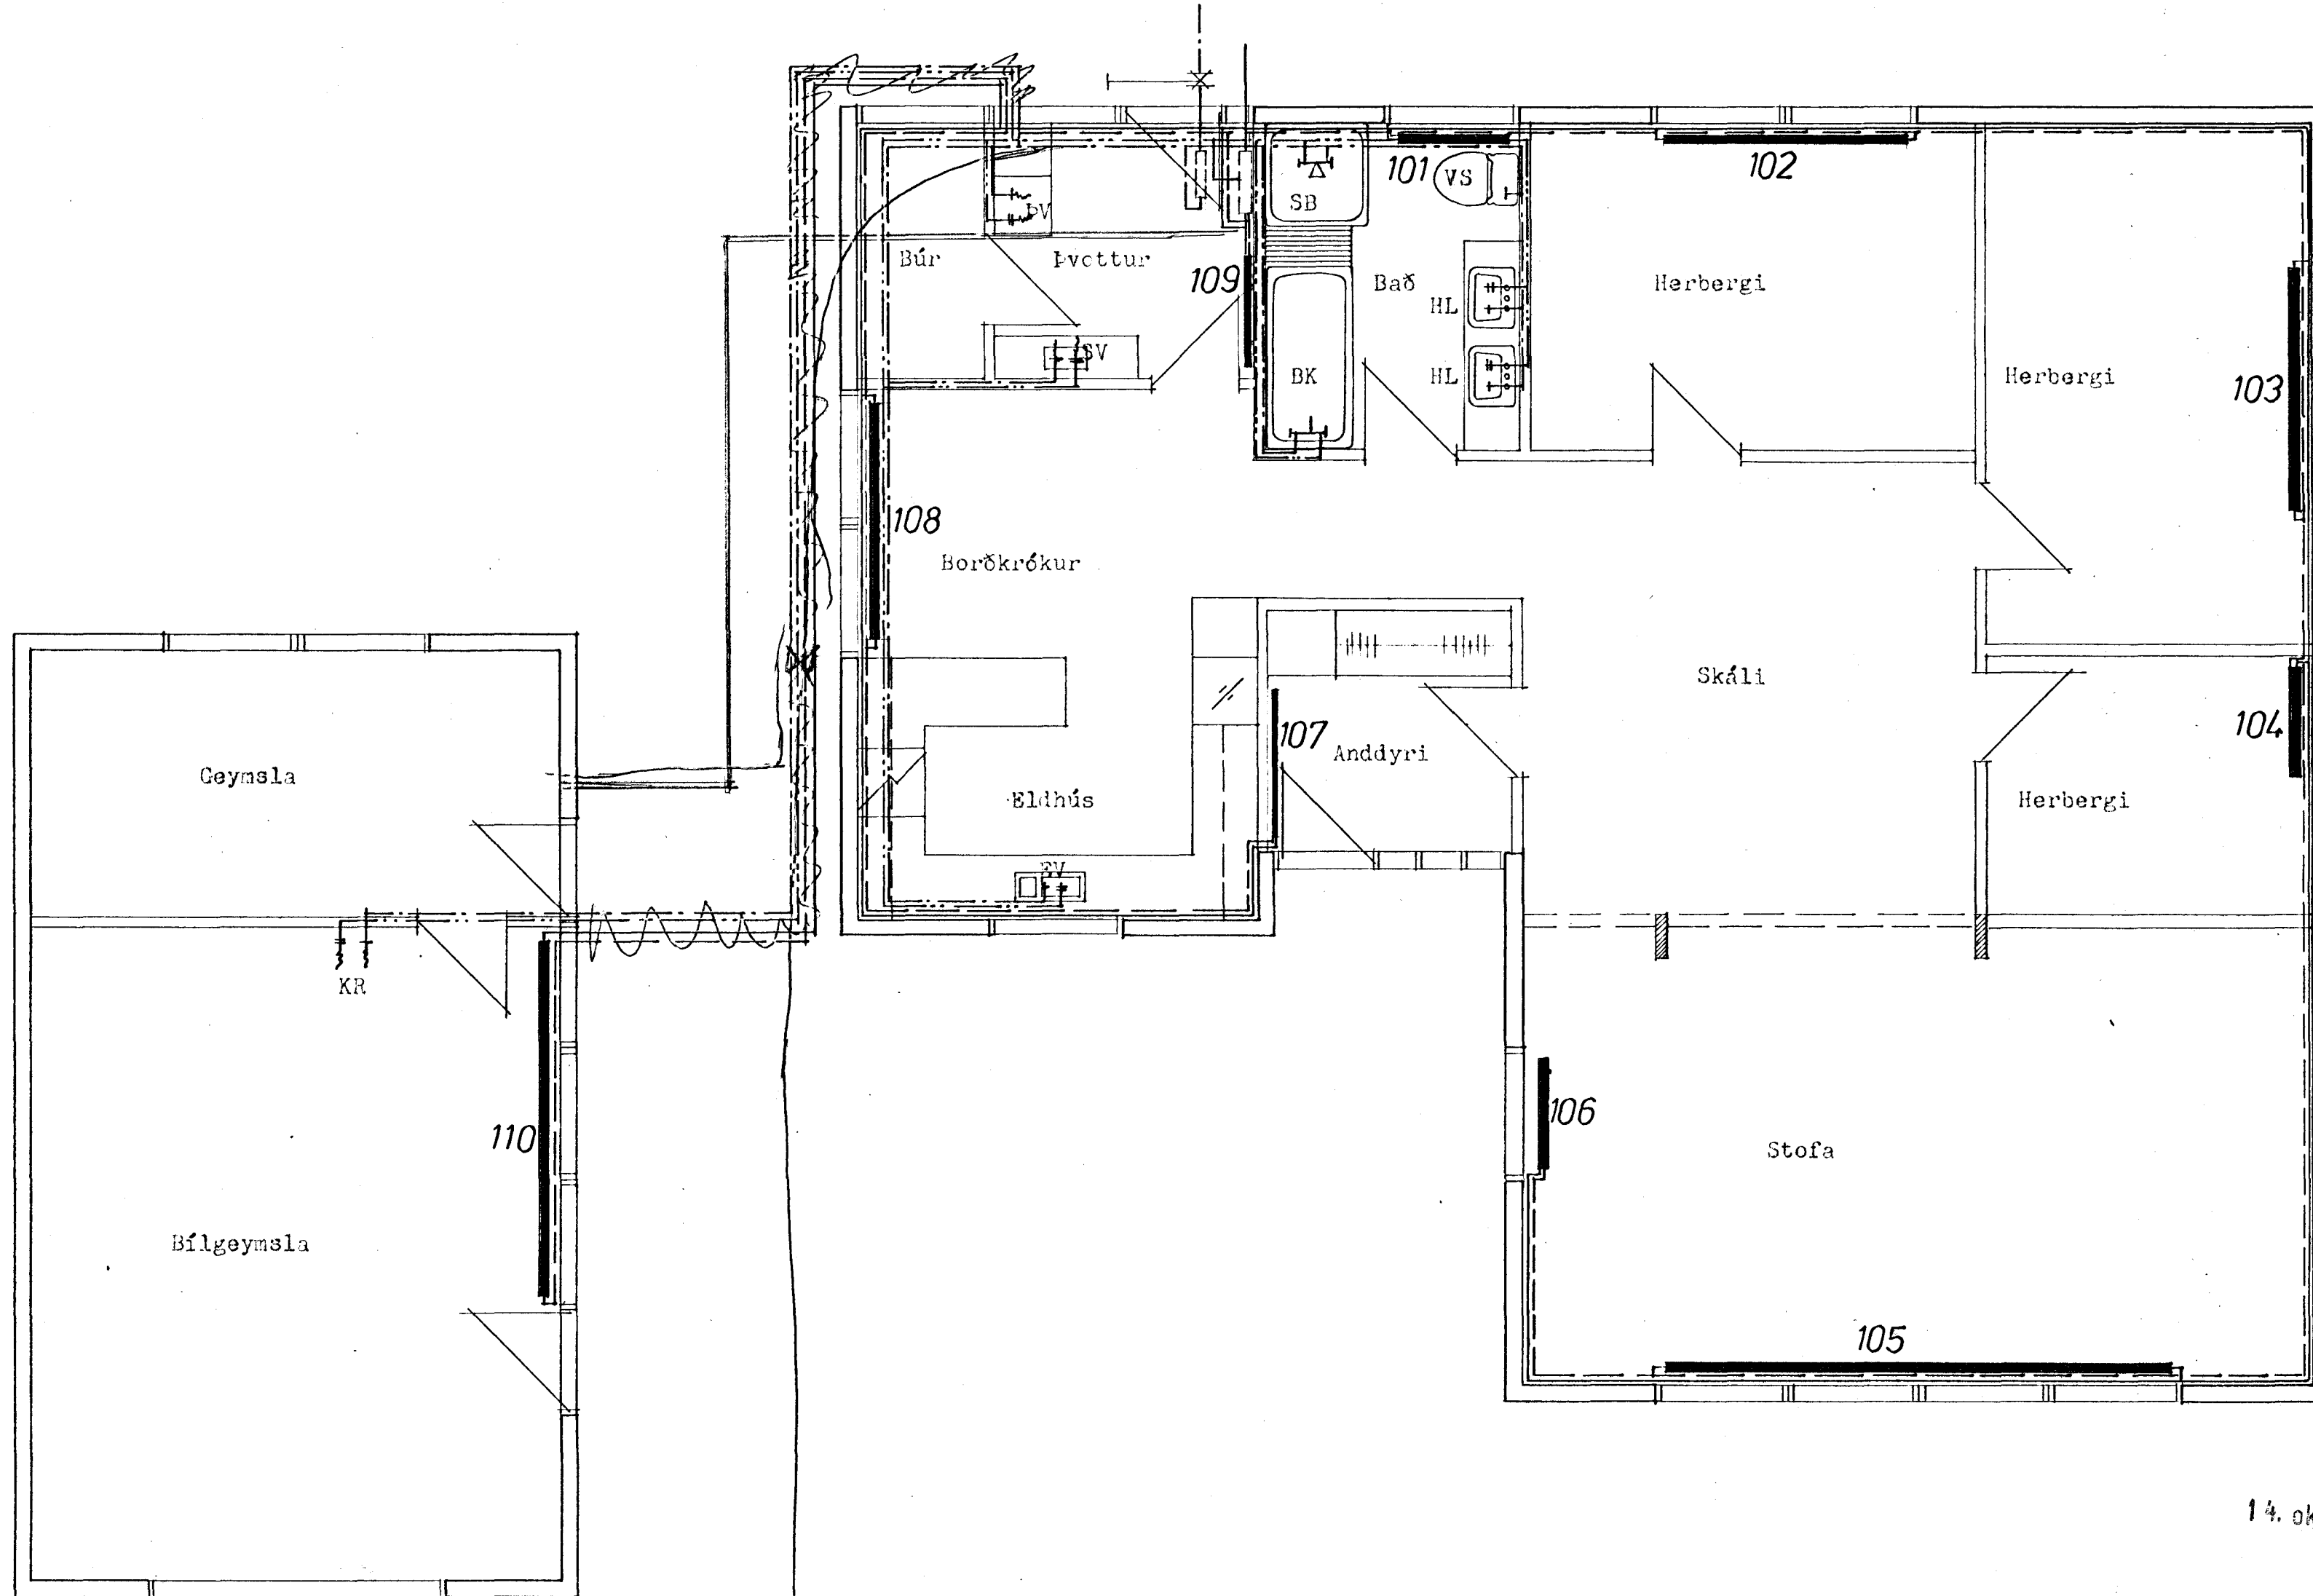

14. okt. 1981

<b>VERKFRÆDISTOFA</b>		Hrauntunga 20, Hafnarfirði	
BJÖRN GÚSTAFSSON		HREINLÆTIS- OG HITALÖGN	
VERKFRÆÐINGUR VVFÍ		Grunnmynd vatns- og hitalagna	
HVERFISGÖTU 18 - 101 REYKJAVÍK - Sími 12070		VERK 7181	BLAD
		4.02	
HANNAÐ B.G.	TEKNAÐ B.G.	REYKJAVÍK	09.10.1981. Björn Guðafsson
KVAÐI 1:50,		BREYTT	