






Samþykkt þann

04 OKT. 2001

Byggingafultrúinn í Hafnarfirði  
F.h. Kristján Þórarinnsson

*KJP*

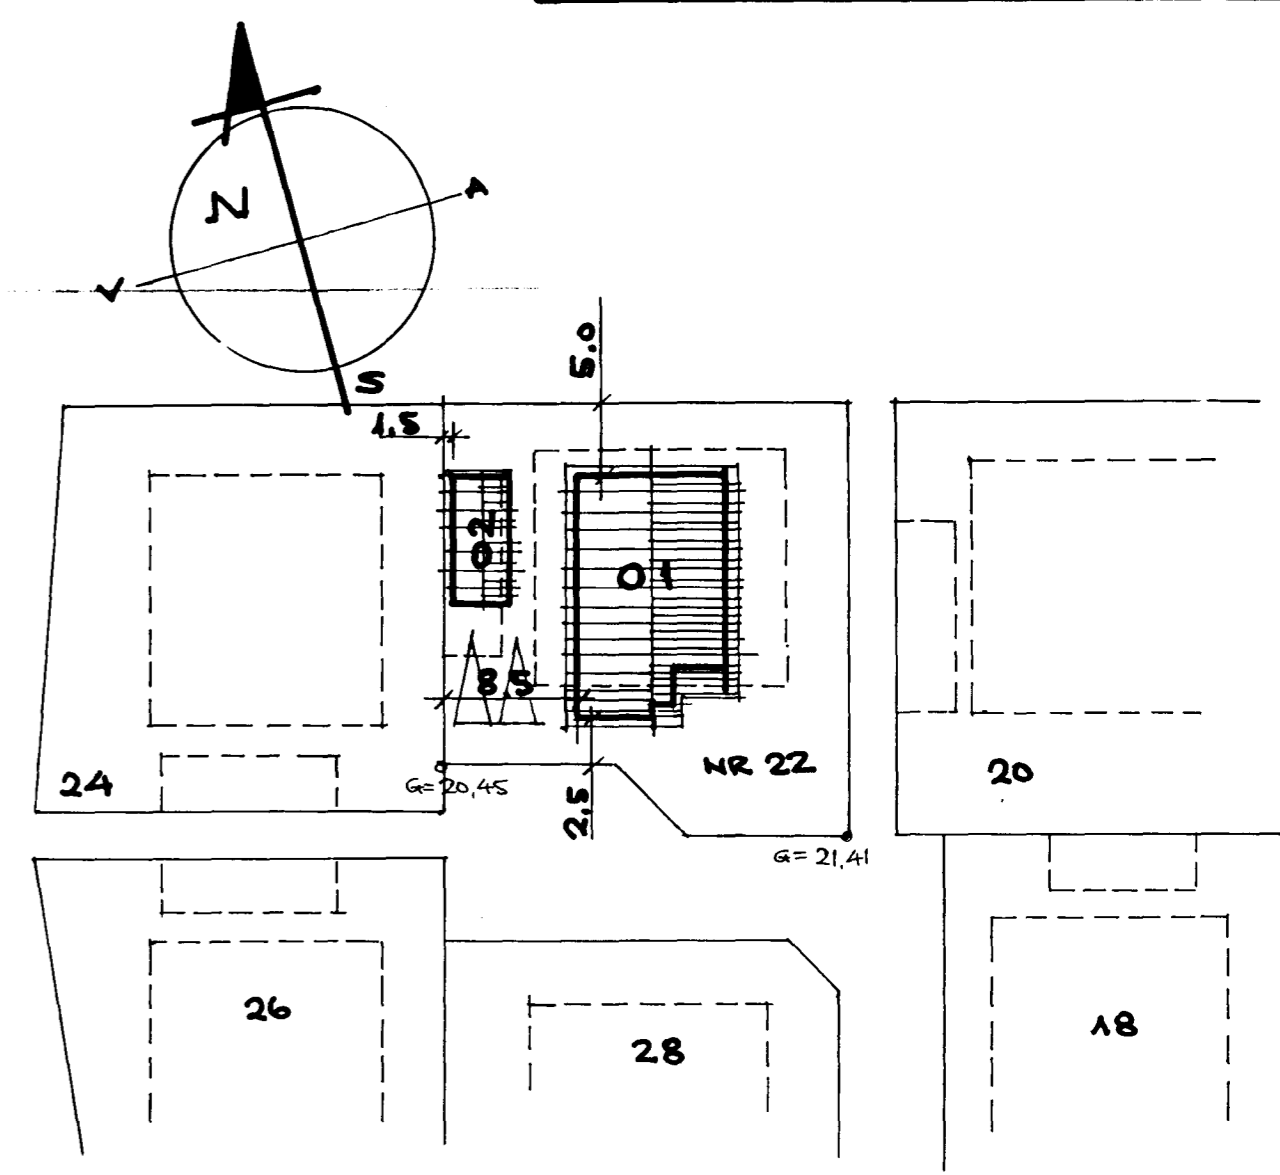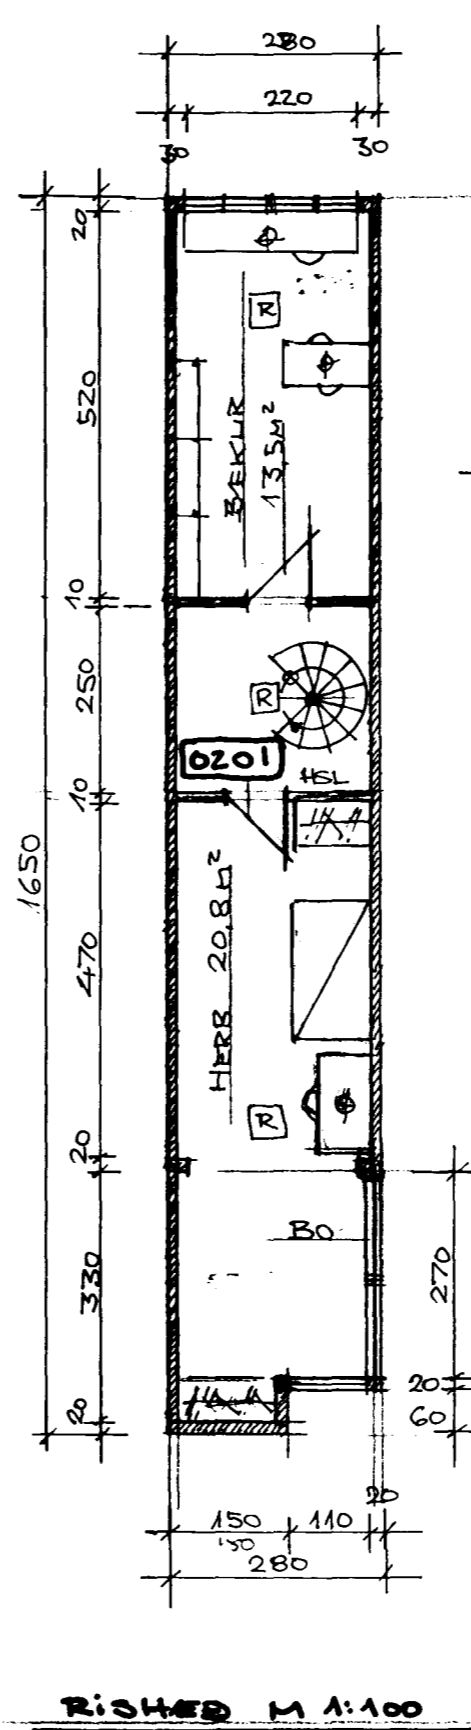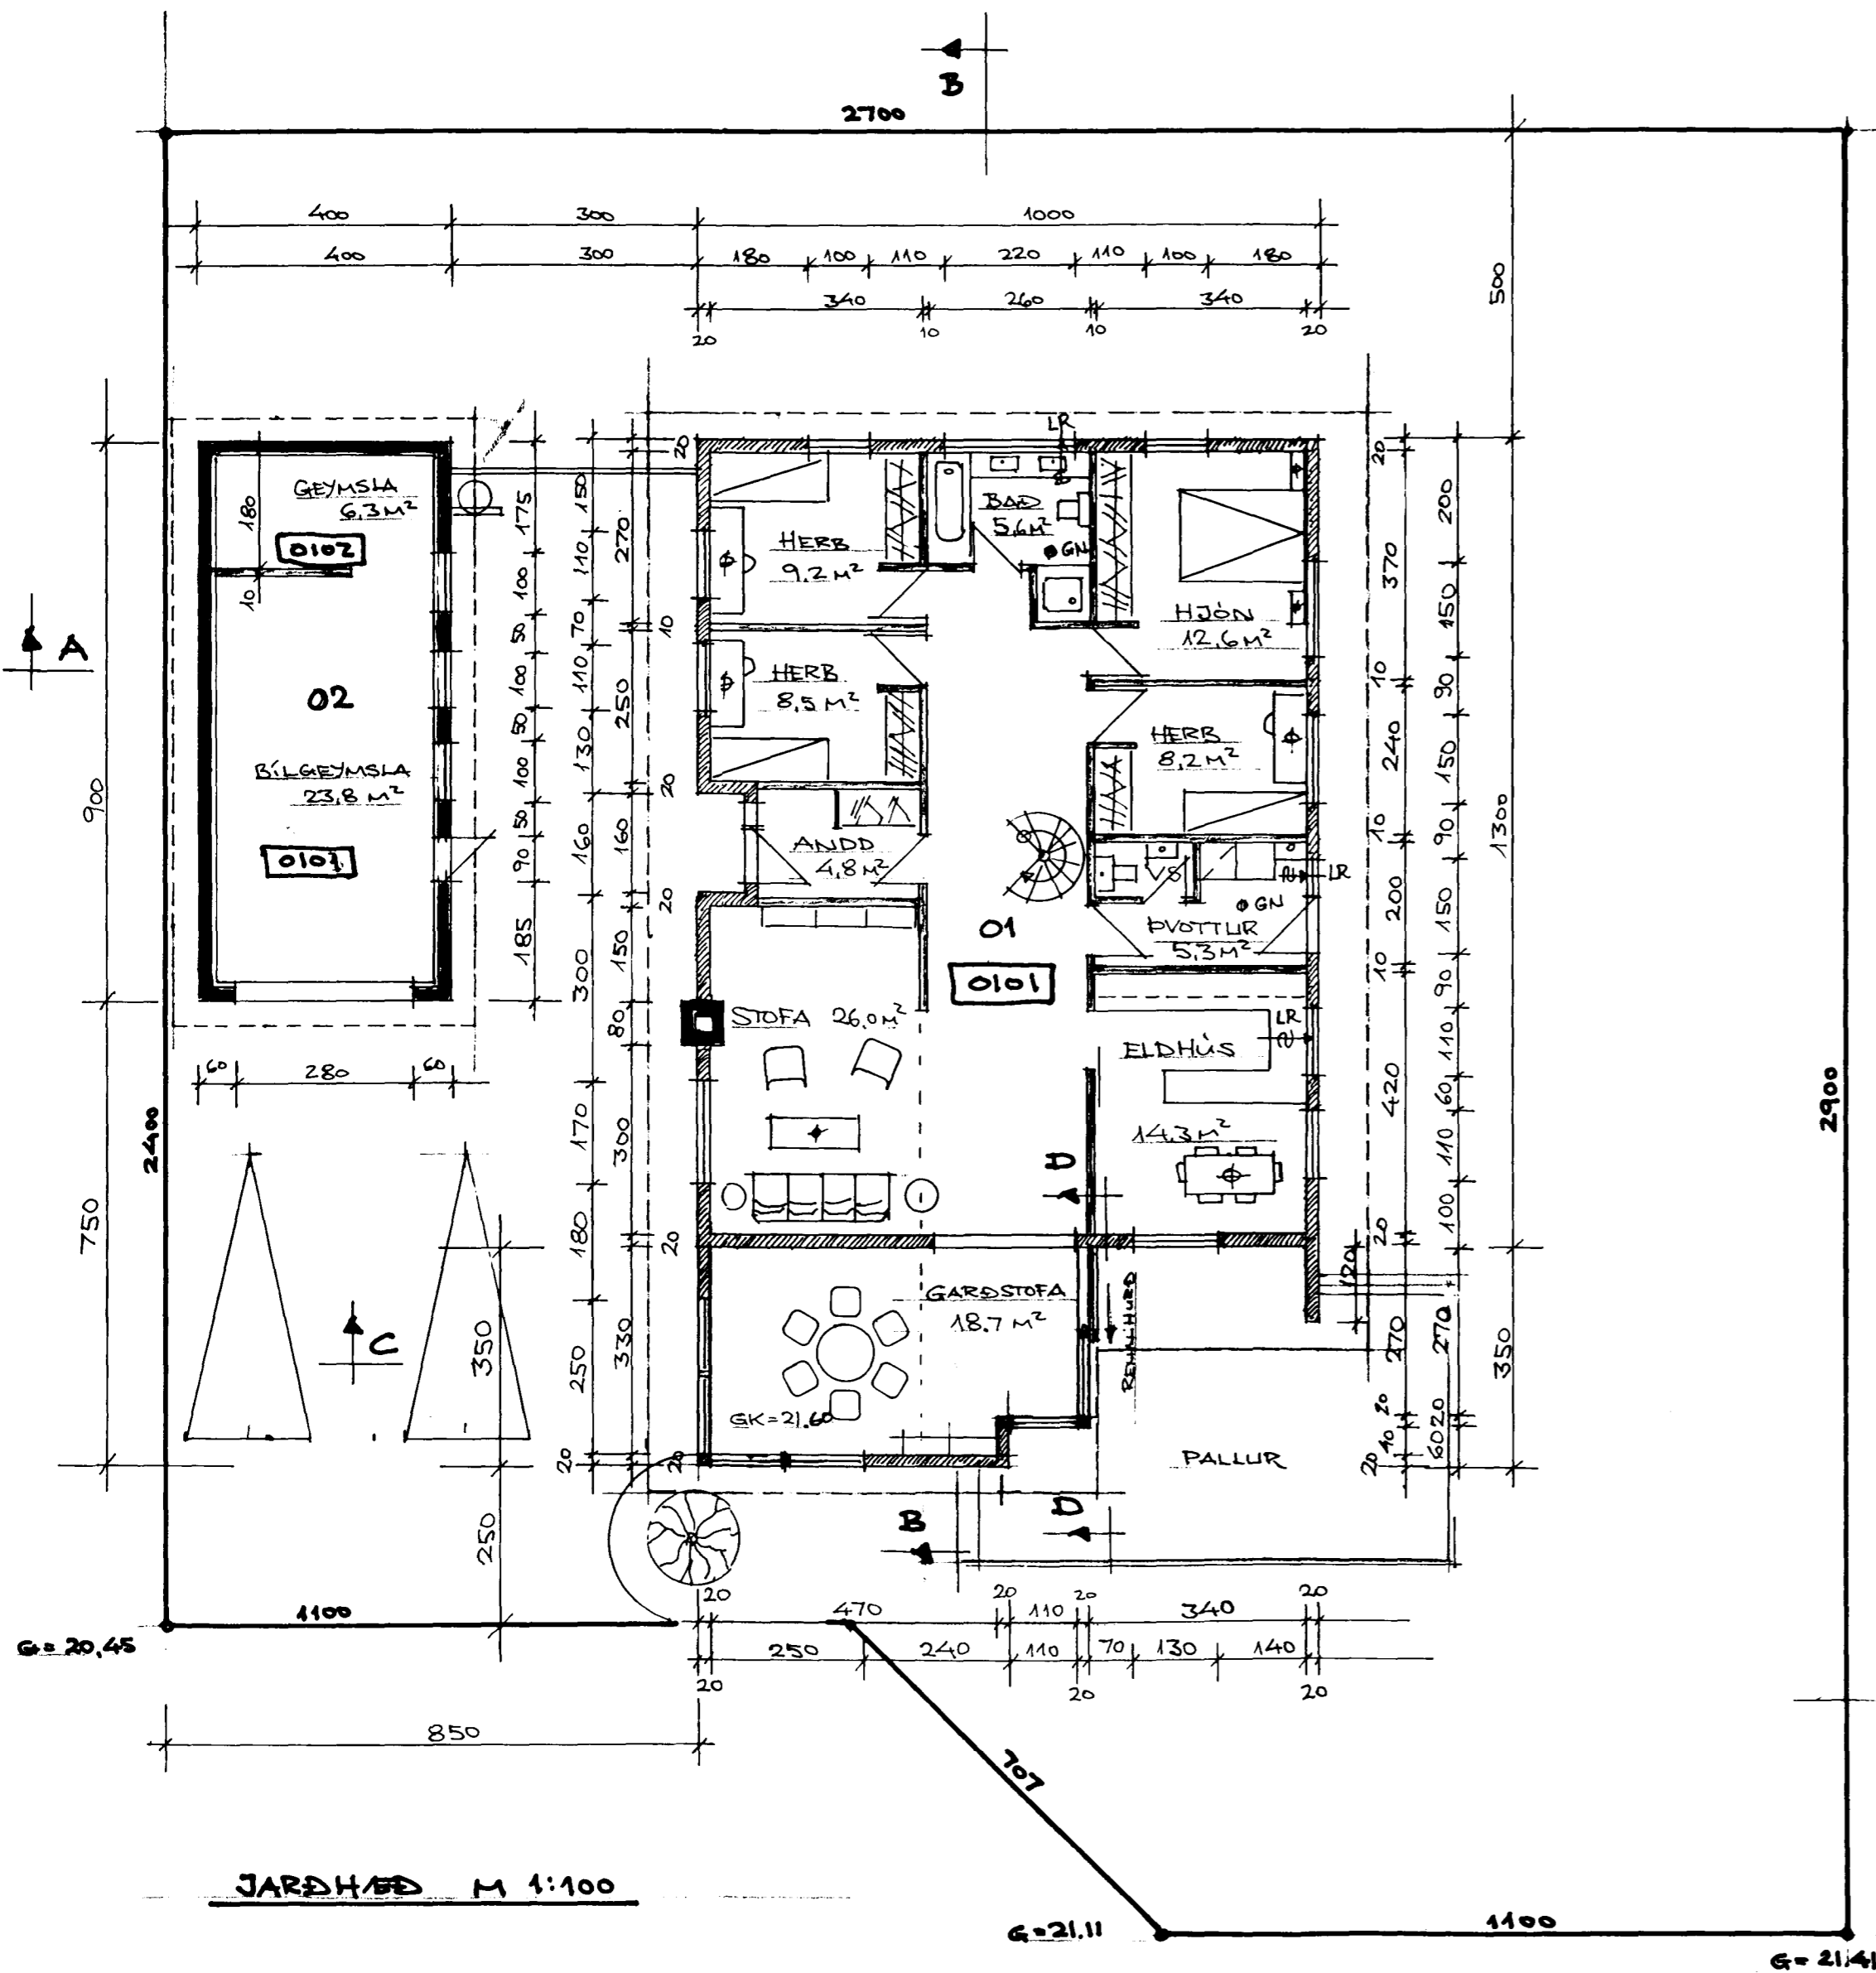

AFSTÖÐUMYND M 1:500

SJÁ ÞVERSNID Á TEIKN 2 A.

JARÐHÆÐ M 1:100

RÍSHÉÐ M 1:100

\* KEMUR Í STAÐ TEIKN NR 2 FRÁ SEPT 1981  
BREYTING, GARDSTOFA.

VILMAR ÞÓR KRISTINSSON BYGGINGA-TEKNI-FR. 5574606 <i>Vilmar Þór Kristinsson</i>		* <b>2</b>	HRAUNTUNGA 22. HAFNARFIRÐI	
TEIKN VPK	SEPT 2001		TEIKN VPK	MÁL 1:100/500
			PLANMYND, AFSTÖÐUMYND	