


AFSTÖÐUMYND 1:500

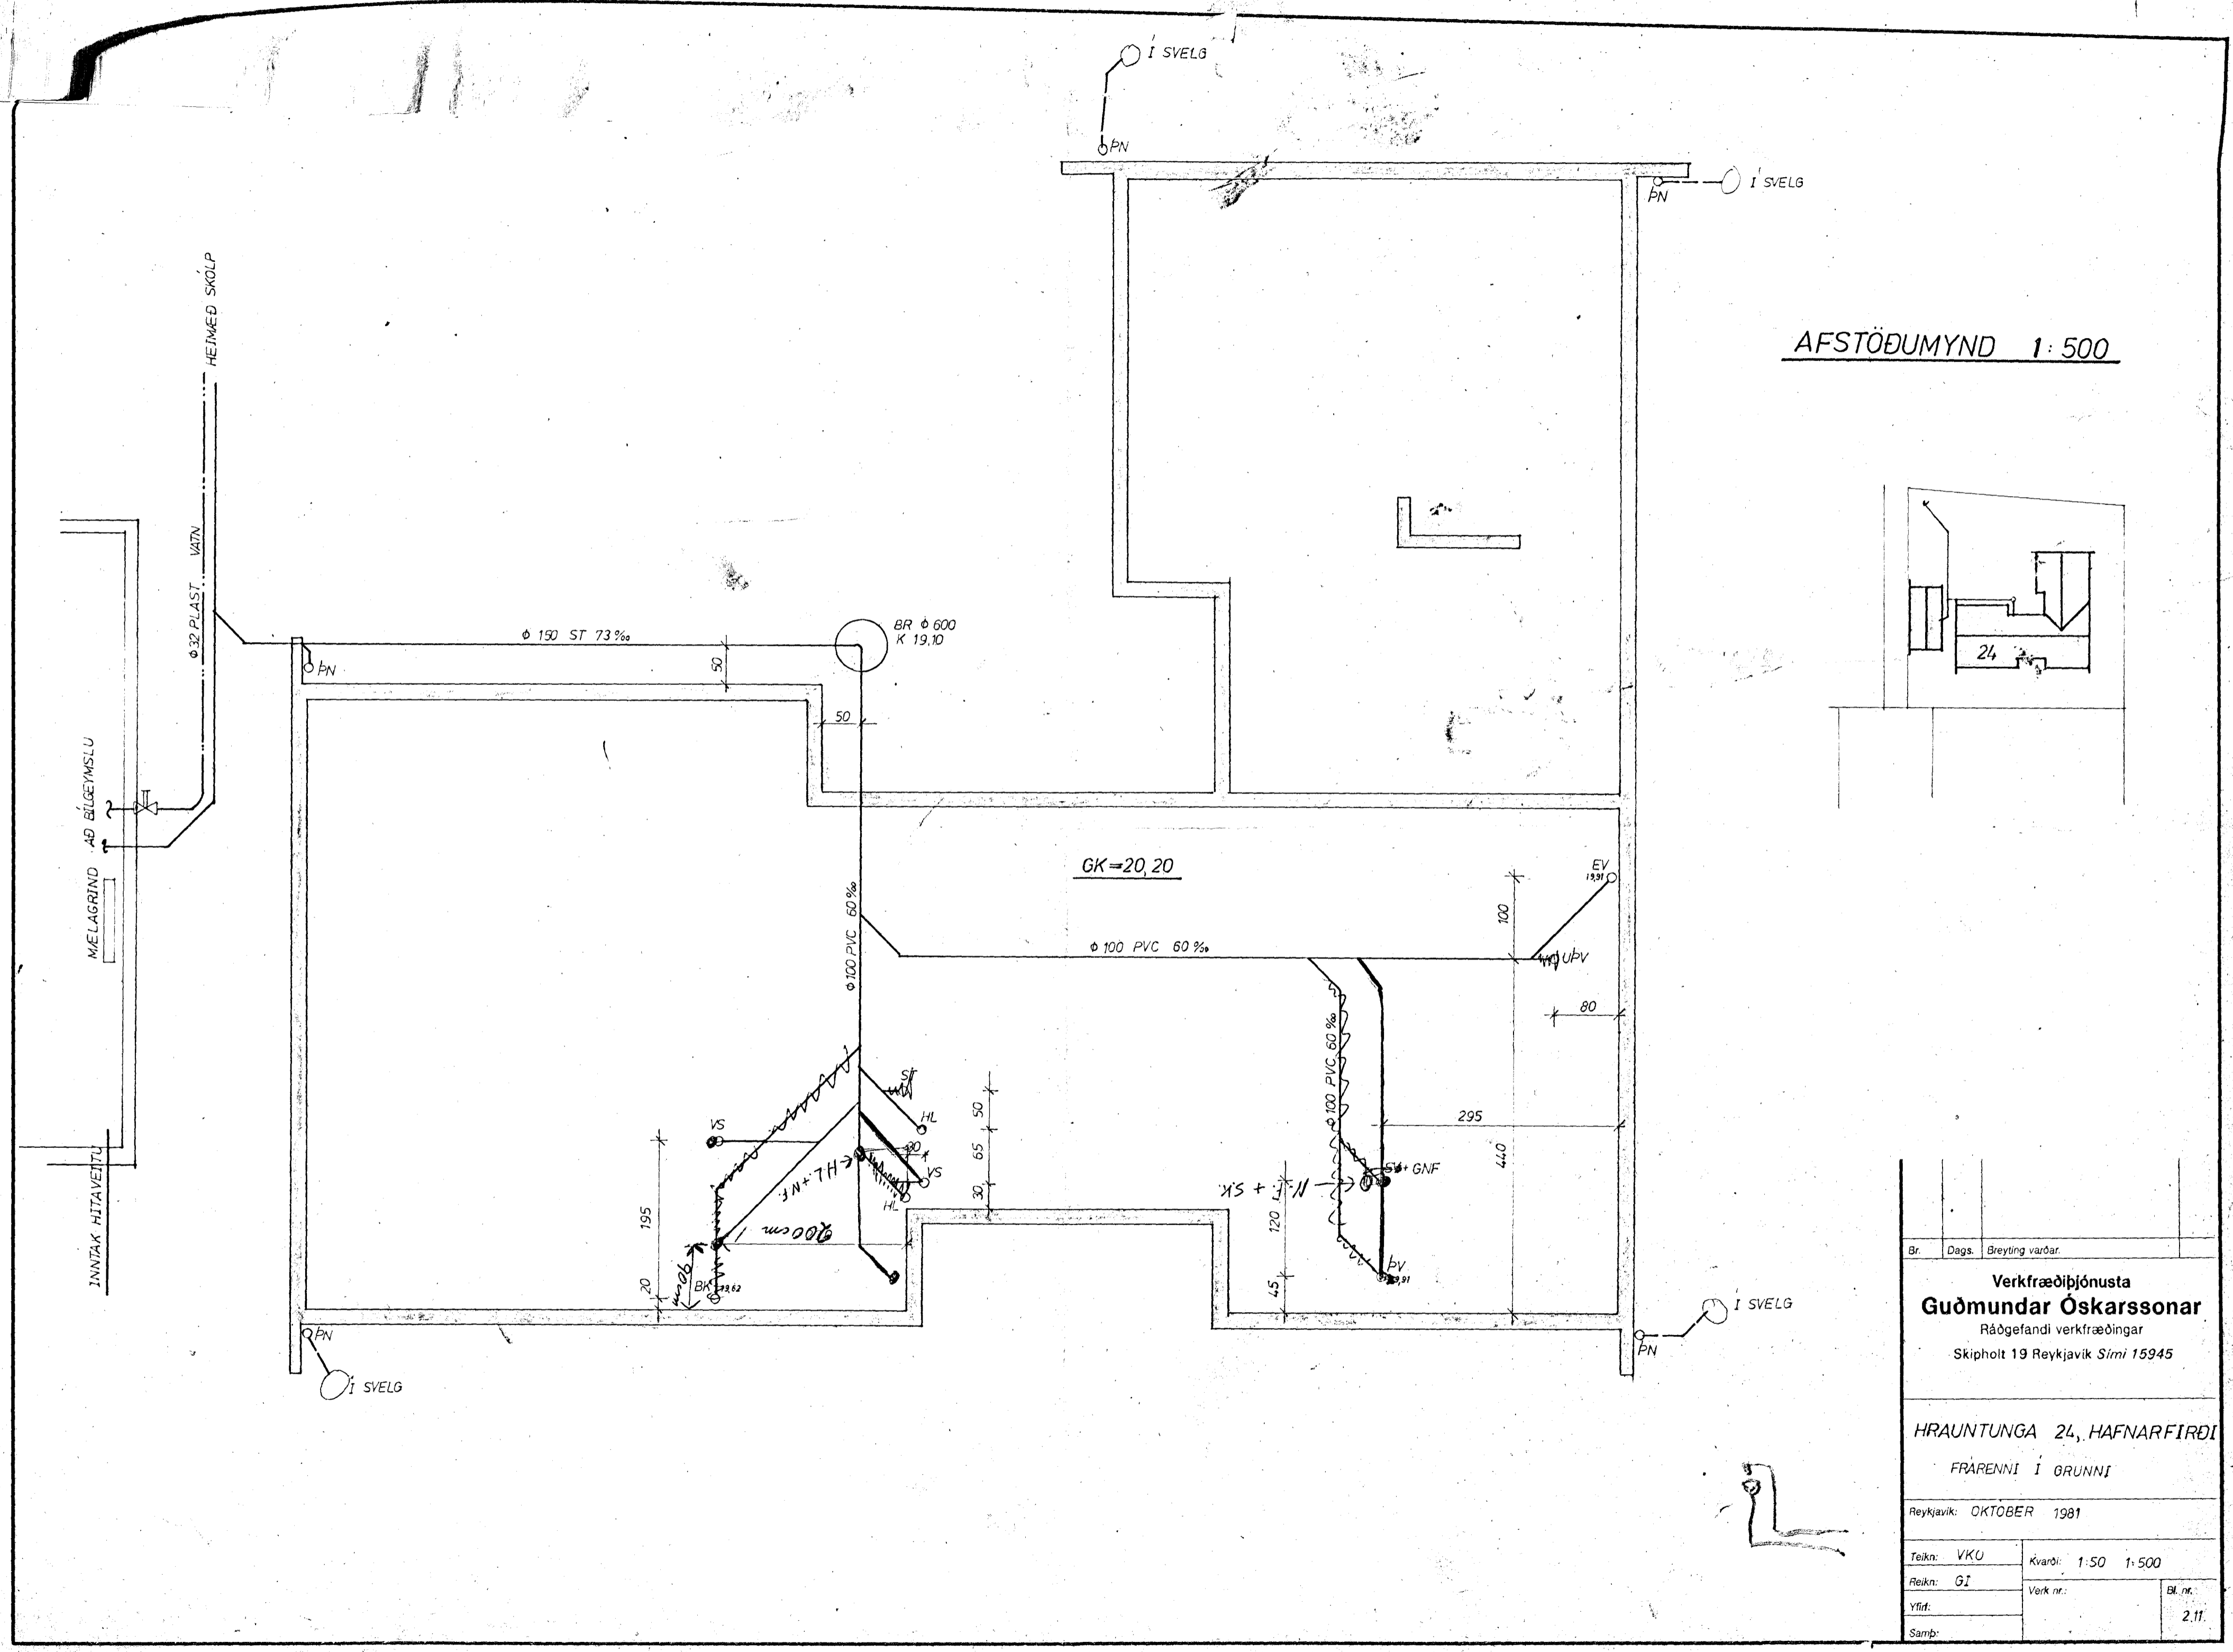

Br.	Dags.	Breyting varðar.
Verkfræðipjónusta Guðmundar Óskarssonar Ráðgefandi verkfræðingar Skipholt 19 Reykjavík Sími 15945		
HRAUNTUNGA 24, HAFNARFIRÐI FRÆRNNI Í GRUNNI		
Reykjavík: OKTOBER 1981		
Teikn: VKU	Kvarði: 1:50	1:500
Reikn: GI	Verk nr.:	Bl. nr.:
Yfir:		2.11.
Samb:		