


Hrauntunga 26 Hafnarfirði

L=19,00

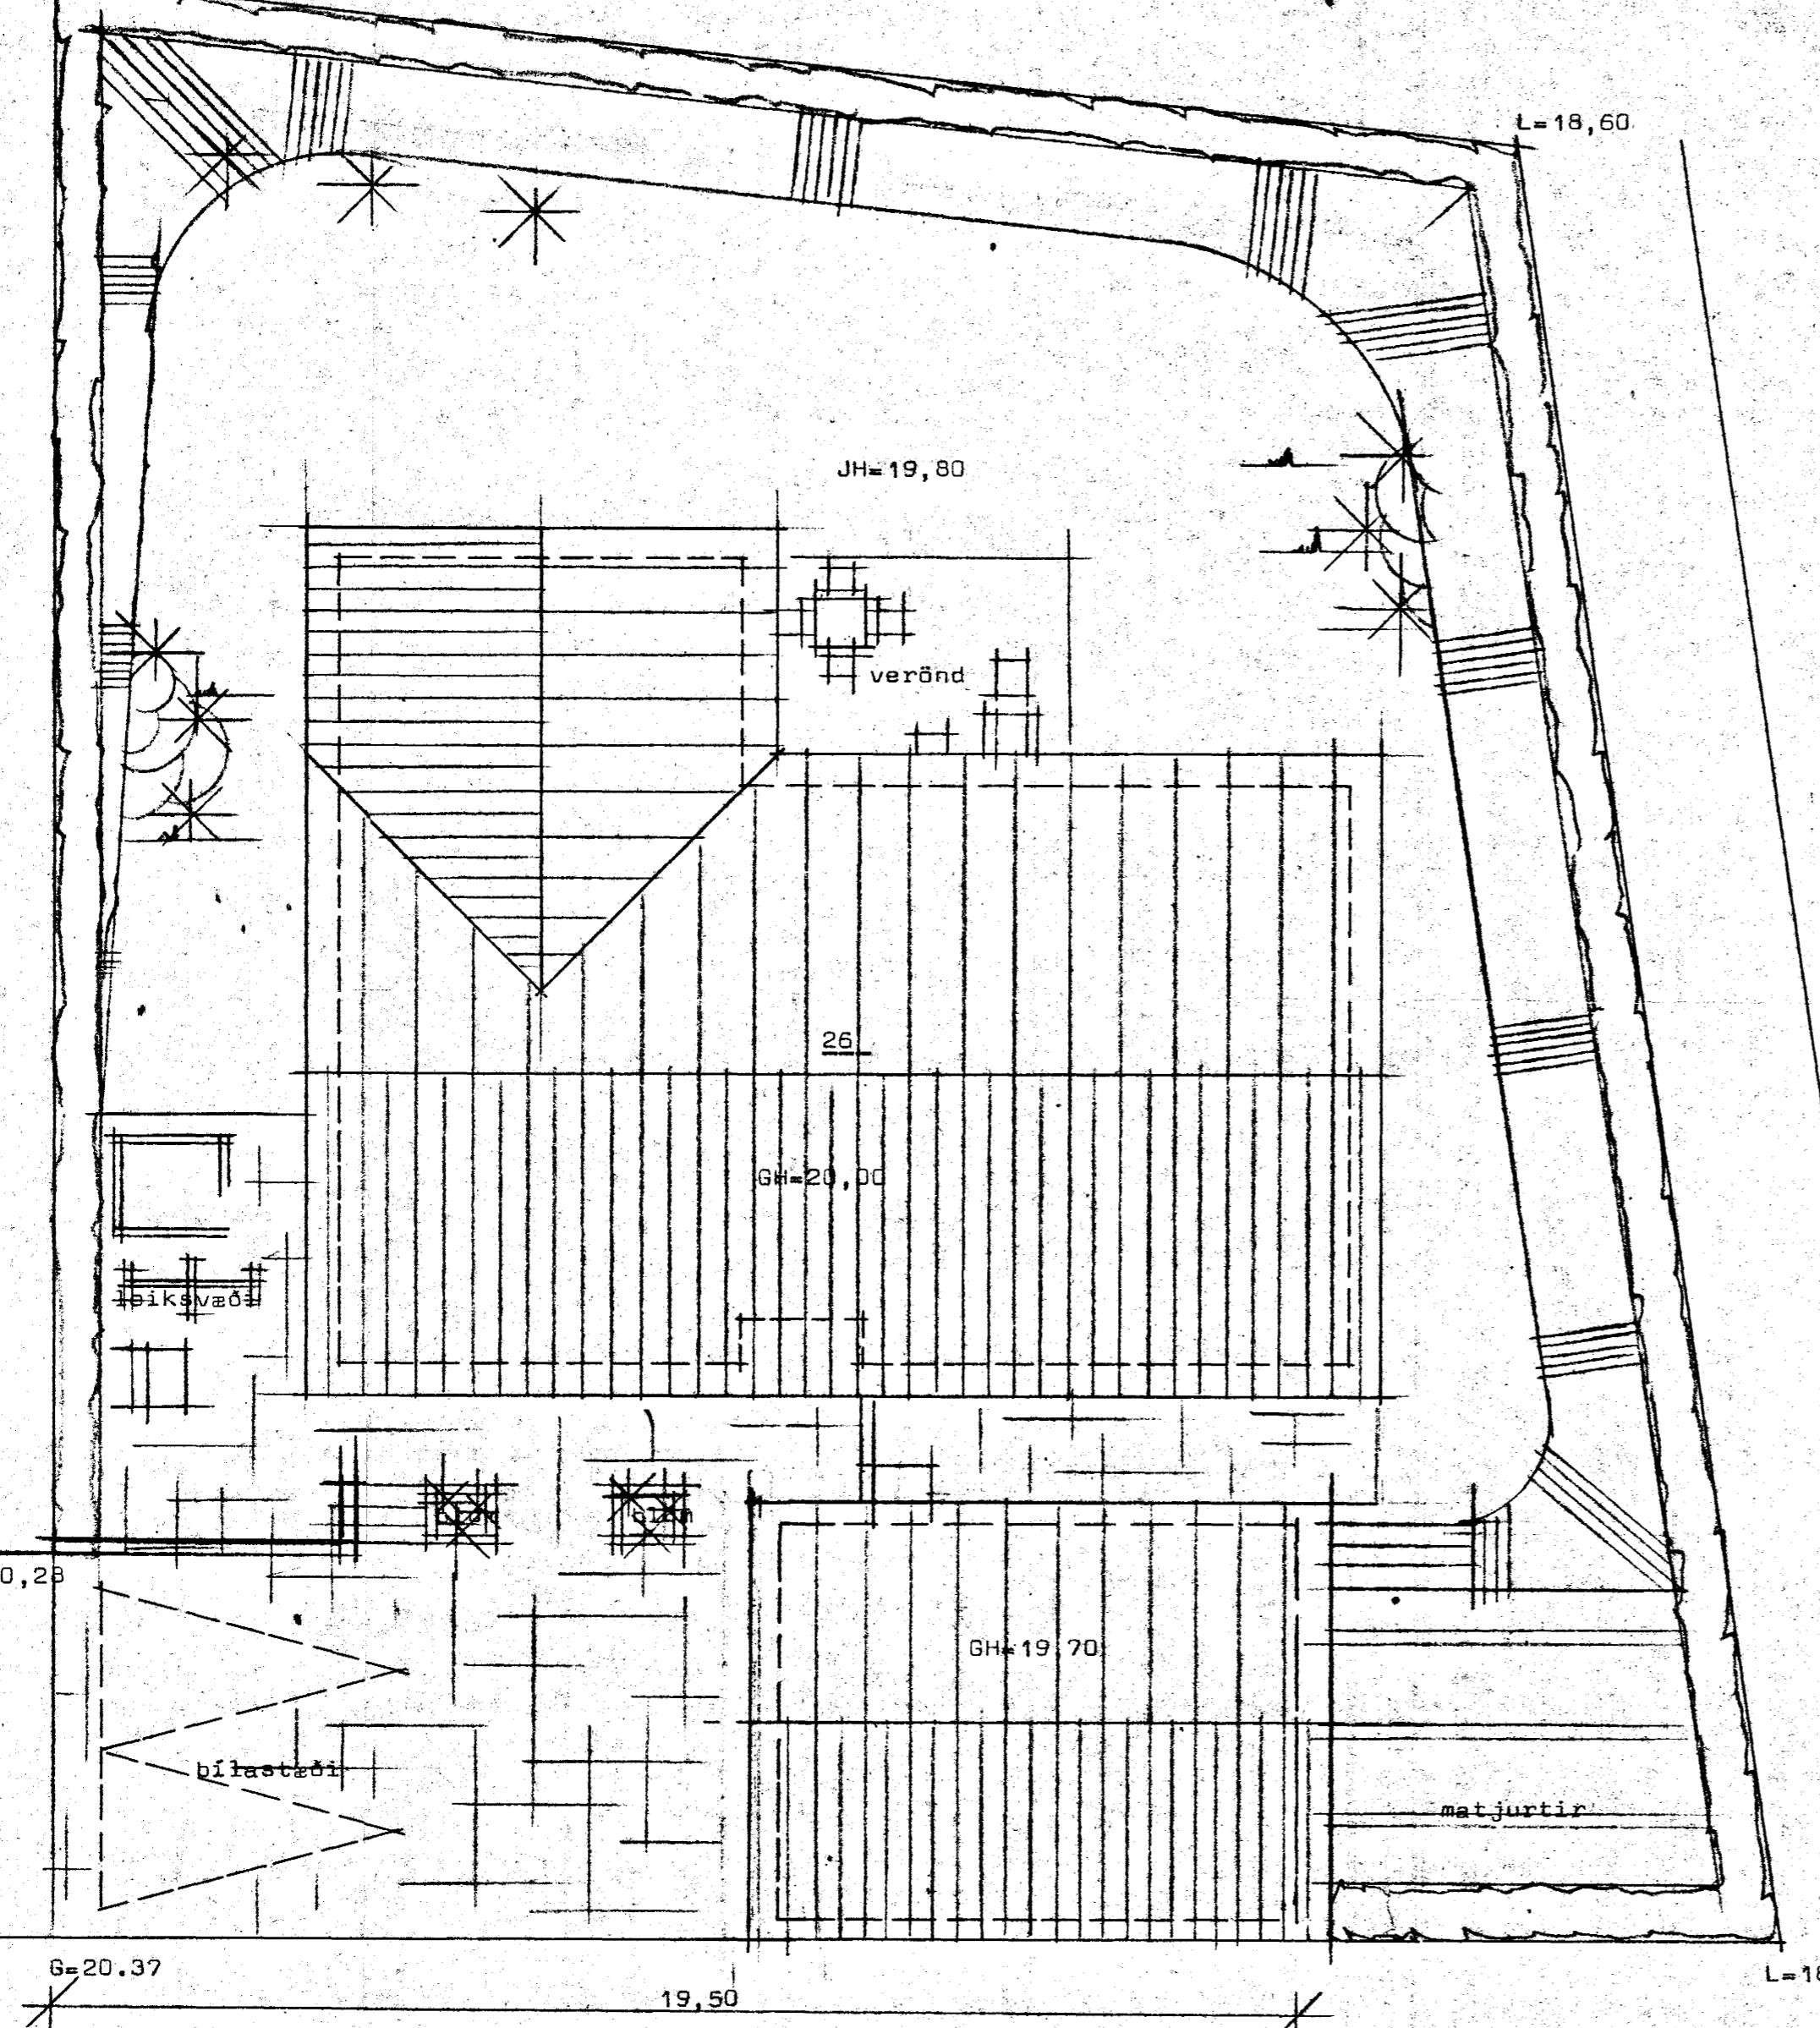

Stigur 3,0m



Sambykkt á fundi byggings-  
nafndar þ. 3 / 3 1982

BYGGINGAFULLTRÚINN

HAFNARFIRÐI

S. S. S.


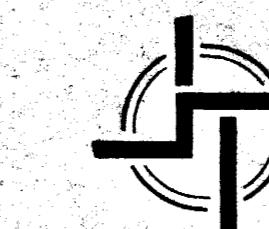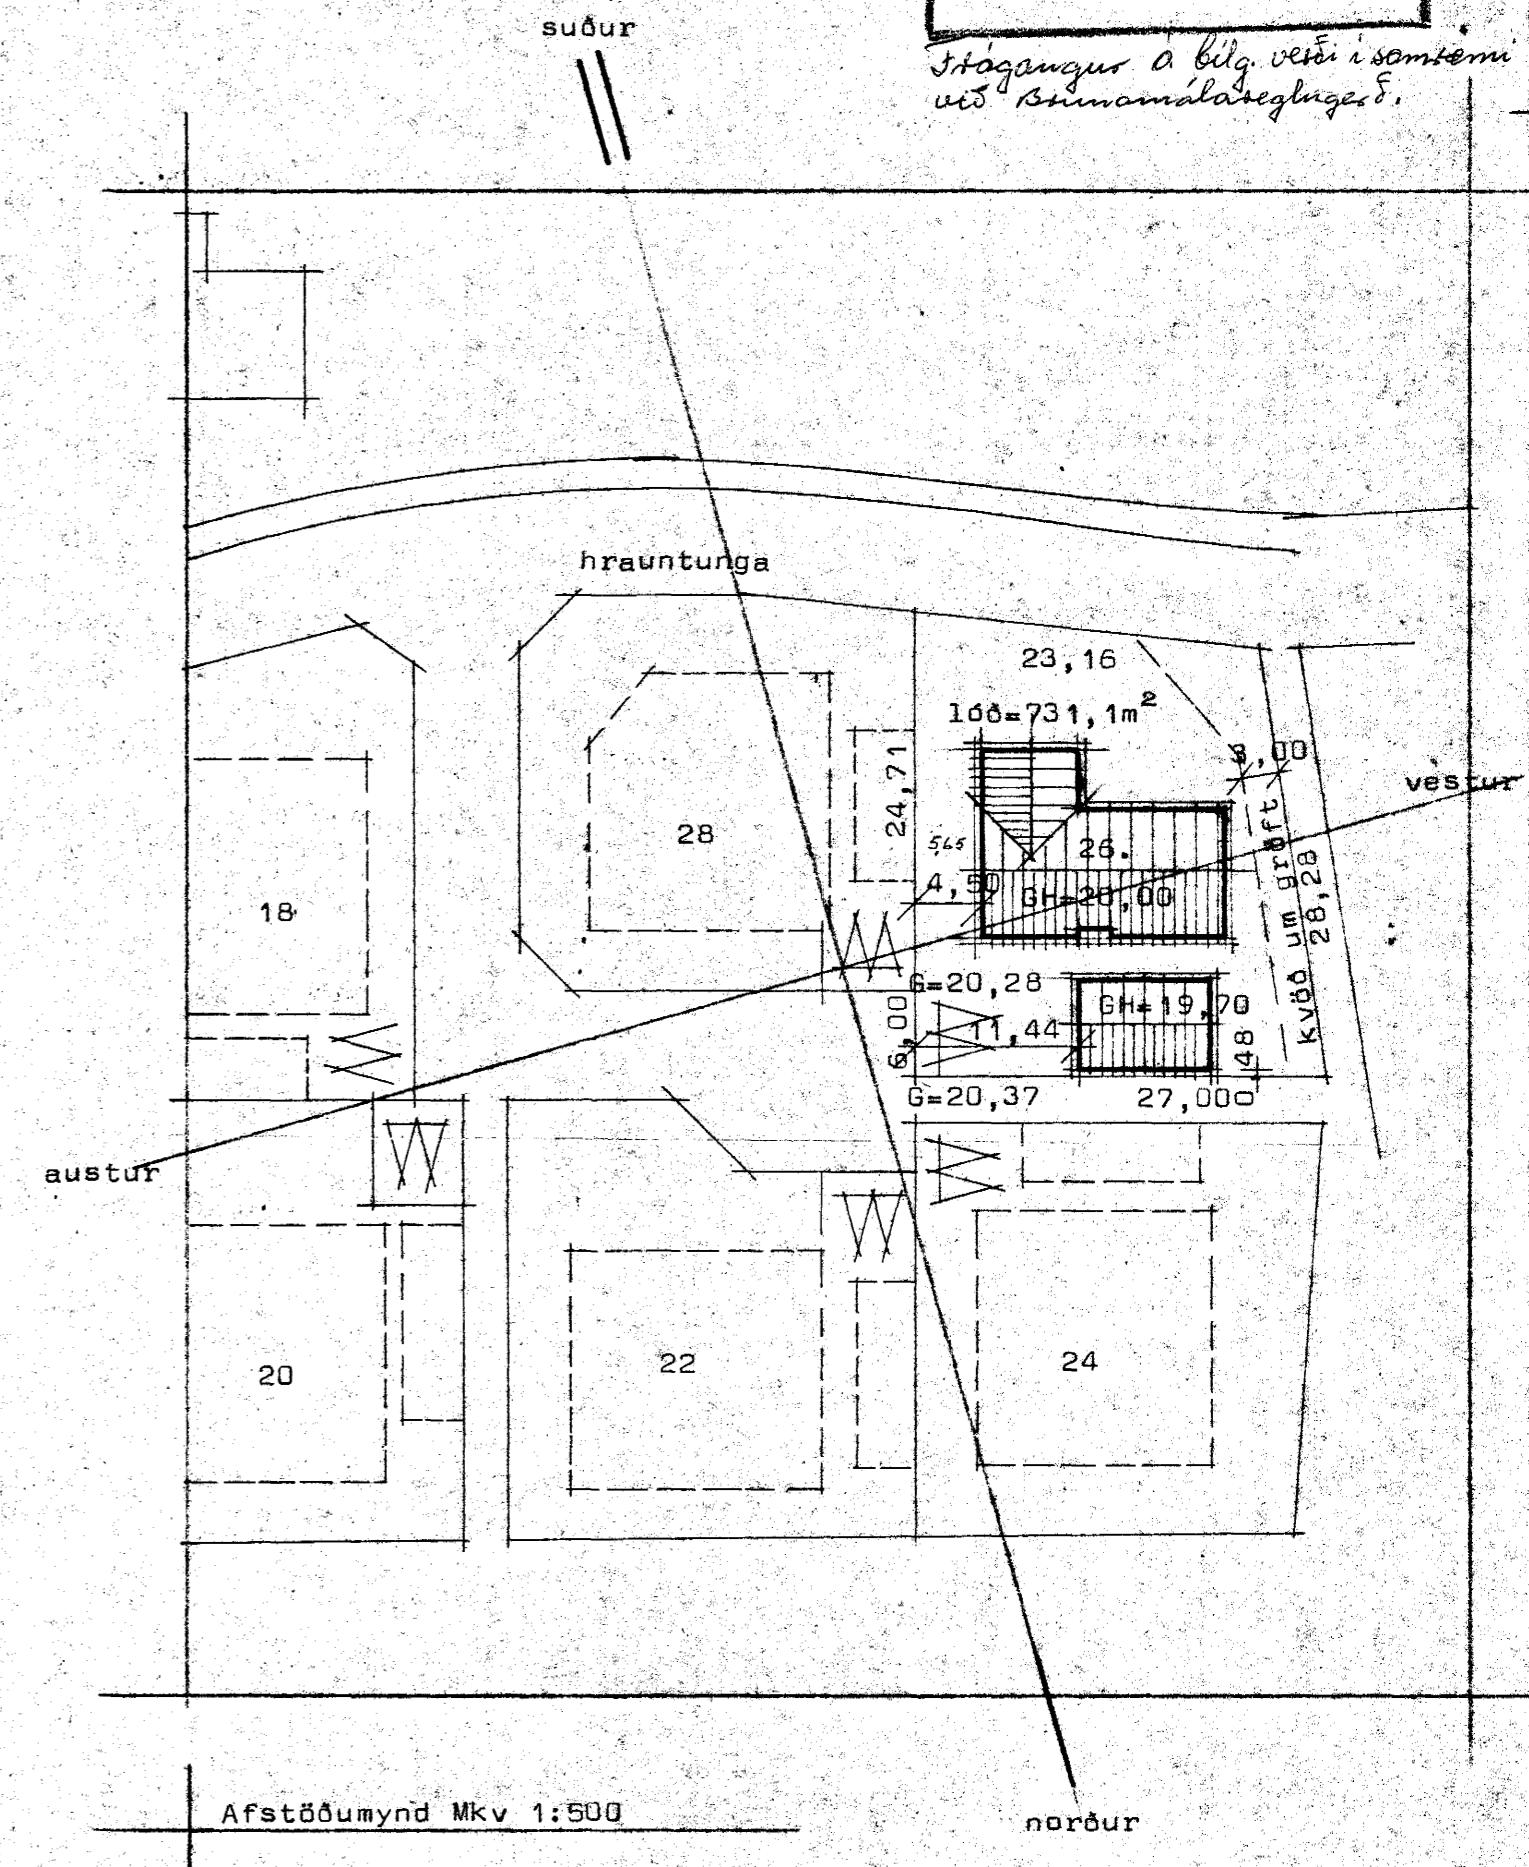

**STAÐALHÚS** SF

TEIKNISTOFA SÍÐUMÚLA 31 SÍMI 83141

VERKEFNI

Löga og afstöðumynd

Hrauntunga 26 Hafnarfirði

DAGS. febr 1982

MKV. 1:100 1:500

VERK NR

ST 190 br.

BR.

BLAD NR 1.03

*Ólafur Guðmundsson* *Sigurður P. Kristjánsson*

SIGURÐUR GUÐMUNDSSON SIGURÐUR P KRISTJÁNSSON FTÍ

4310-0260 01  
02