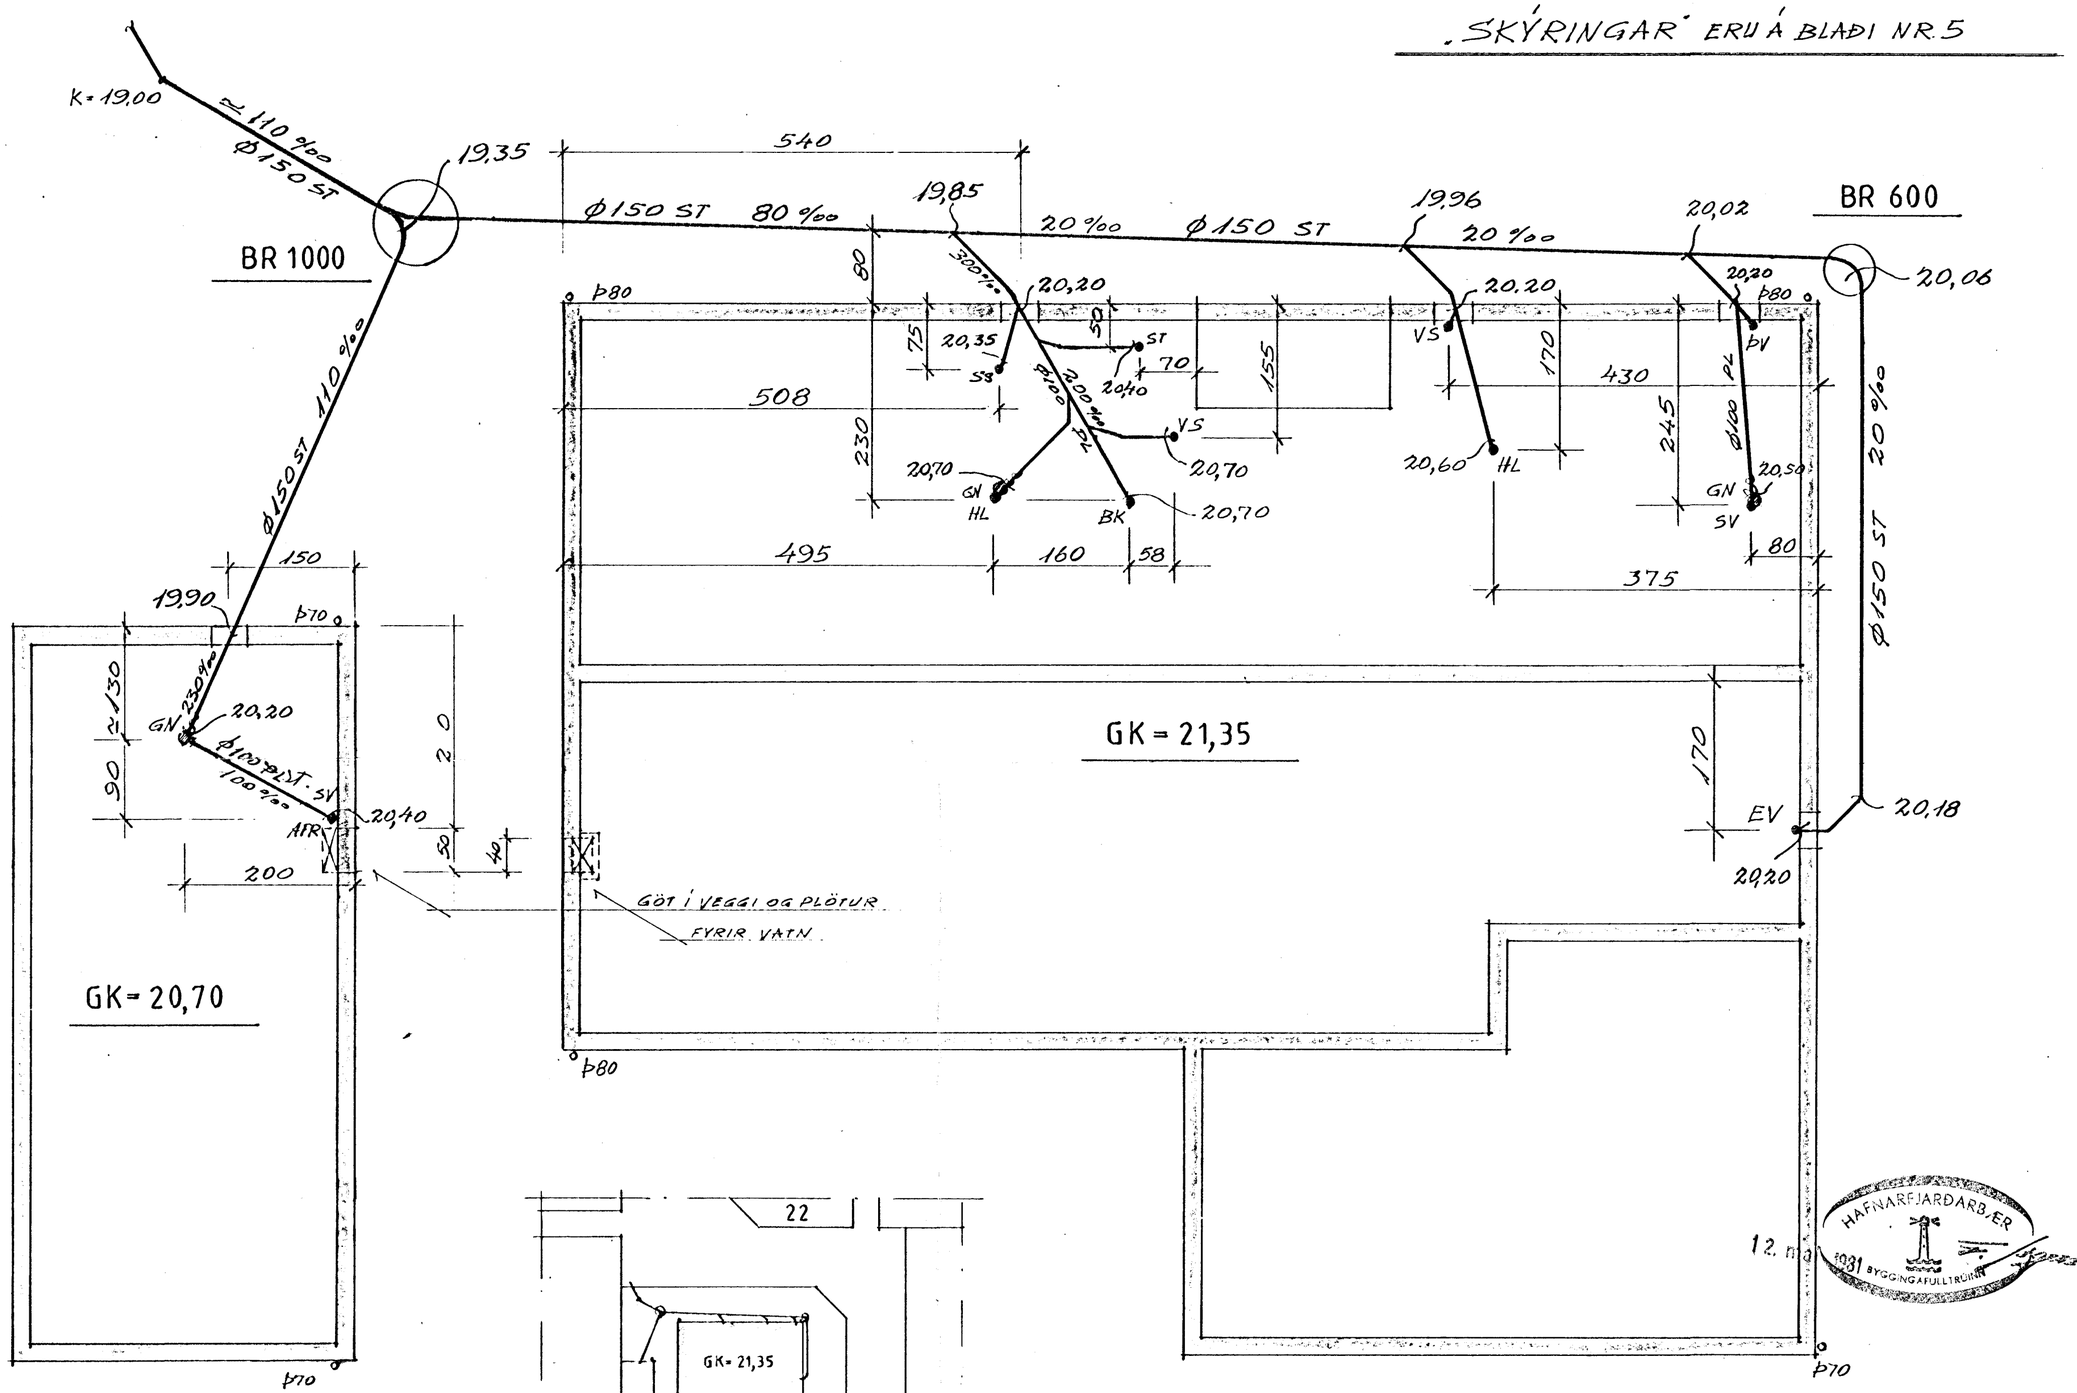

N1

NR:	DAGS.	BREYTING	AF
		FRÁ BAÐHERBERGI, KÓTAR Á LÖGNUM	ES
1	19·3·82	REGNVATN, LAGNIR BÍLSKÚR, LAGNIR	

VERKFRÆÐISTOFA SUÐURLANDS
Heimahaga 11 Selfossi sími 99-1776

HRAUNTUNGA 28 HAFNARFIRÐI

FRÁRENNSLISLAGNIR PLAN
AFSTÖÐUMYND

SAMÞ: David Guljótsson

BLAÐ 4
KVARÐI: 1:50
REIKN.
TEIKN: ES
DAGS: MARS 82
NR