



Samþykkt á fundi bygginga-
nefndar þ. 16. 6. 1982
BYGGINGAÞULLTRÚINN
Í HAFNARFIRÐI

S. Jónsson


Ganga skal frá önnu
aldreði í samgöng við
stjórnvöldin

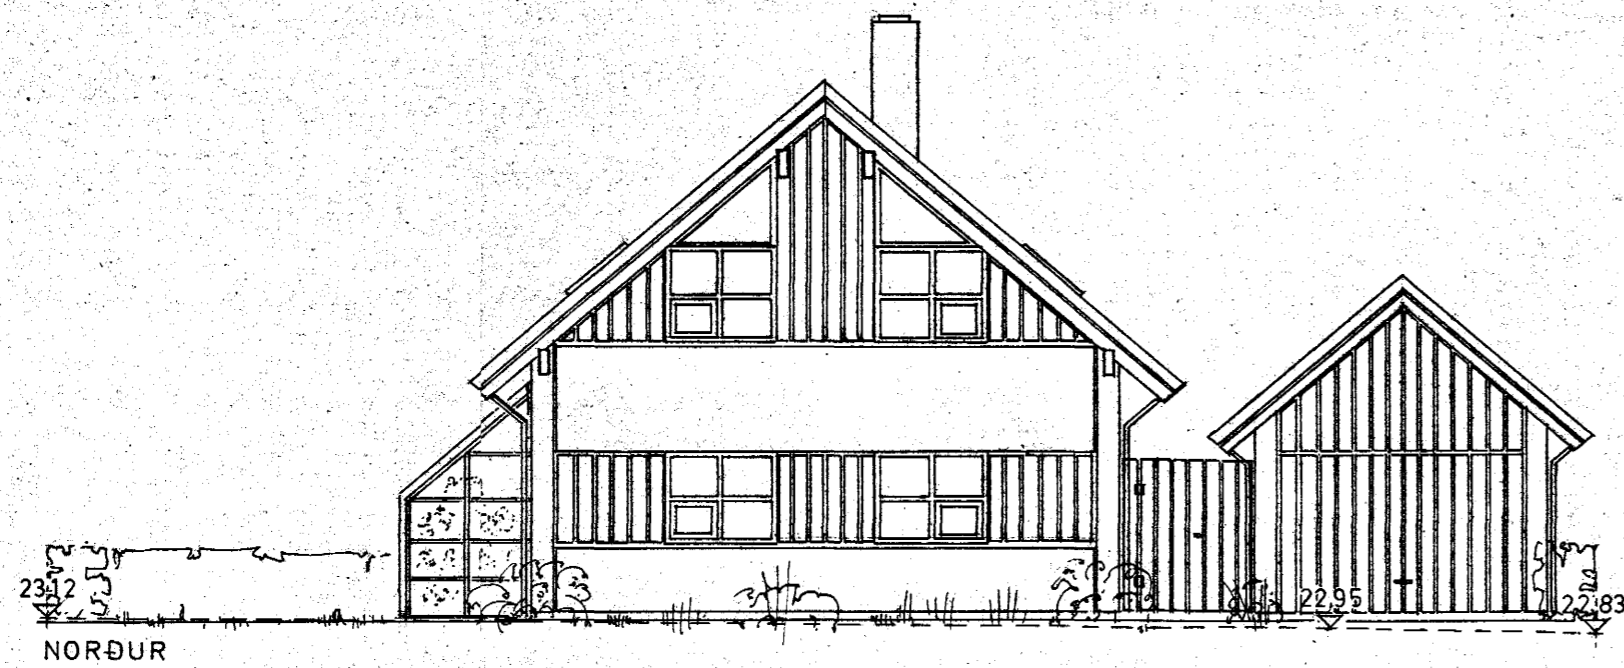


NORÐUR

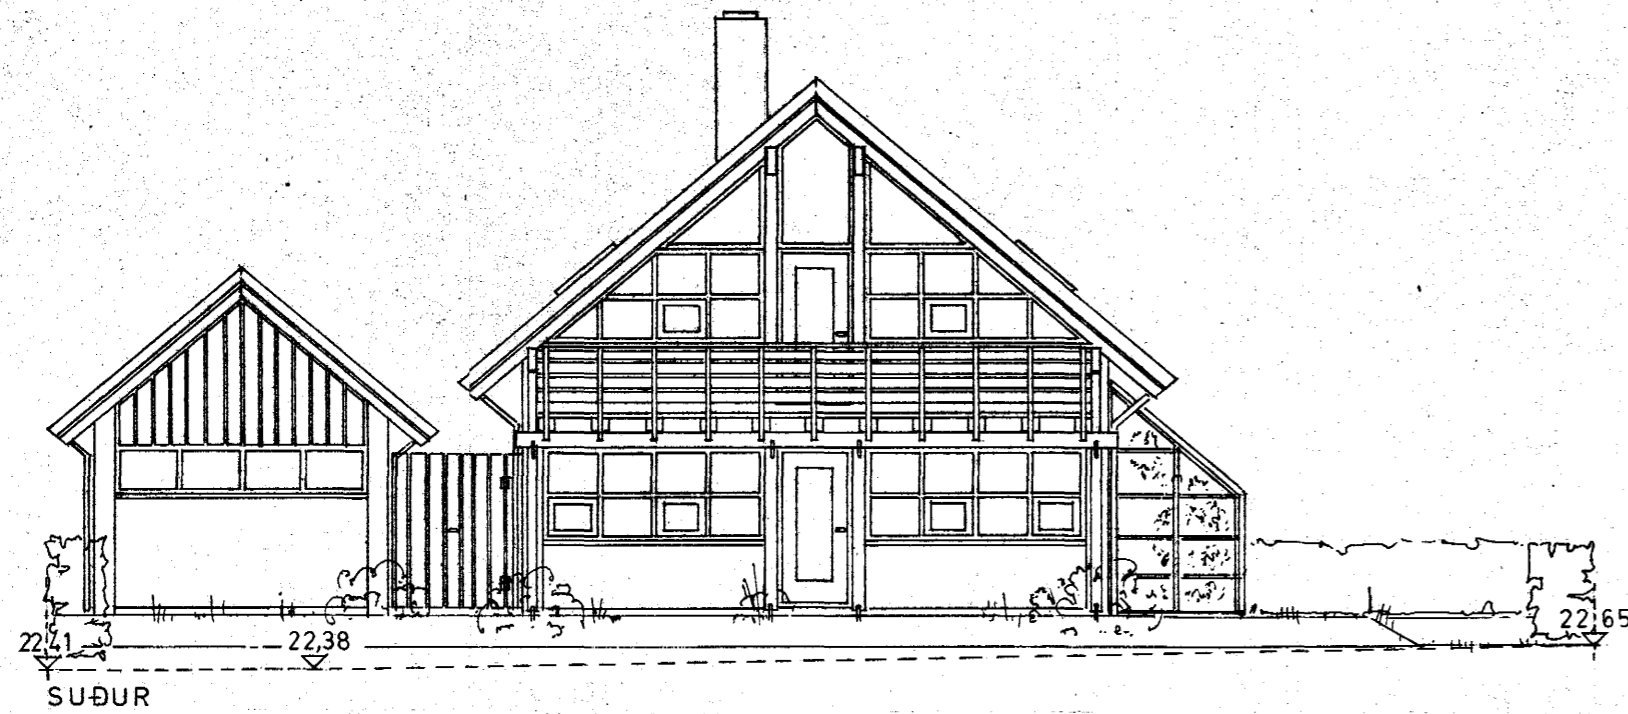


SUÐUR

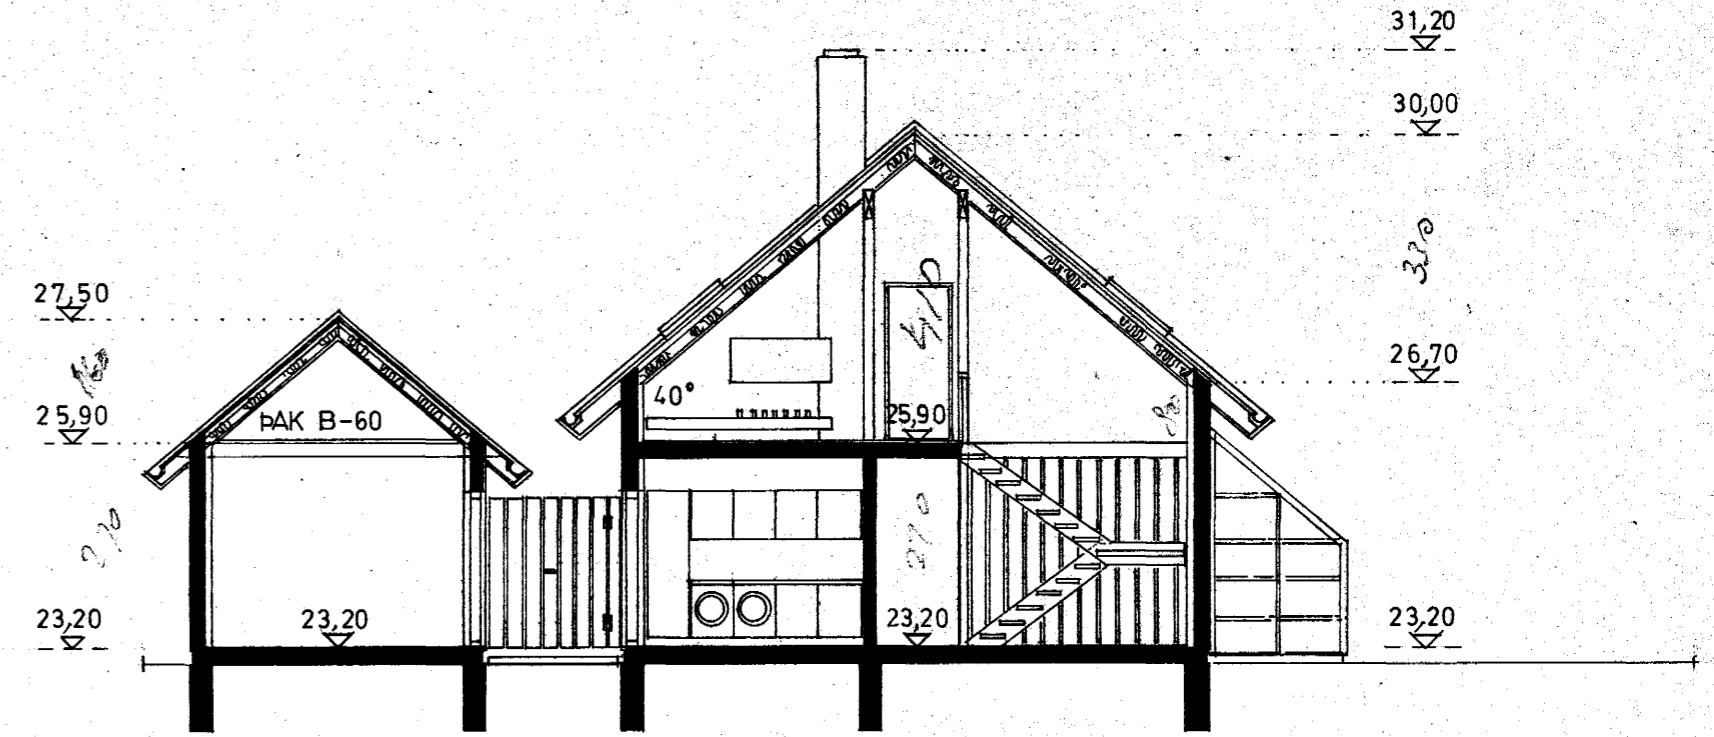

SKURÐUR

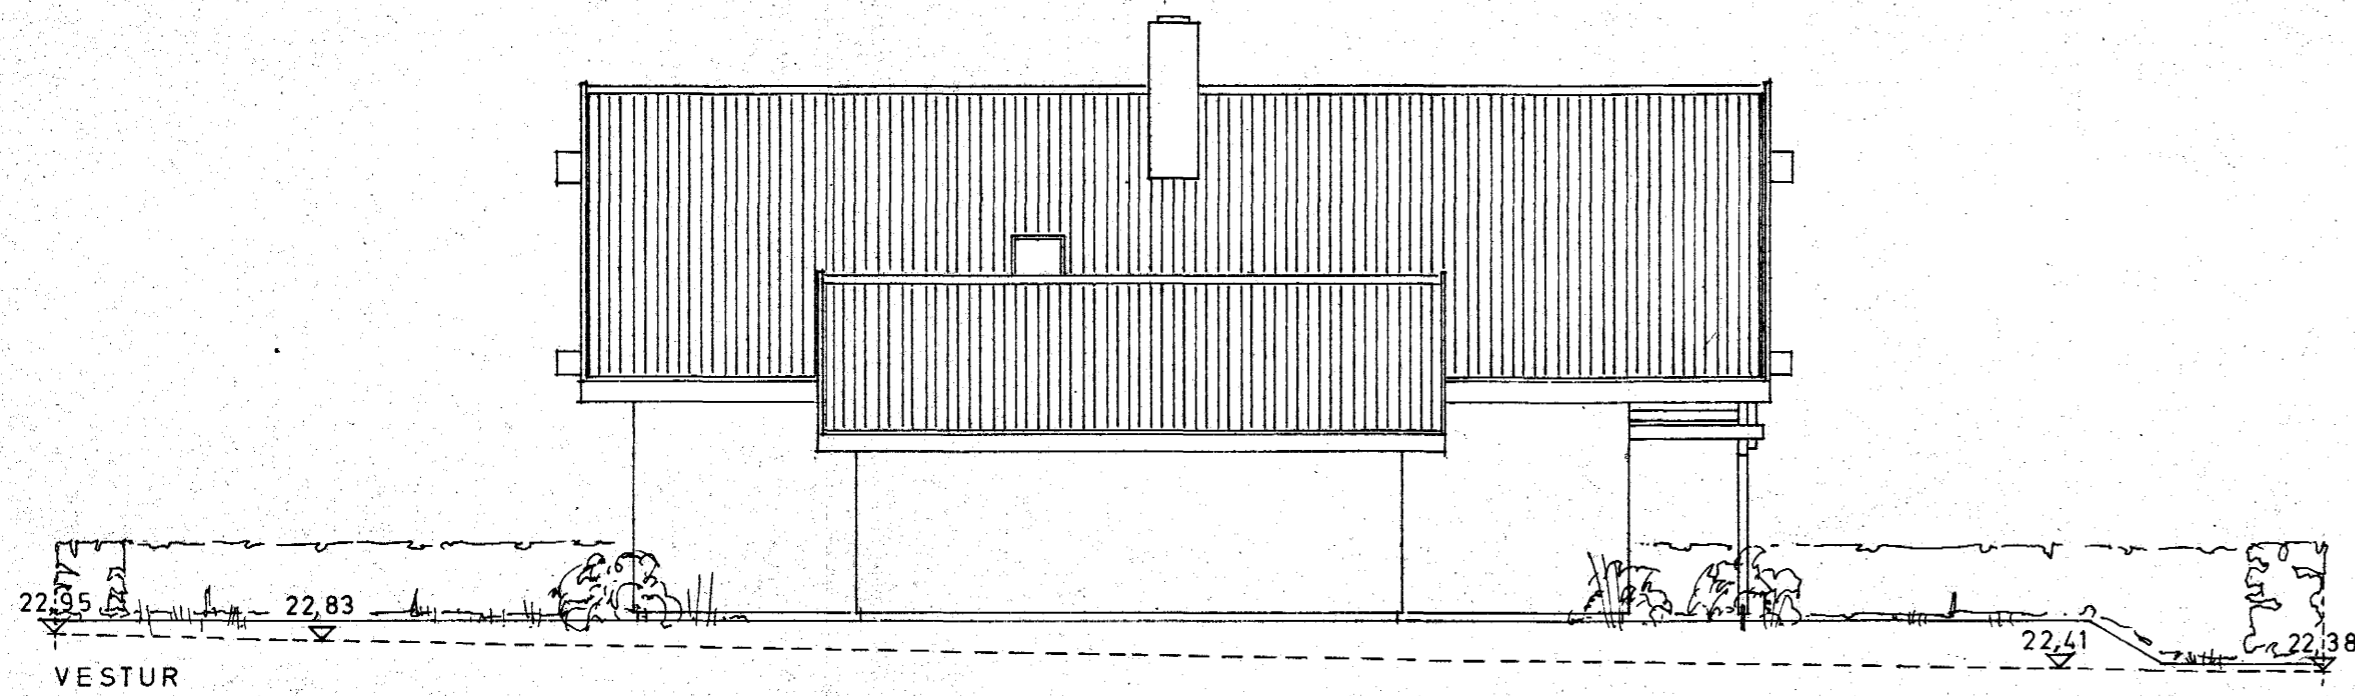

VESTUR

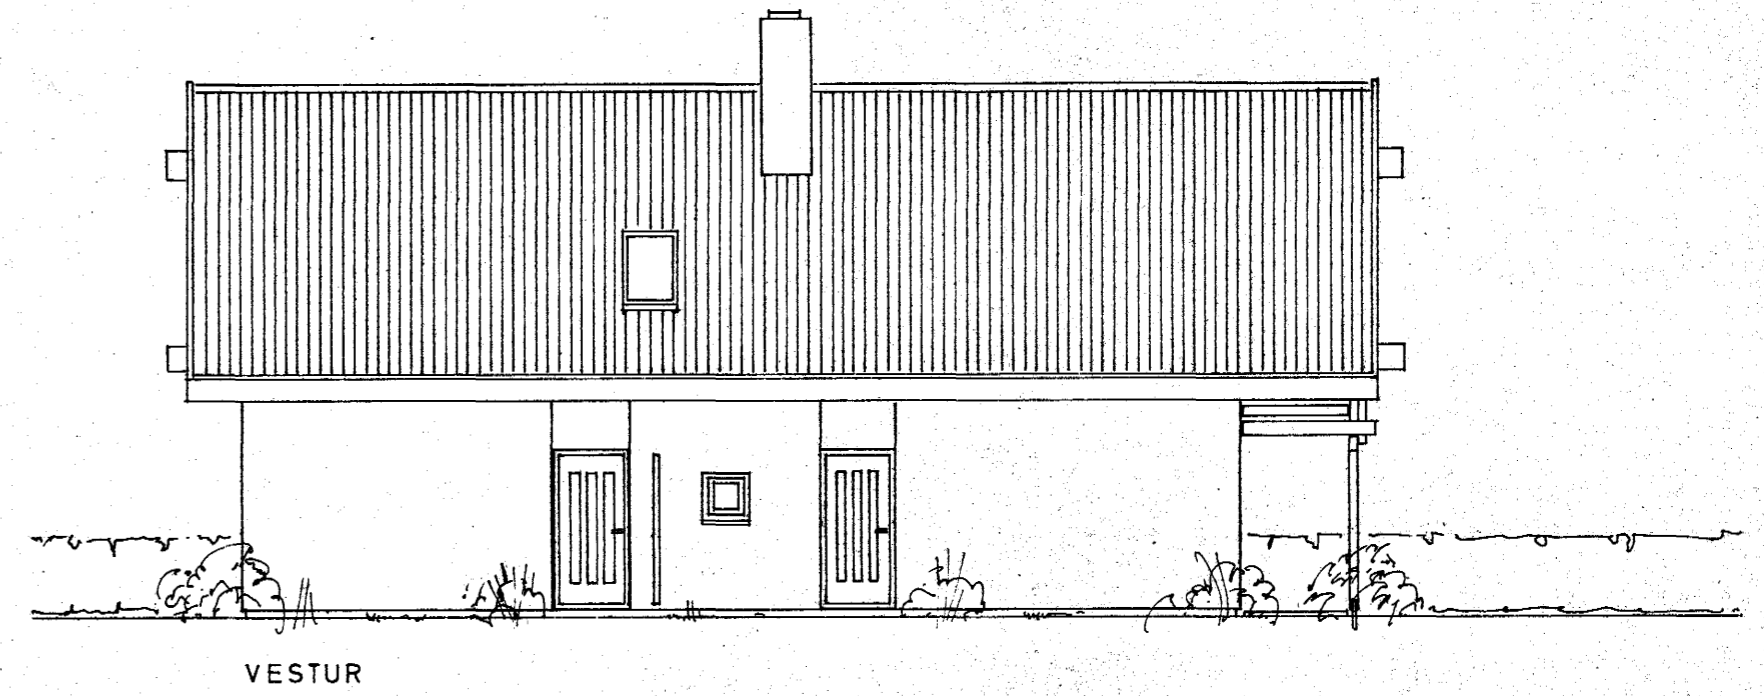


4310-0020-01
02

HRAUNTUNGA 2, HAFNARFIRÐI
ÚTLIT OG SKURÐIR, MÆLIKV. 1:100
SVERRIR NORÐFJÖRÐ ARKITEKT F.A.Í.
ALENA ANDERLOVA ARKITEKT F.A.Í.
HREFNUGÖTU 8, REYKJAVÍK, S. 27320
JÚNÍ 82

Sett í Norðfjörð