

4310-0040-01  
02

Samþykkt á fundi bygginga-  
nefndar þ. 20/11 1982  
BYGGINGAFULLTRÚINN  
Í HAFNARFIRÐI  
*[Signature]*


G 23,58

KÖLNUNARTÖLUR			
		m	m <sup>2</sup>
ÚTVEGGIR	0,95	---	---
ÞAK	0,30	---	---
GÖLF	0,40	---	---

FLATARMÁL 1. HÉÐAR	107,30 m <sup>2</sup>	
FLATARMÁL ÞAKHÉÐAR (MEIRI LOFTHÆÐ EN 1,80M)	82,13 m <sup>2</sup>	656 m <sup>3</sup>
FLATARMÁL ÞÍLGEYMSLU + GEYMSLU	34,00 m <sup>2</sup>	112 m <sup>3</sup>
		<u>768 -</u>

179  
061  
082  
508

280  
205  
205

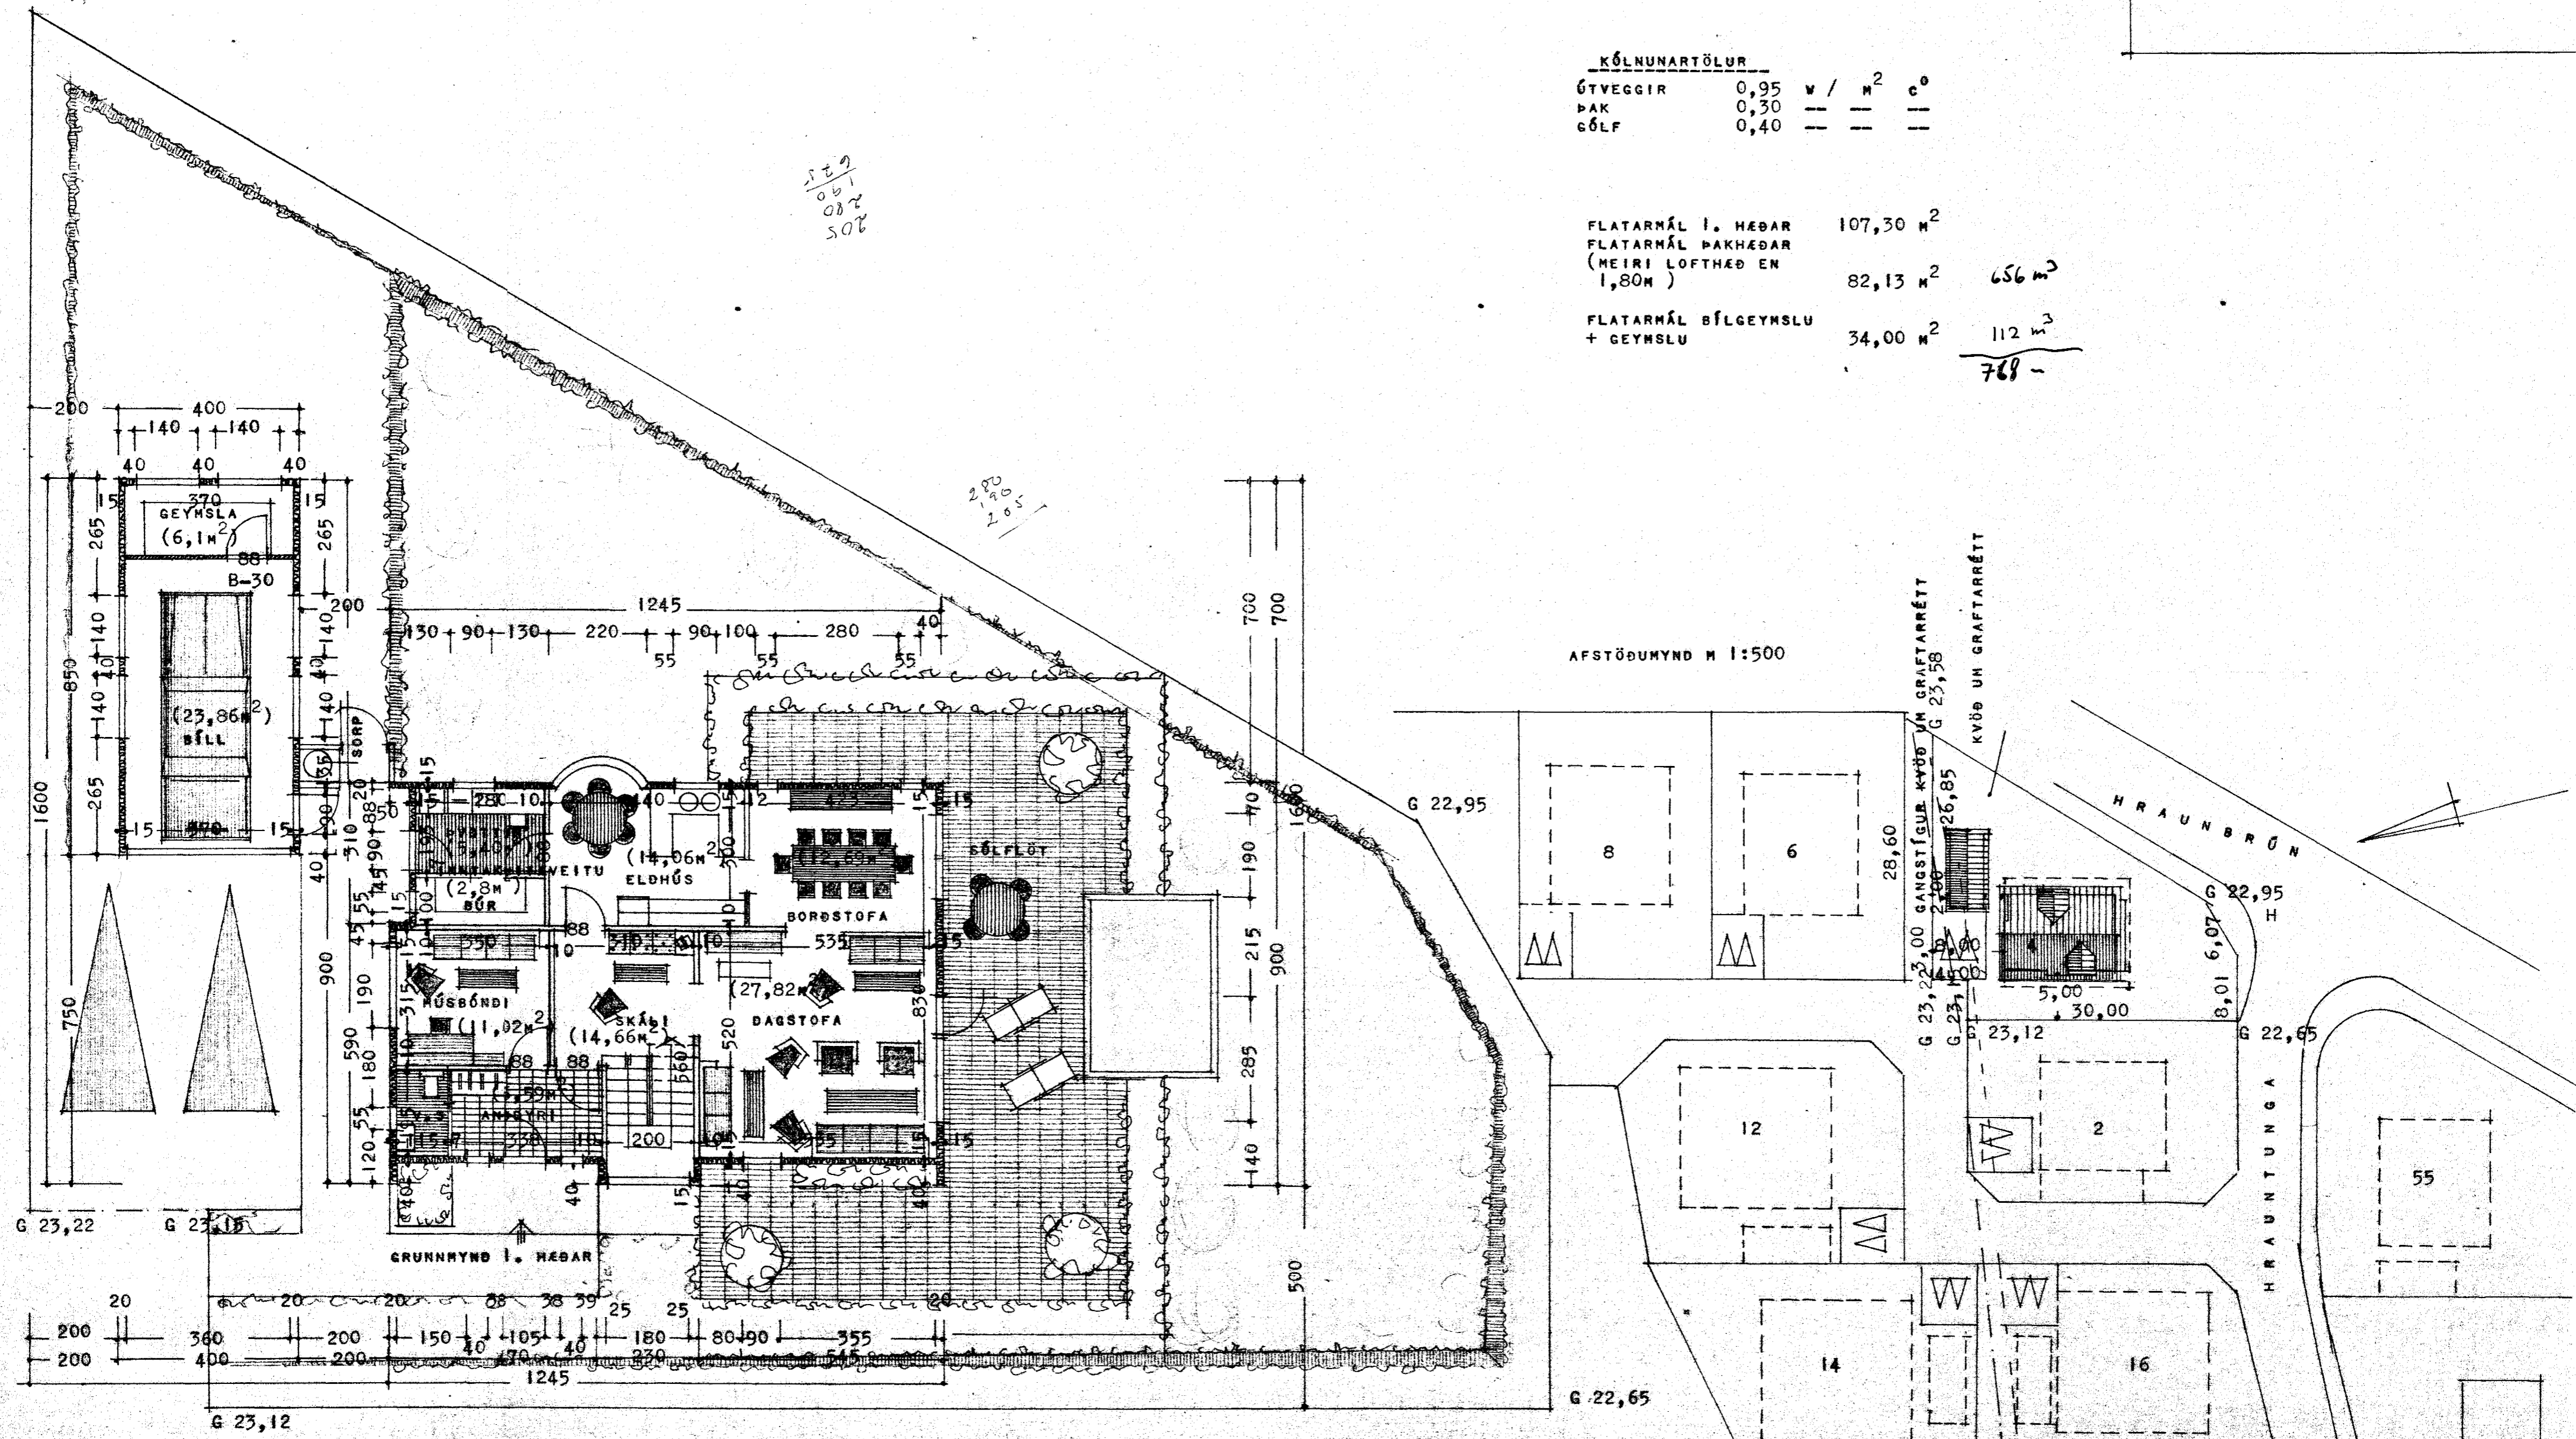

AFSTÖÐUMYND M 1:500

REYKJAVÍK 1. DESEMBER 1981

*[Signature]*