


4310-0040-01
02


Samþykkt á fundi bygginga-
nefndar þ. 20.1.1982
BYGGINGAFULLTRÚINN
Í HAFNARFIRÐI

LOFT OG VEGGIR BIFREIÐARGEYMSLU SÉU KLÉDDIR
INNAN MEÐ ELÐTRAUSTRI KLÆÐINGU OG EINANGRAB
MEÐ ÆLDNEMRI EINANGRUN.

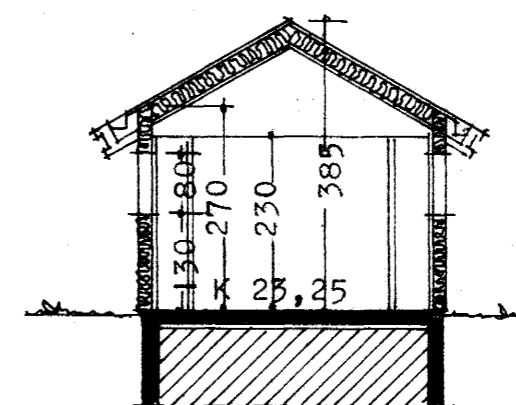

SKURÐUR F BIFREIÐARGEYMSLU

LOFT OG VEGGIR SÉU ALLT EINABRAB
MEÐ ÆLDNEMRI EINANGRUN.

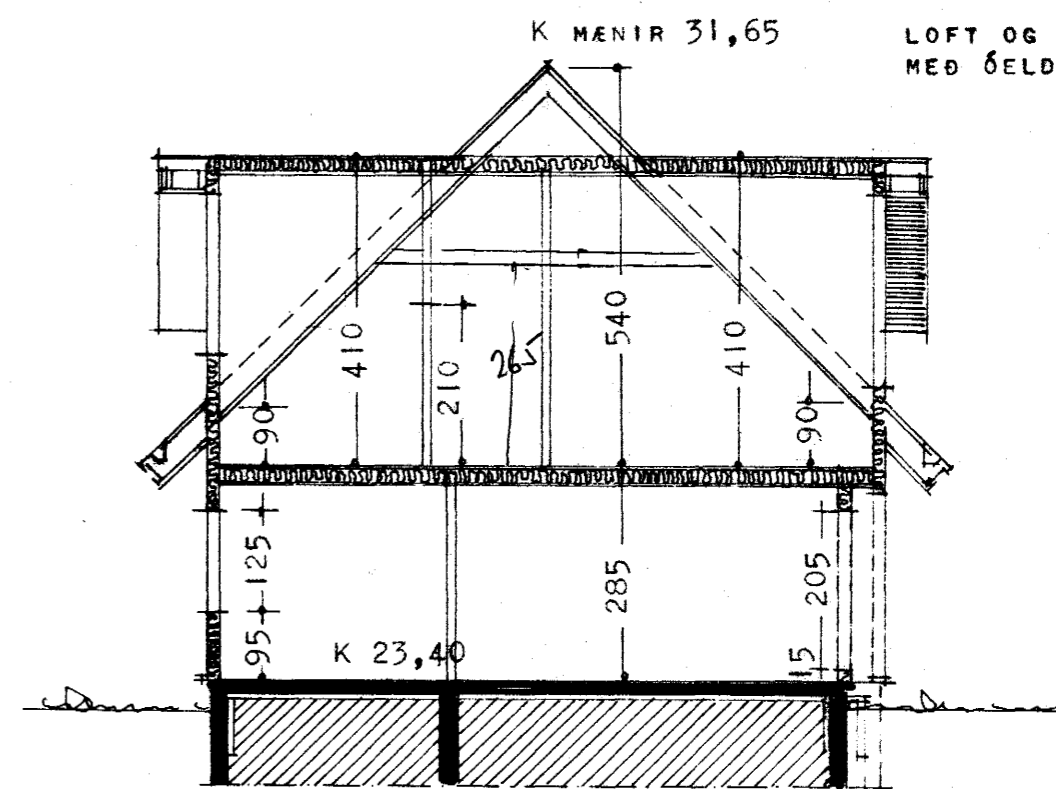

SKURÐUR A - A

