Samþykkt á fundi byggingarnefndar þ. 12/5 1982
BYGGINGAFULLTRÚINN
Í HAFNARFIRÐI

Ganga skal frá opnu eldstæði í samráði við slökkviliðsstjóra

SUÐUR

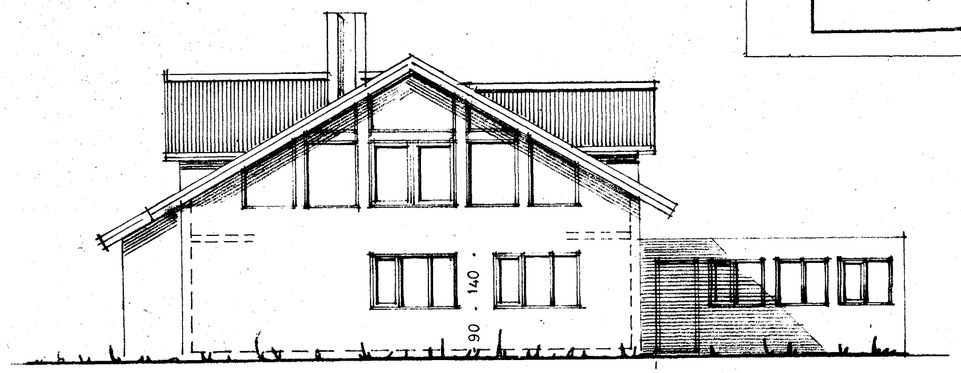

AUSTUR

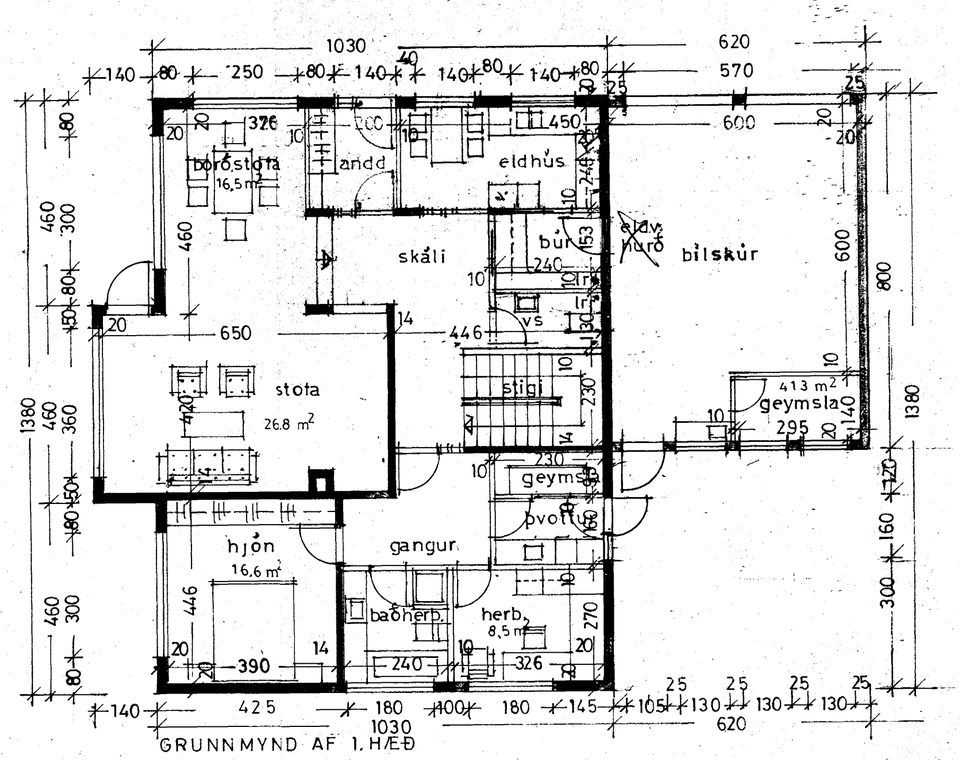

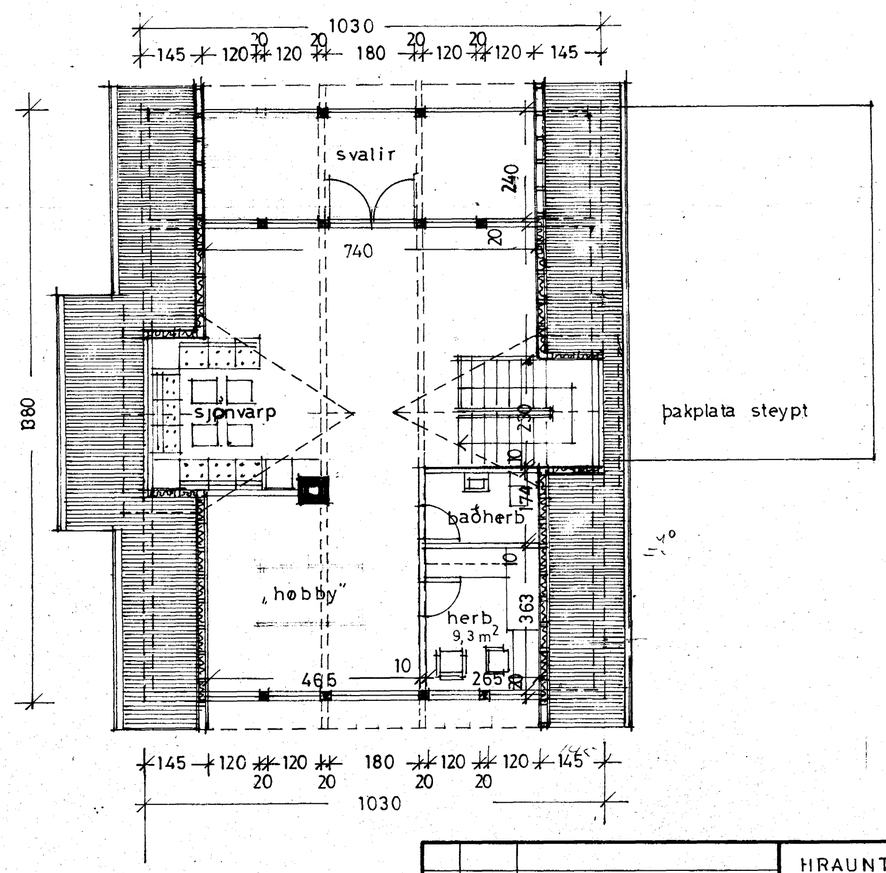

BR.	DAGS.	BREYTING
1	6,5 82	1.HÆÐ, BILSKÚR

HRAUNTUNGA nr. 6 HAFNARFIRÐI
GRUNNMYNDIR OG ÚTLIT
4310-0060 01
02

TÆKNIÞJÓNUSTAN SF.
LÁGMÚLA 5 – 105 REYKJAVÍK – SÍMI 83844
Sigurður Hauksson

HANNAÐ	KVARÐI 1:100
TEIKNAÐ	DAGS. 30, 3, 1982
YFIRFARIÐ	NR. / BL. AF.