




STIMPLAFLÉTTUR

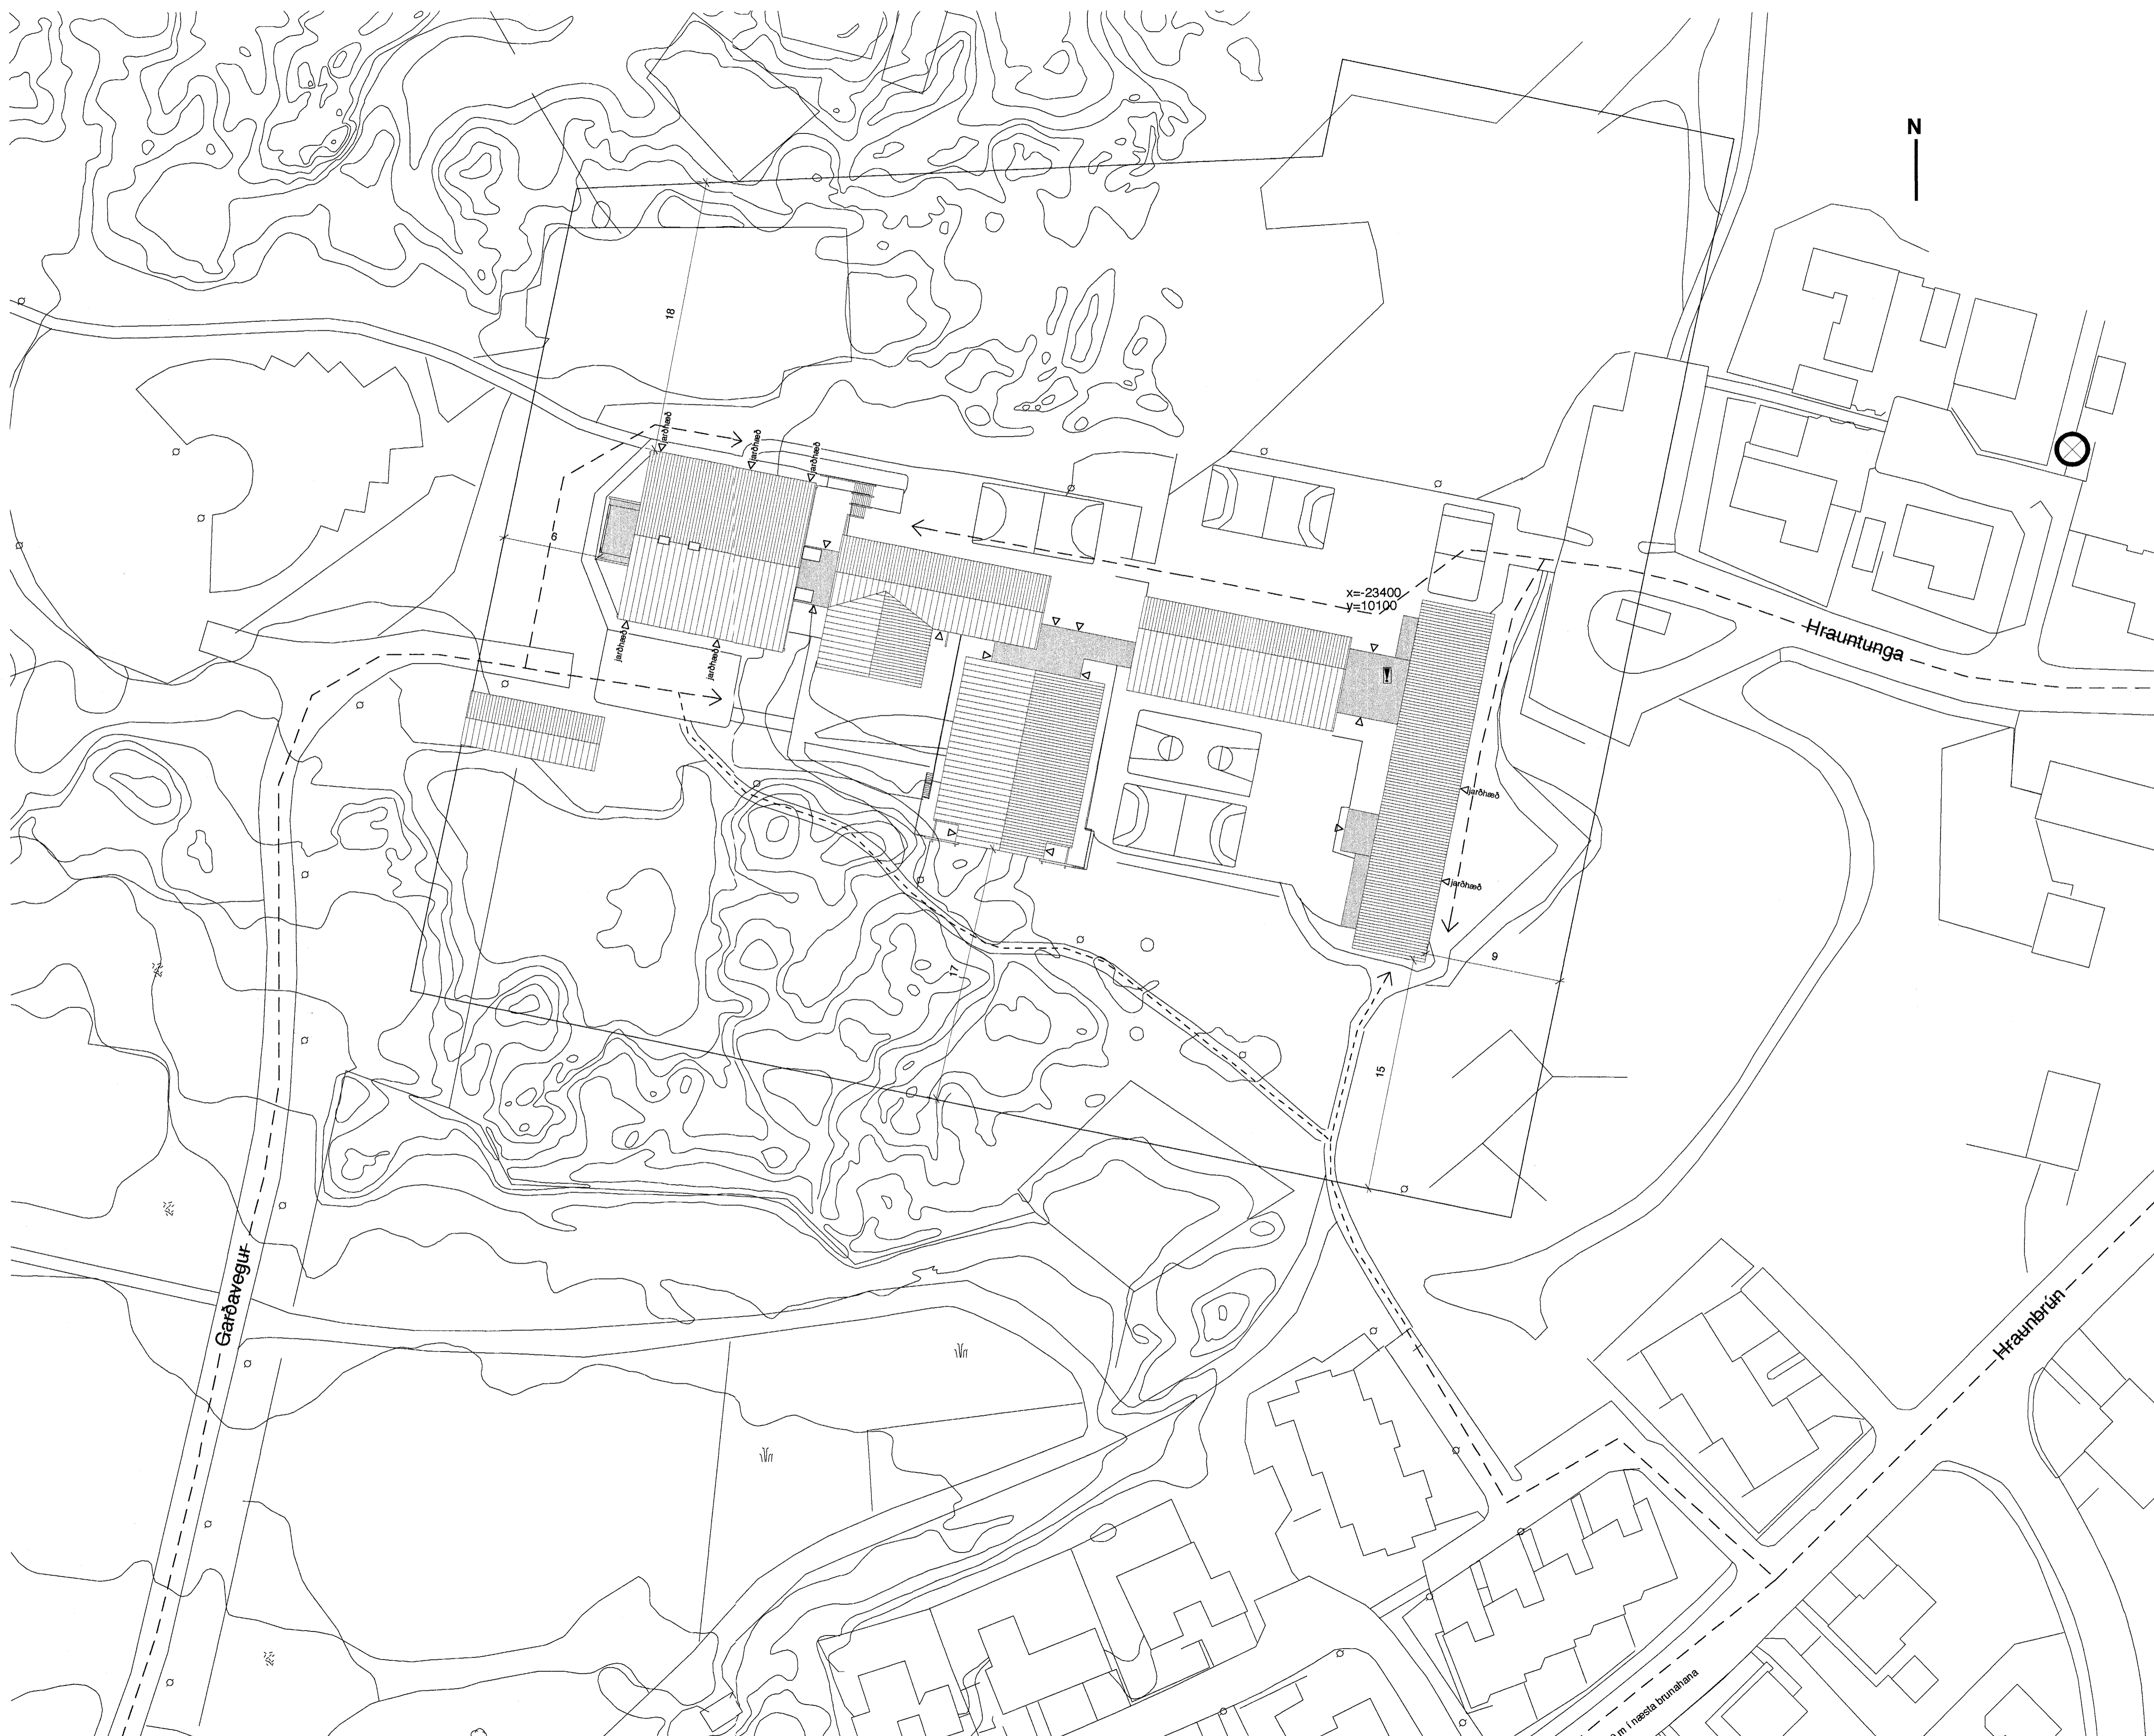

Brunamálastofnun
 ríkisins
YFIRFARIÐ

22 MAI 2000


Sbr. bréf 22. maí 2000
 Steinar Harðarson
Steinar Harðarson

BYGGINGAR- OG
 BRUNAVARNARLÝSING SJÁ
 TEIKNINGU A2100

VATNSVEITA HAFNARFJARDARBEJAR
 AFORMAR AÐ SETJA UPP Í SAMVINNU
 VIÐ SLOKKVILISSTJÓRA BRUNAHANA
 VIÐ VIÐISTÁÐASKÓLA.

- SKÝRINGAR:
- ! STJÓRNSTÓÐ BRUNAVIÐVORUNARKERFIS
 - BRUNAHANI
 - ADKOMULEIÐIR SLOKKVILISBILA OG SJÚKRABILA
 - - - ADKOMULEIÐIR SLOKKVILISBILA OG SJÚKRABILA EFTIR GÖNGUSTIGUM
 - ▽ ÚTGANGUR

A02: BRUNAVARNARUPPDRATTUR 09.05.00 SM
 A01: BREYTINGAR 07.03.00 SM
 A00: AFSTÖÐUMYND SM
BREYTING: DAGS: SAMP:

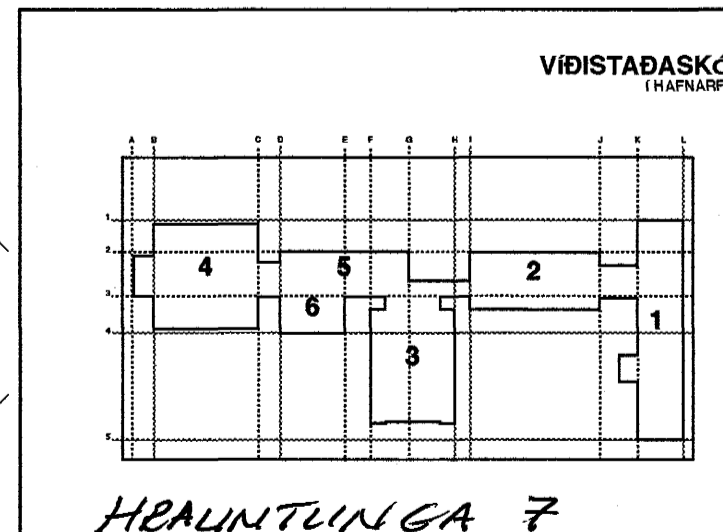

EFNI: **AFSTÖÐUMYND
 BRUNAVARNARUPPDRATTUR**

SVÆÐI: **VIÐISTÁÐASKÓLI**

MÆLIKVÆÐI: **1:500**

AFANGI: **ÁÐALTEIKNING**

SÍÐASTA DAGSETNING: **09.05.2000**

TEIKNINGANÚMÉR: **A1000**

BREYTING: **A02**

Sigríður Magnúsdóttir