SIGRÍÐUR MAGNÚSDÓTTIR ARK.FAÍ MNAL
HANS-OLAV ANDERSEN ARK.FAÍ MNAL

Teiknistofan Tröð ehf
Laugavegi 28 ,
IS-101 Reykjavík
Sími:562 8255 Fax: 562 8253
teiknistofantrod@simnet.is

STIMPILREITUR

REI 60 VEGGUR
EI 60 VEGGUR
REI 90 VEGGUR
STJÓRNSTÖÐ BRUNAVIÐVÖRUNARKERFIS
ÚTGANGUR
FLÓTTALEIÐ
STAÐSETNING BRUNASLÖNGU
BJÖRGUNAROP
S SEGULL
REYKLOSUN SJÁ 2.HÆÐ

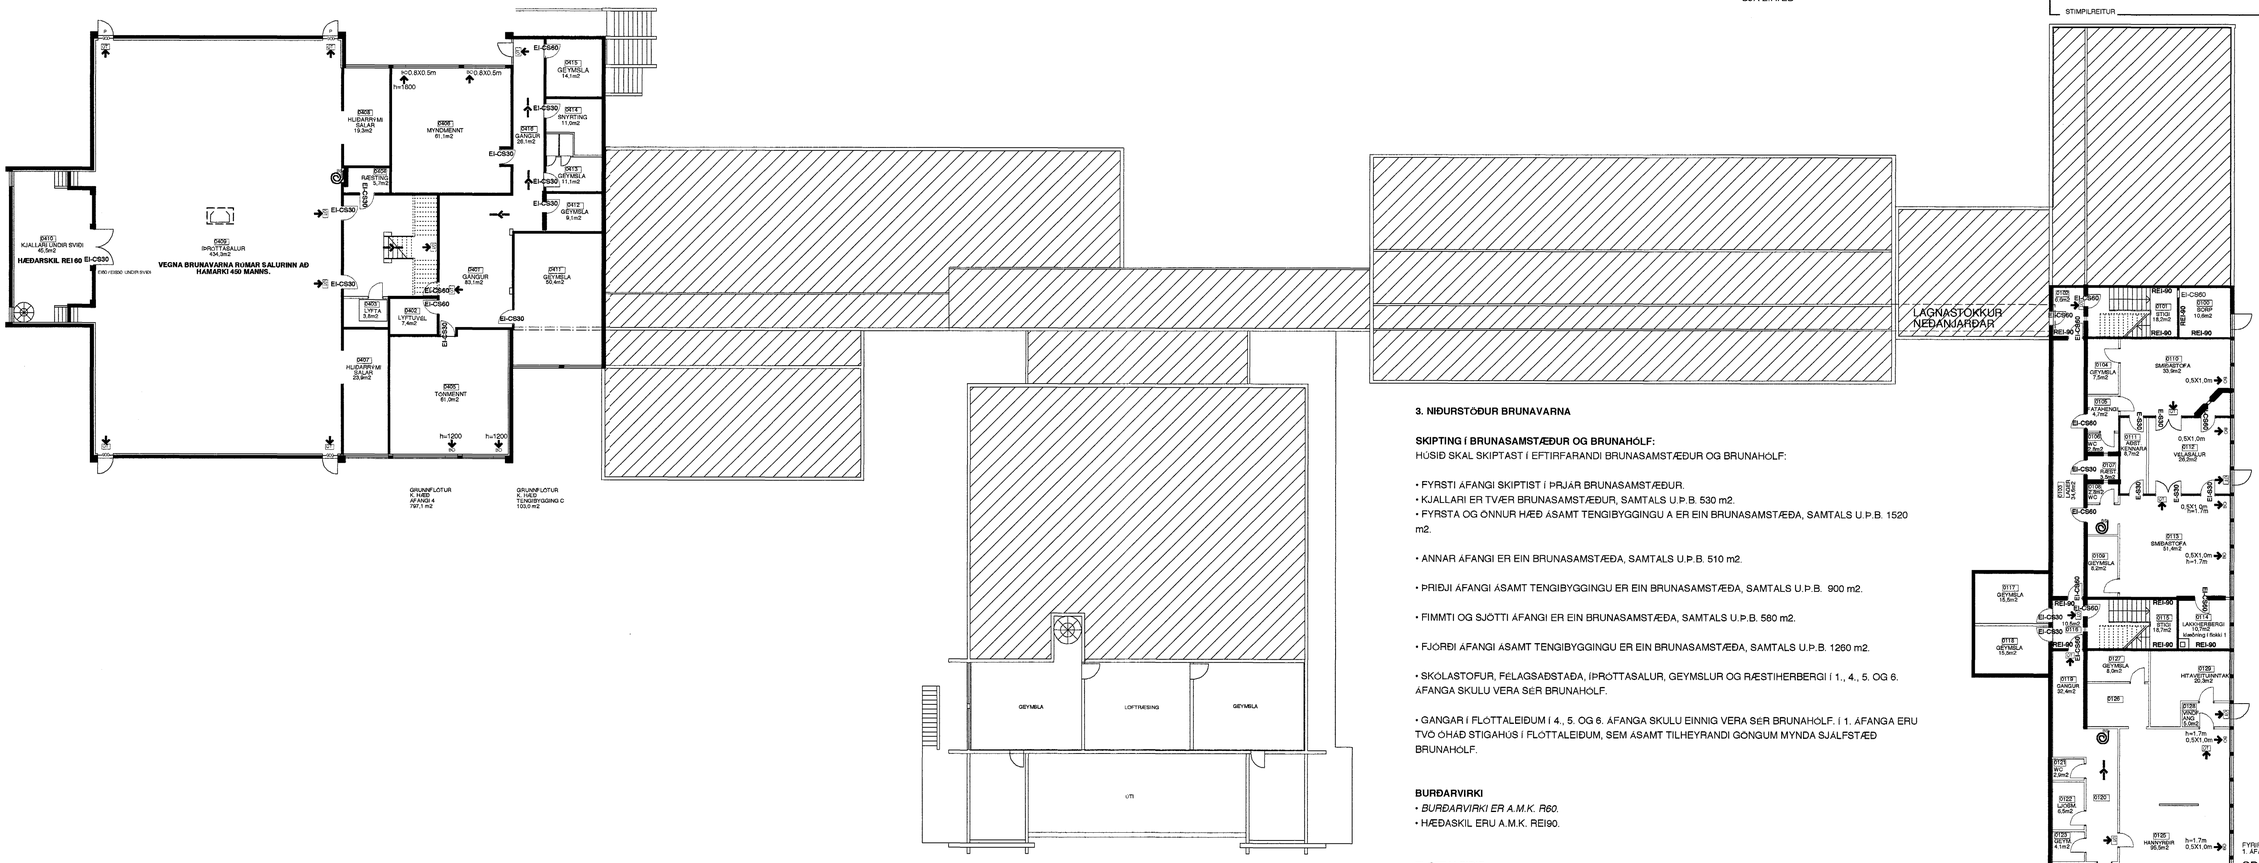

3. NIÐURSTÖÐUR BRUNAVARNA

SKIPTING Í BRUNASAMSTÆÐUR OG BRUNAHÓLF:
HÚSIÐ SKAL SKIPTAST Í EFTIRFARANDI BRUNASAMSTÆÐUR OG BRUNAHÓLF:

- FYRSTI ÁFANGI SKIPTIST Í ÞRJÁR BRUNASAMSTÆÐUR.
- KJALLARI ER TVÆR BRUNASAMSTÆÐUR, SAMTALS U.Þ.B. 530 m2.
- FYRSTA OG ÖNNUR HÆÐ ÁSAMT TENGIBYGGINGU A ER EIN BRUNASAMSTÆÐA, SAMTALS U.Þ.B. 1520 m2.
- ANNAR ÁFANGI ER EIN BRUNASAMSTÆÐA, SAMTALS U.Þ.B. 510 m2.
- ÞRIÐJI ÁFANGI ÁSAMT TENGIBYGGINGU ER EIN BRUNASAMSTÆÐA, SAMTALS U.Þ.B. 900 m2.
- FIMMTI OG SJÖTTI ÁFANGI ER EIN BRUNASAMSTÆÐA, SAMTALS U.Þ.B. 580 m2.
- FJÓRÐI ÁFANGI ÁSAMT TENGIBYGGINGU ER EIN BRUNASAMSTÆÐA, SAMTALS U.Þ.B. 1260 m2.
- SKÓLASTOFUR, FÉLAGSAÐSTAÐA, ÍÞRÓTTASALUR, GEYMSLUR OG RÆSTIHERBERGI Í 1., 4., 5. OG 6. ÁFANGA SKULU VERA SÉR BRUNAHÓLF.
- GANGAR Í FLÓTTALEIÐUM Í 4., 5. OG 6. ÁFANGA SKULU EINNIG VERA SÉR BRUNAHÓLF. Í 1. ÁFANGA ERU TVÖ ÓHAÐ STIGAHÚS Í FLÓTTALEIÐUM, SEM ÁSAMT TILHEYRANDI GÖNGUM MYNDA SJÁLFSTÆÐ BRUNAHÓLF.

BURÐARVIRKI
- *BURÐARVIRKI ER A.M.K. R60.*
- HÆÐASKIL ERU A.M.K. REI90.

FLÓTTALEIÐIR
- HVERGI ER LENGRA Í ÚTGANG EN 25 M. ÚR HVERJU BRUNAHÓLFI ERU A.M.K. TVÆR ÓHÁÐAR FLÓTTALEIÐIR EÐA EIN FLÓTTALEIÐ FRAM Á GANG SEM LEIÐIR TIL TVEGGJA ÓHÁÐRA FLÓTTALEIÐA.
- Á HVERRI SKÓLASTOFU VERÐA A.M.K. 2 BJÖRGUNAROP.
- HURÐIR Í FLÓTTALEIÐ MILLI KENNSLUSTOFA Í 1. ÁFANGA SKULU VERA MEÐ SNERLUM Í FLÓTTAÁTT OG ÁVALLT AÐGENGILEGAR.

KLÆÐNINGAR
- LOFTAKLÆÐNINGAR Í SKÓLASTOFUM ERU VÍÐA Í FLOKKI 2.
LOFTAKLÆÐNINGAR Í SKÓLASTOFUM VERÐI SETTAR Í FLOKK 1 VIÐ ENDURNÝJUN.
- ALLAR KLÆÐNINGAR Í FLÓTTALEIÐUM VERÐI SETTAR Í FLOKK 1.
- VEGGKLÆÐNINGAR Í ÍÞRÓTTAHÚSI VERÐI SETTAR Í FLOKK 1.
- VEGGKLÆÐNINGAR Í SKÓLASTOFUM VERÐI SETTAR Í FLOKK 1 VIÐ ENDURNÝJUN.
- *VEGG- OG LOFTAKLÆÐNINGAR Í FÉLAGSAÐSTÖÐU VERÐI SETTAR Í FLOKK 1.*

Brunamálastofnun ríkisins
YFIRFARIÐ
22 MAÍ 2000
Sbr. bréf 22. maí 2000
Steinar Harðarson

VIÐVÖRUNARKERFI
SJÁLFVIRKT BRUNAVIÐVÖRUNARKERFI TENGT VIÐURKENNDRI VAKTSTÖÐ SKAL SETT UPP Í ALLA BYGGINGUNA SKV. REGLUM BR OG ÍST EN54. Í 2. OG 3. ÁFANGA SKAL SETJA UPP BRUNAVIÐVÖRUNARKERFI Í FLÓTTALEIÐIR SEM TENGIST HEILDARKERFI SKÓLANS OG FULLGILT BRUNAVIÐVÖRUNARKERFI Í ALLA BYGGINGARÁFANGA (2. ÁF., 3. ÁF. OG VIÐBYGGINGU) ÞEGAR UPPBYGGINGU OG ENDURSKIPULAGGNINGU VERÐUR LOKIÐ.

REYKLOSUN
ÚR ÍÞRÓTTASAL SKAL VERA A.M.K. 3 M2 SJÁLFVIRK REYKLOSUN Í ÞAKI SEM TENGIST BRUNAVIÐVÖRUNARKERFI. EINNIG ER REYKLOSUN UM GLUGGA Á ÍÞRÓTTASALNUM.

SLÖNGUKEFLI OG SLÖKKVITÆKI
SLÖNGUKEFLI SKULU SETT UPP Í SKÓLANN. MIÐA SKAL VIÐ AÐ SLÖNGUKEFLI NÁI ÚT Í ÖLL HORN HÚSSINS. EINNIG SKULU VERA HANDSLÖKKVITÆKI AF HEPPILEGRI GERÐ OG SKAL GERÐ ÞEIRRA OG STAÐSETNING ÁKVEÐIN Í SAMRÁÐI VIÐ SLÖKKVILIÐSSTJÓRA /ELDVARNAREFTIRLIT.

ÚT- OG NEYÐARLÝSING
Í SKÓLANUM ÖLLUM SKAL VERA ÚT- OG NEYÐARLÝSING SKV. BYGGINGARREGLUGERÐ.

BRUNAHÖNNUN
SJÁ NÁNAR UM BRUNAVARNIR Í BRUNAVARNARSKÝRSLU VIÐISTAÐASKÓLA FRÁ VERKFRÆÐISTOFU SNORRA INGIMARSSONAR DAGS. MAÍ 2000.

BREYTING:	DAGS:	SAMÞ:
A05: BRUNAVARNARUPPDRÆTTIR	09.05.00	SM
A04: BREYTINGAR	07.03.00	SM
A03: BREYTINGAR		SM
A02: BREYTINGAR		SM
A01: BRUNASAMSTÆÐUR O.FL.		SM
A00: NÝ TEIKNING		SM

VIÐISTAÐASKÓLI
HAFNARFIRÐI

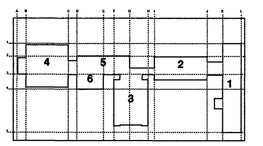

EFNI: **GRUNNMYND K.HÆÐ**
BRUNAVARNARUPPDRÁTTUR

SVÆÐI:	**ÁFANGAR 1,4,5 OG 6**
MÆLIKVARÐI:	**1:200**
ÁFANGI	**AÐALTEIKNING**
SÍÐASTA DAGSETNING:	**09.05.2000**
TEIKNINGANÚMER:	**A2100**
BREYTING:	**A05**