


NORÐURHLIÐ EFTIR BREYTINGU

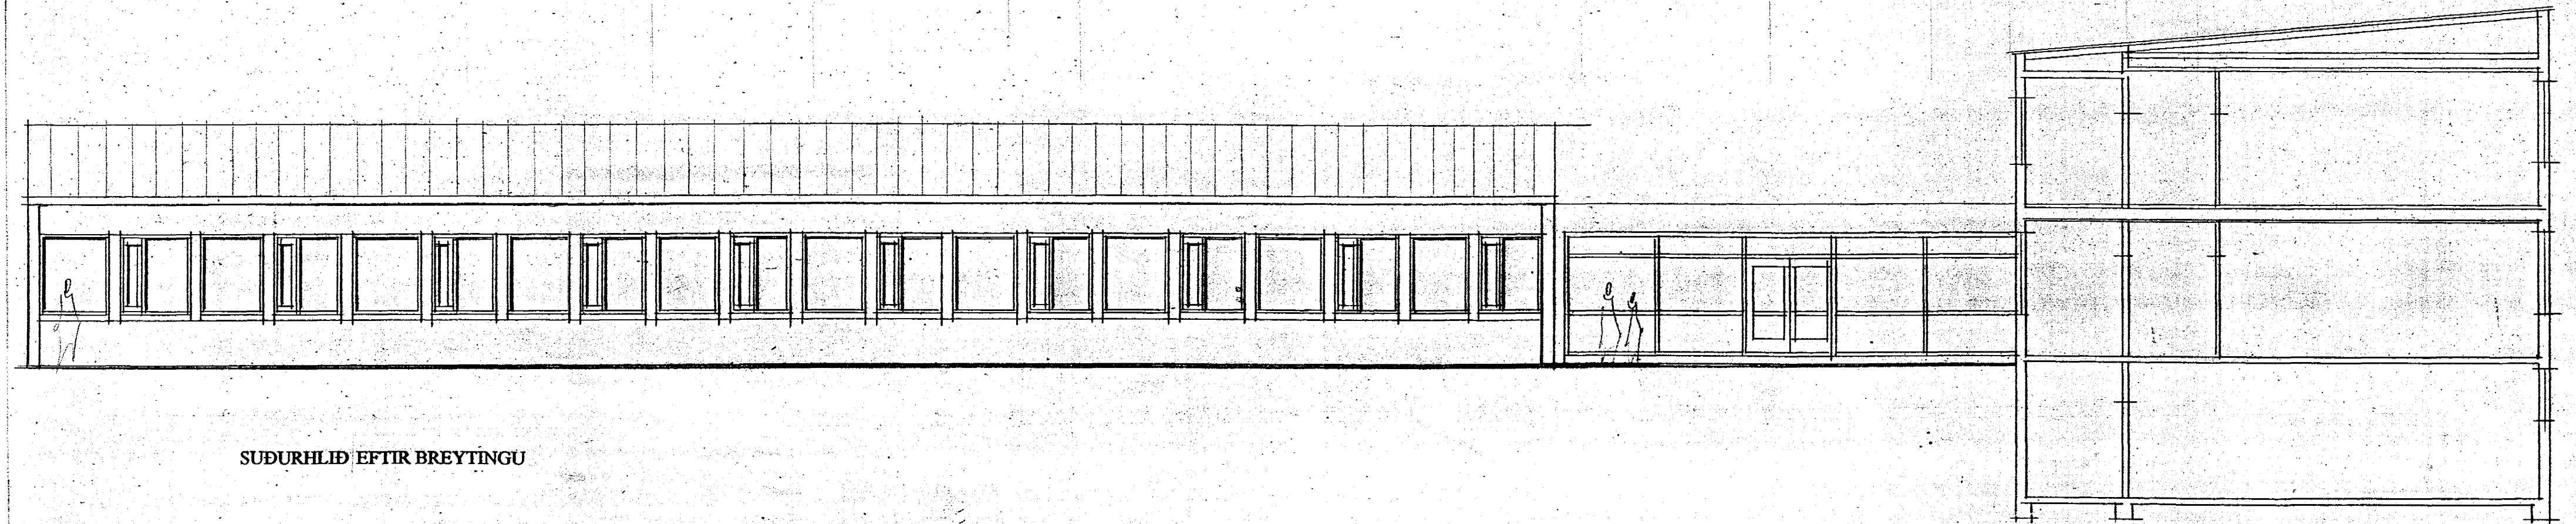

SUÐURHLIÐ EFTIR BREYTINGU

4. MAÍ 1998 GLUGGUM Á SUÐURHLIÐ BREYTT.

HRAUNTUNGA NR. 7 VÍDISTAÐASKÓLI

106

BREYTING GLUGGA Á NORÐURHLIÐ

MÁL 1:100

DAGS. 23.05.97

ERLENDUR ÁRNI HJÁLMARSSON BFÍ KLÉBERGI 6 S = 5553860