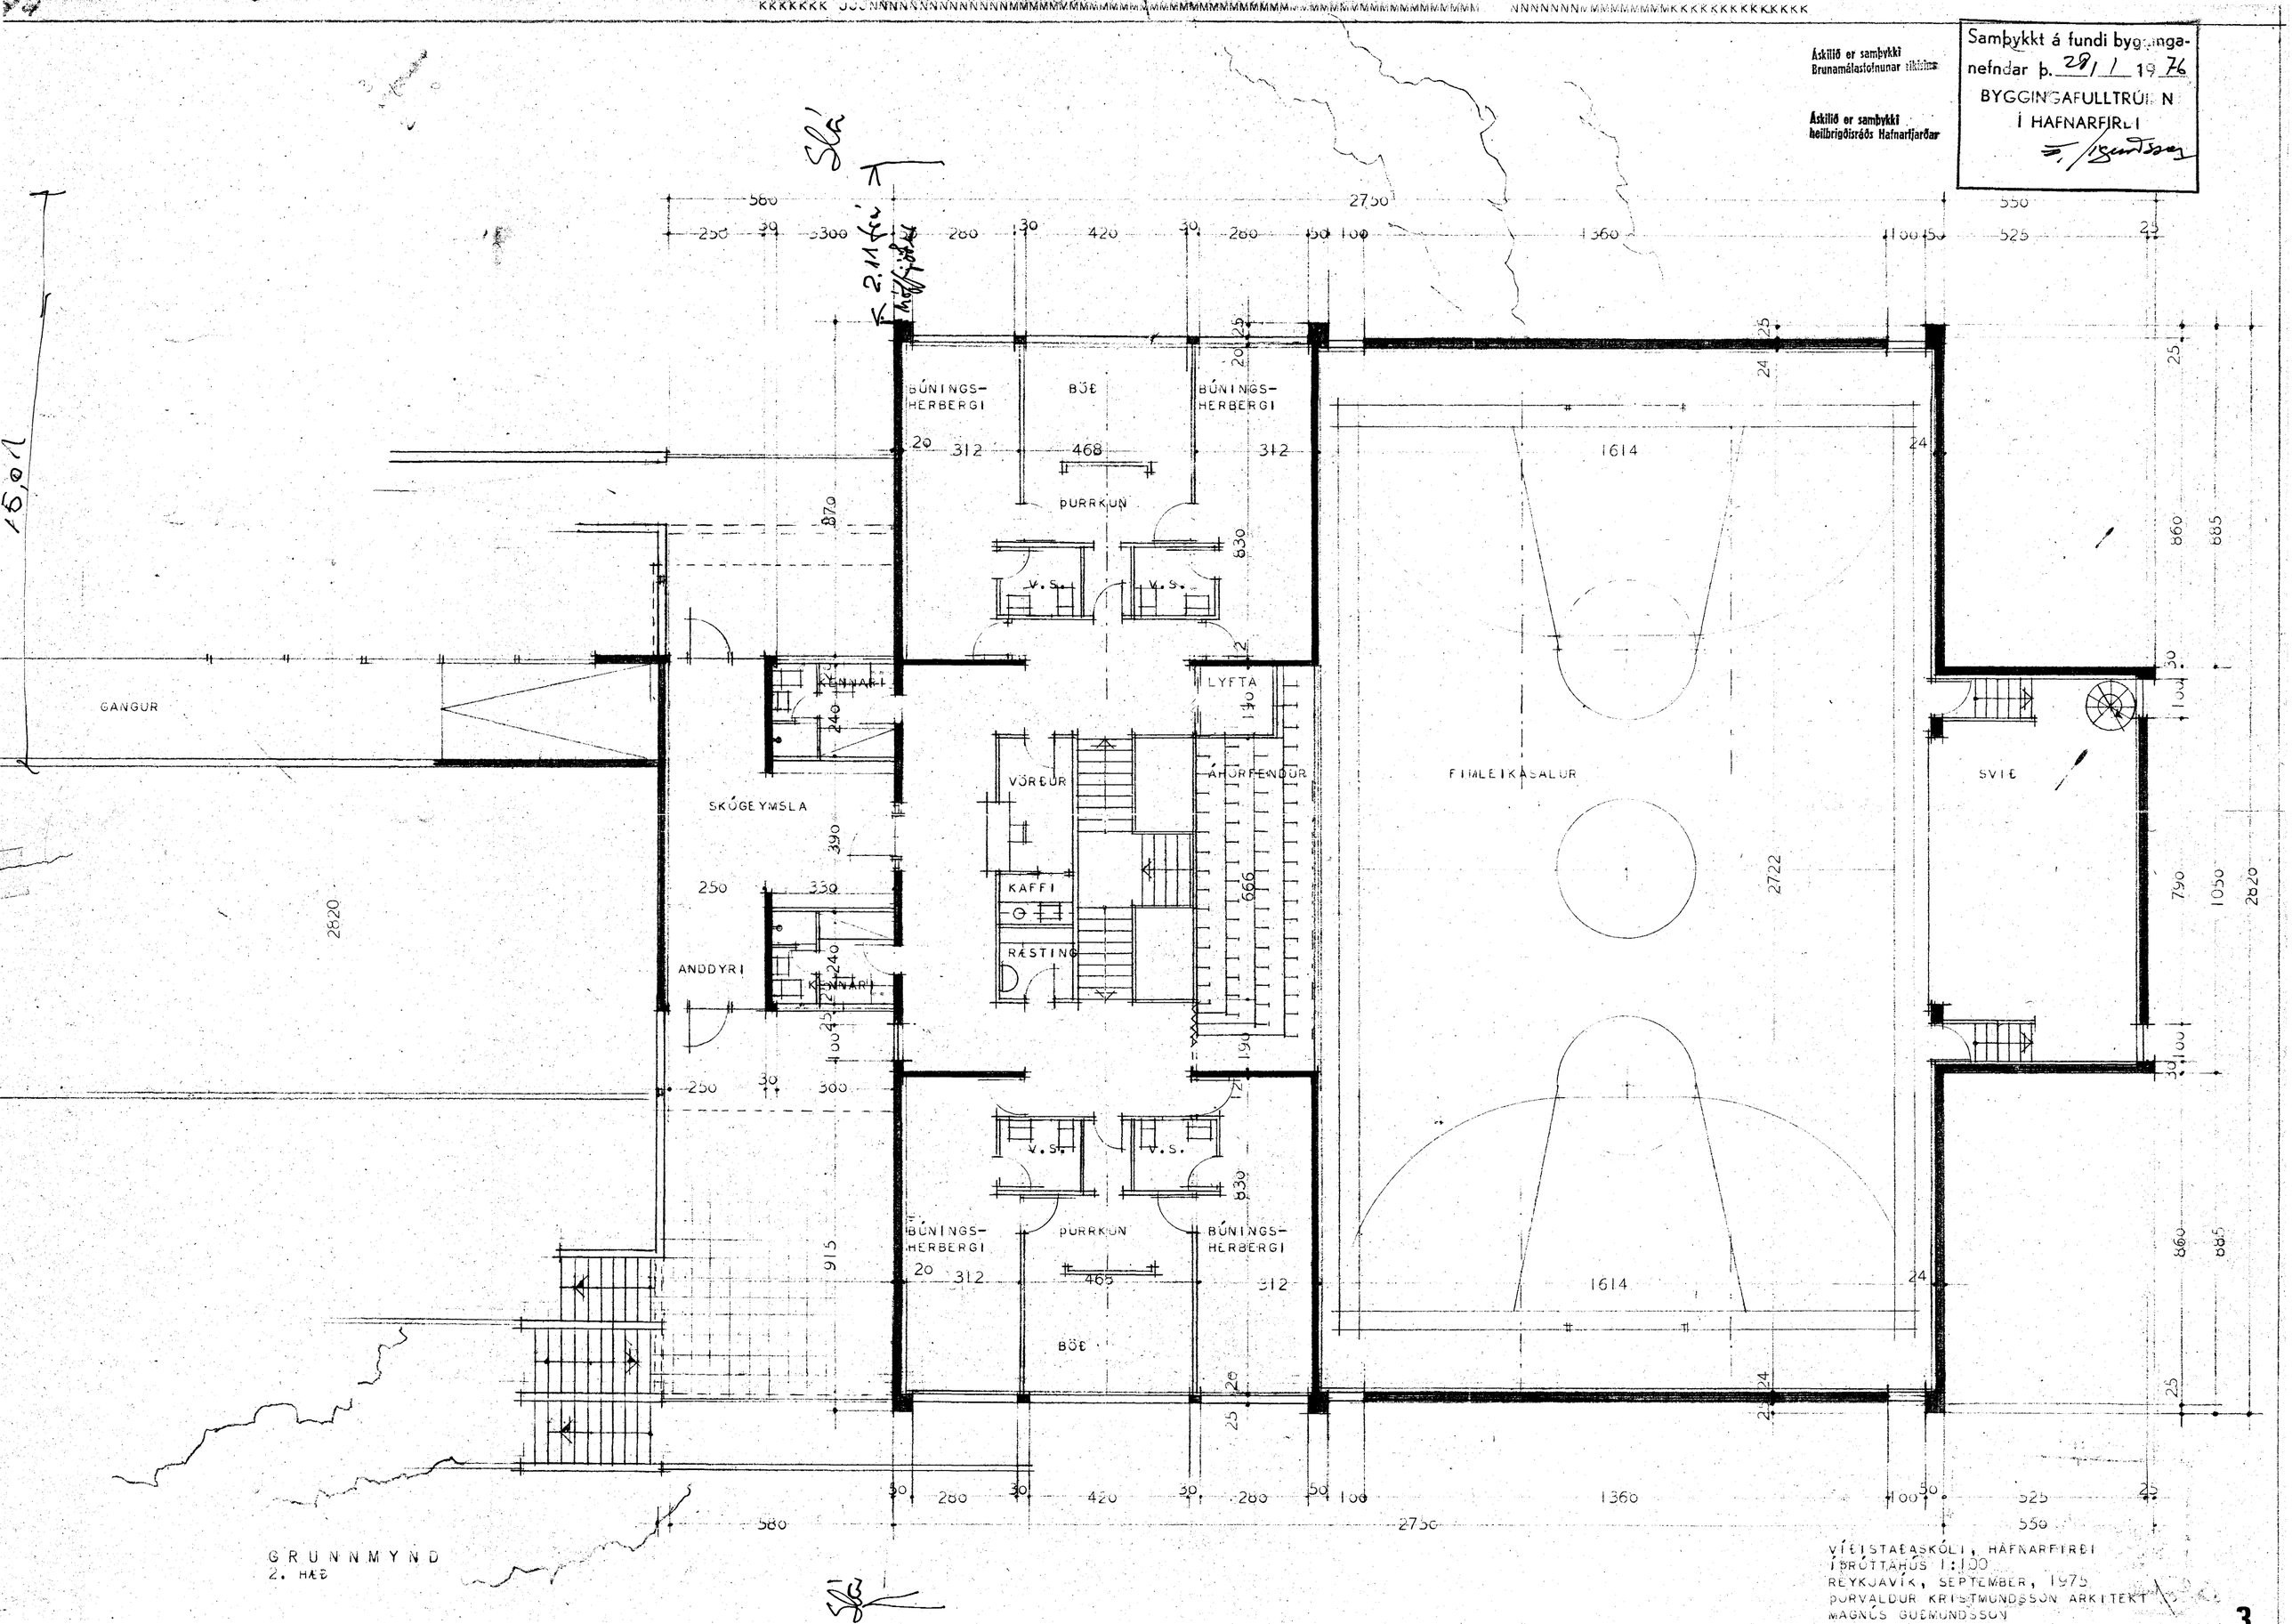
Áskilið er samþykki Brunamálastofnunar ríkisins
Áskilið er samþykki heilbrigðisráðs Hafnarfjarðar
Samþykkt á fundi byggingarnefndar þ. 28/1 1976
BYGGINGAFULLTRÚI N
Í HAFNARFIRÐI
BÚNINGS-HERBERGI
BÖÐ
ÞURRKUN
V.S.
GANGUR
KENNARI
SKÓGEYMSLA
ANDDYRI
LYFTA
VÖRÐUR
ÁHÖRFENDUR
KAFFI
RÆSTING
FIMLEIKASALUR
SVIÐ
1614
2722
2820
2750
1360
580
550
525
GRUNNMYND
2. HÆÐ
VÍÐISTAÐASKÓLI, HAFNARFIRÐI
ÍÞRÓTTAHÚS 1:100
REYKJAVÍK, SEPTEMBER, 1975
ÞORVALDUR KRISTMUNDSSON ARKITEKT
MAGNÚS GUÐMUNDSSON