



HITALÖGN GRUNNMYND 1:50

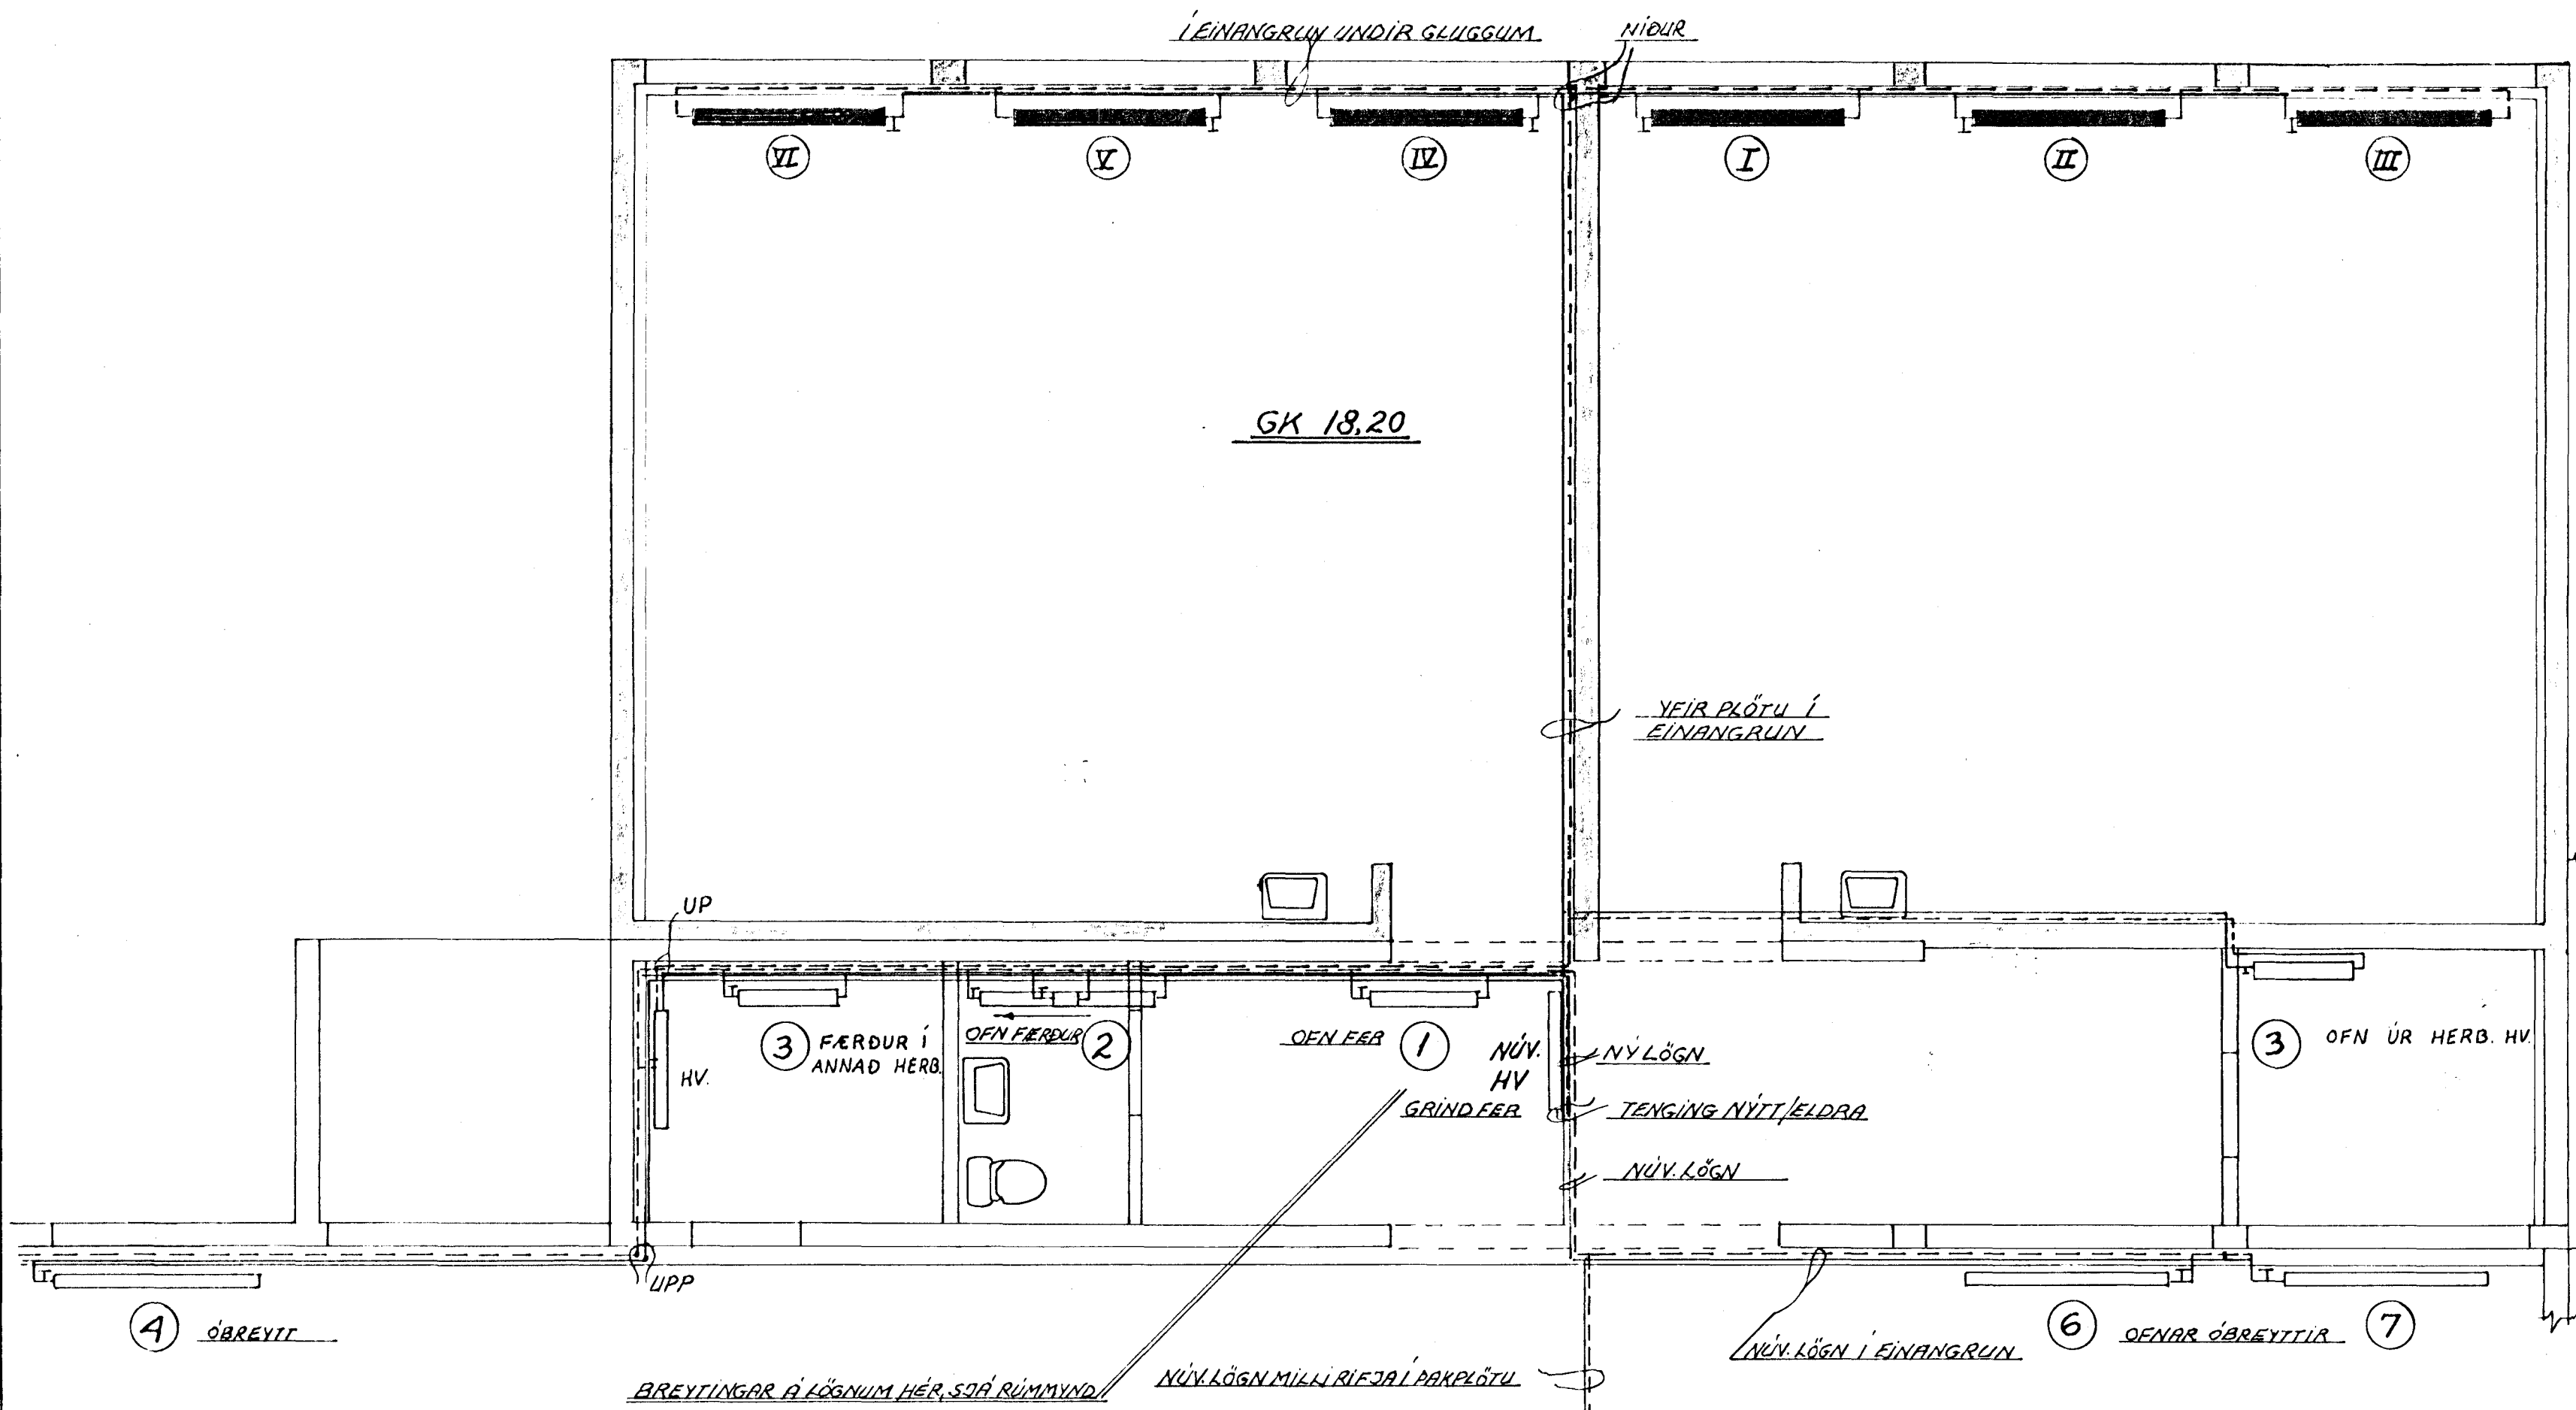


OFNASKRA' Δt = 40°C

NR	HITATAP KCAL/IT	MESTA LENGD	MESTA HÆÐ	TENGI
I	1830	230	70	AD 10
II	1830	230	70	AD 10
III	1830	230	70	AD 10
IV	1830	230	70	CB 10
V	1830	230	70	CB 10
VI	1830	230	70	CB 10

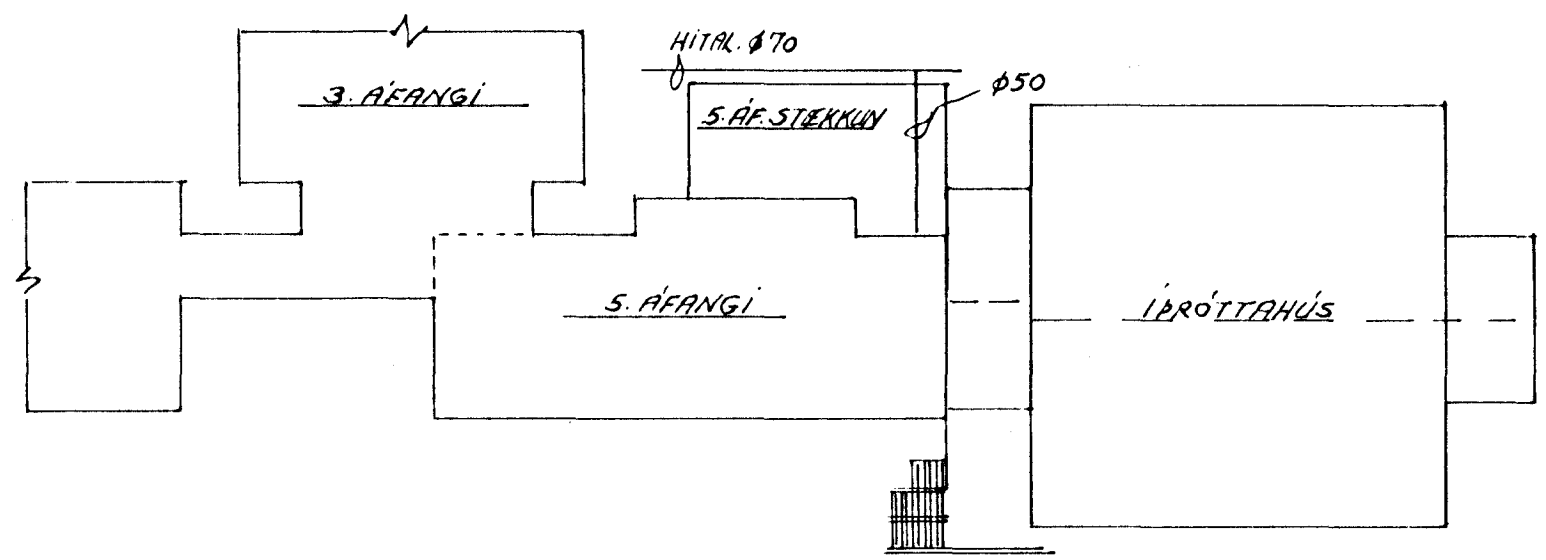

AFSTÖÐUMYND 1:500

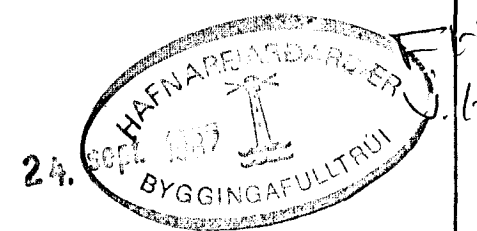

BREYTT Sept. '87 Sigrún Bragason
 BREYTT Júlí '87 Sigrún Bragason.

VERKFRÆDISTOFA HALDÓRS HANNESSONAR S. 91-54355
 SÚÐURGÖTU 14 - 220 HAFNARFJÖRÐUR

VÍÐIÐAÐASKÓLINN Í HAFNARFIRÐI

Mkv. 1:50
 Reiknað: *HP*
 Teiknað: *HP*
 Yfirfarið:

Verk: Blað nr. 4.1. Dags JÚNÍ '87