



GLUGGAR FYRIR BREYTINGU

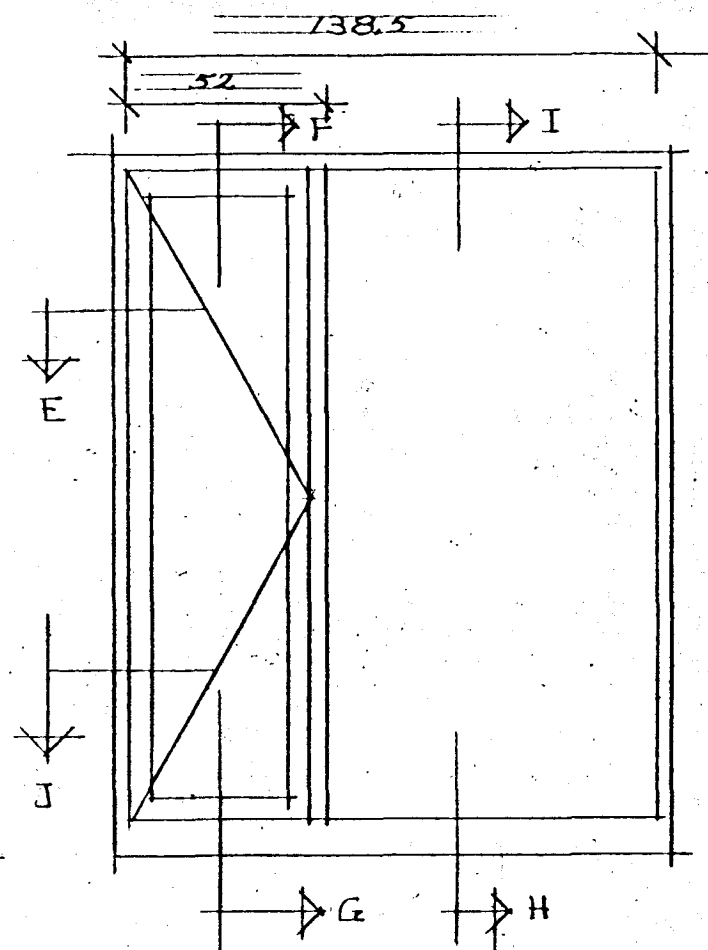


GLUGGAR EFTIR BREYTINGU


Öll mál takist á staðnum.

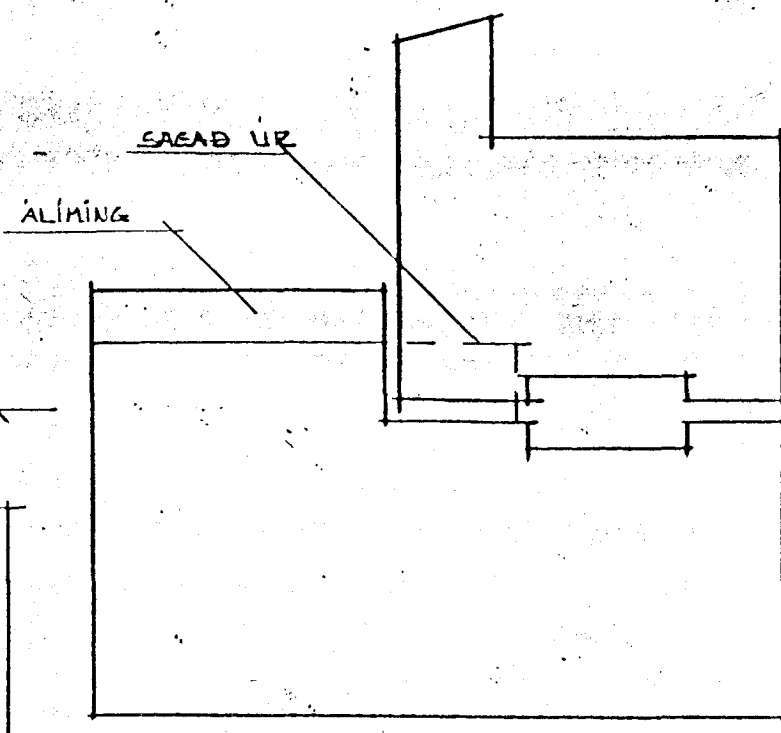


HLUTAMYND J

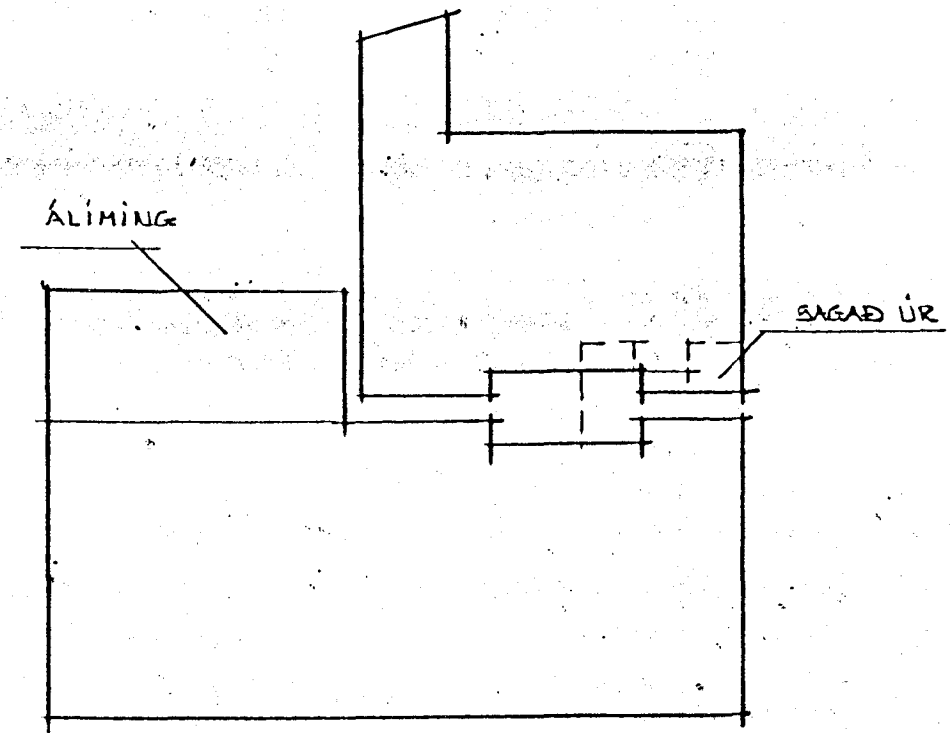


HLUTAMYND E

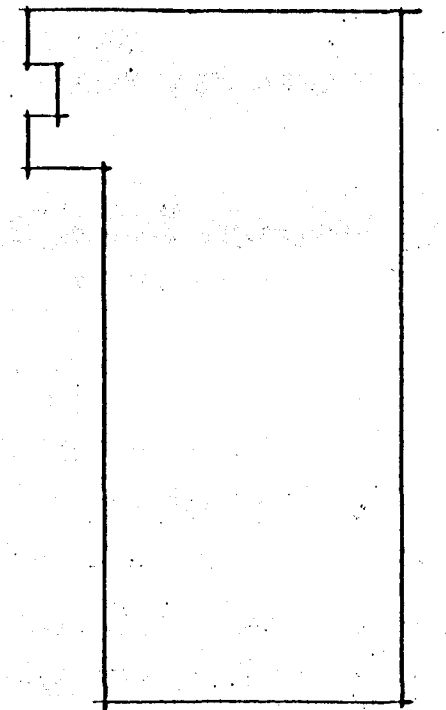


HLUTAMYND C

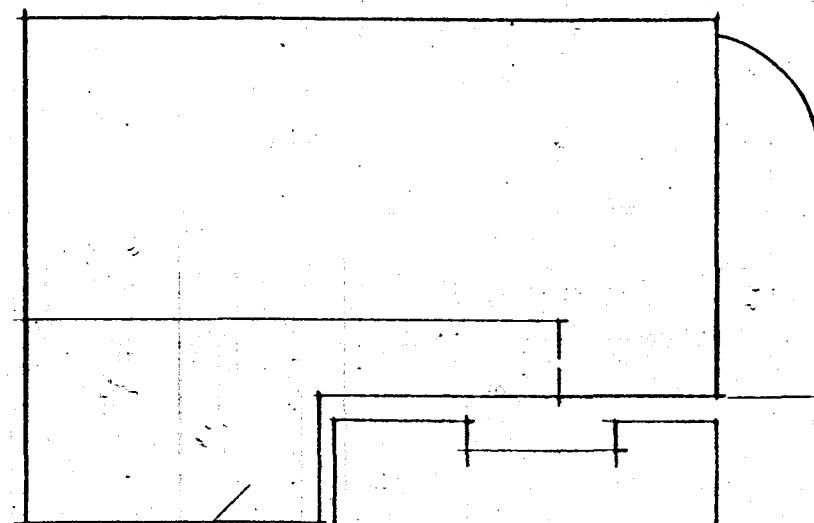


HLUTAMYND F

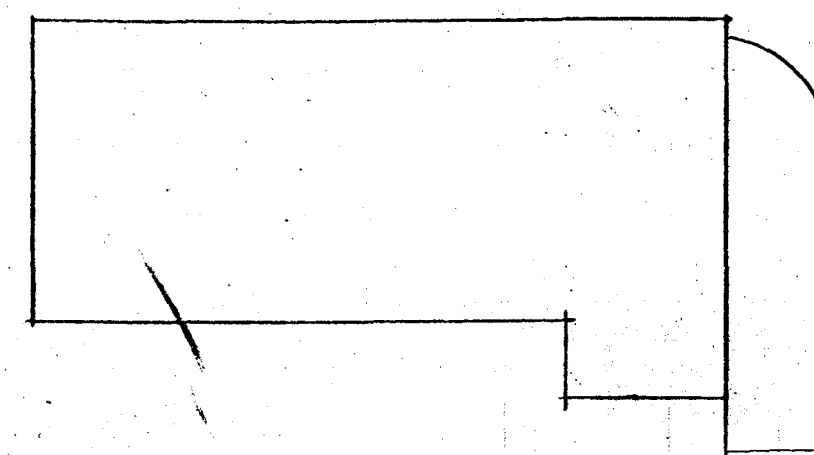


HLUTAMYND B

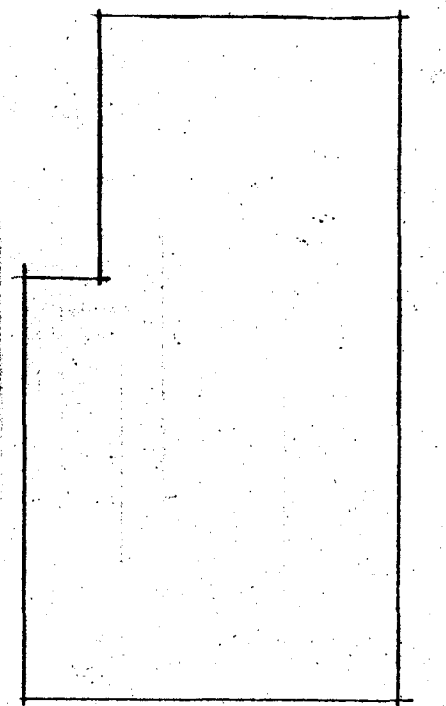


HLUTAMYND D

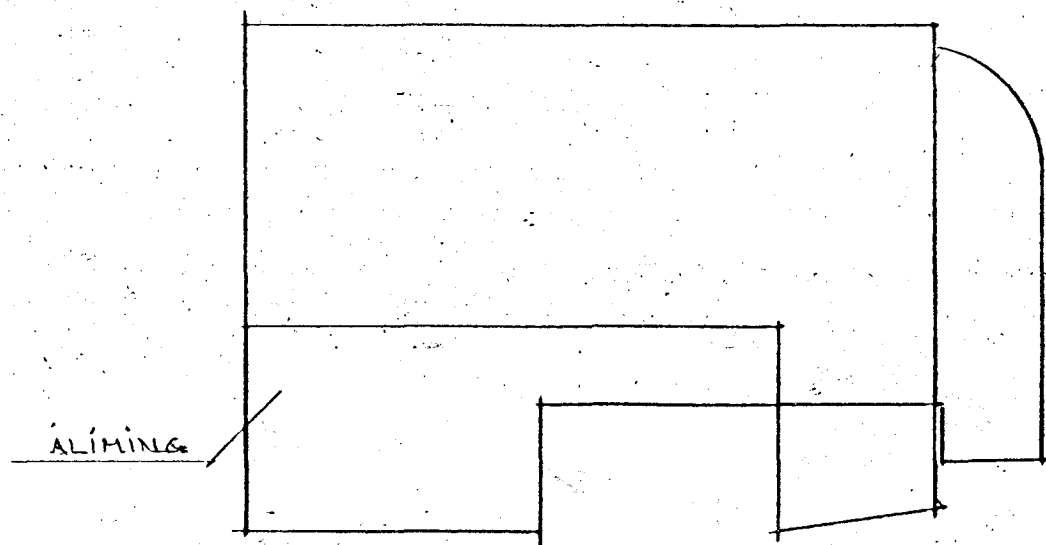


HLUTAMYND I

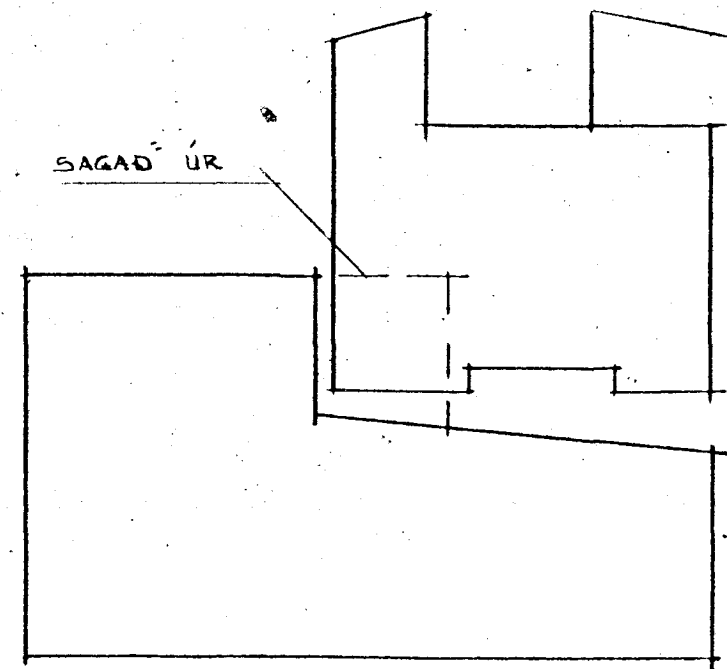

HLUTAMYND G

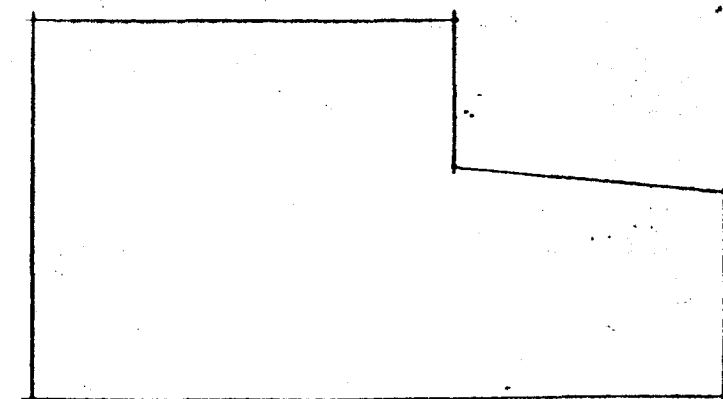

HLUTAMYND A

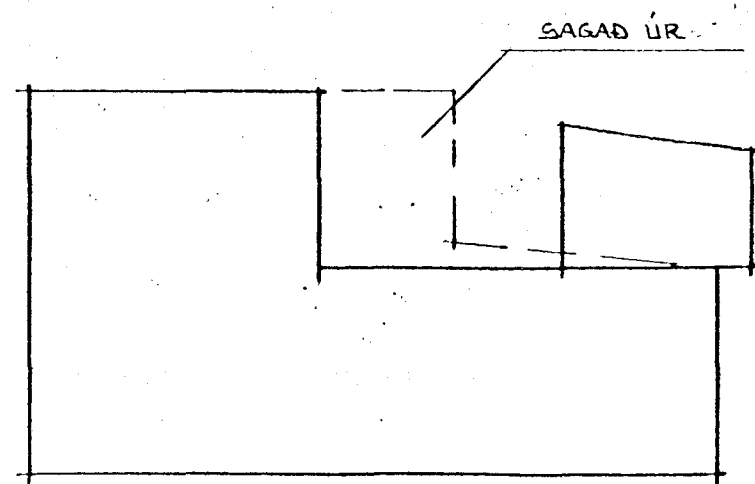

HLUTAMYND H

Hlutamyndir eru gerðar eftir mælingar á staðnum, komi í ljós einhver vafaatriði skal haft samráð við hönnuð.

Á sérteikningum eru sýndar þær aðgerðir sem gera þarf, þ.e. líma á núv. glugga, fræsa eða saga úr núv. gluggum. Á opnanlega glugga skal setja 3ja punkta læsingarjárn.

Öll mál takist á staðnum. 11 JUNI 1998

Byggingarátt. Arnar Hálmarráðar
Afgreitt þann
Sigurbjartur Halldórsson
Sigurbjartur Halldórsson

4. HÍ. 1998-82. VIÐVAGA Á SUBURHÍÐ