


RÚMMYND ≈ 1:50

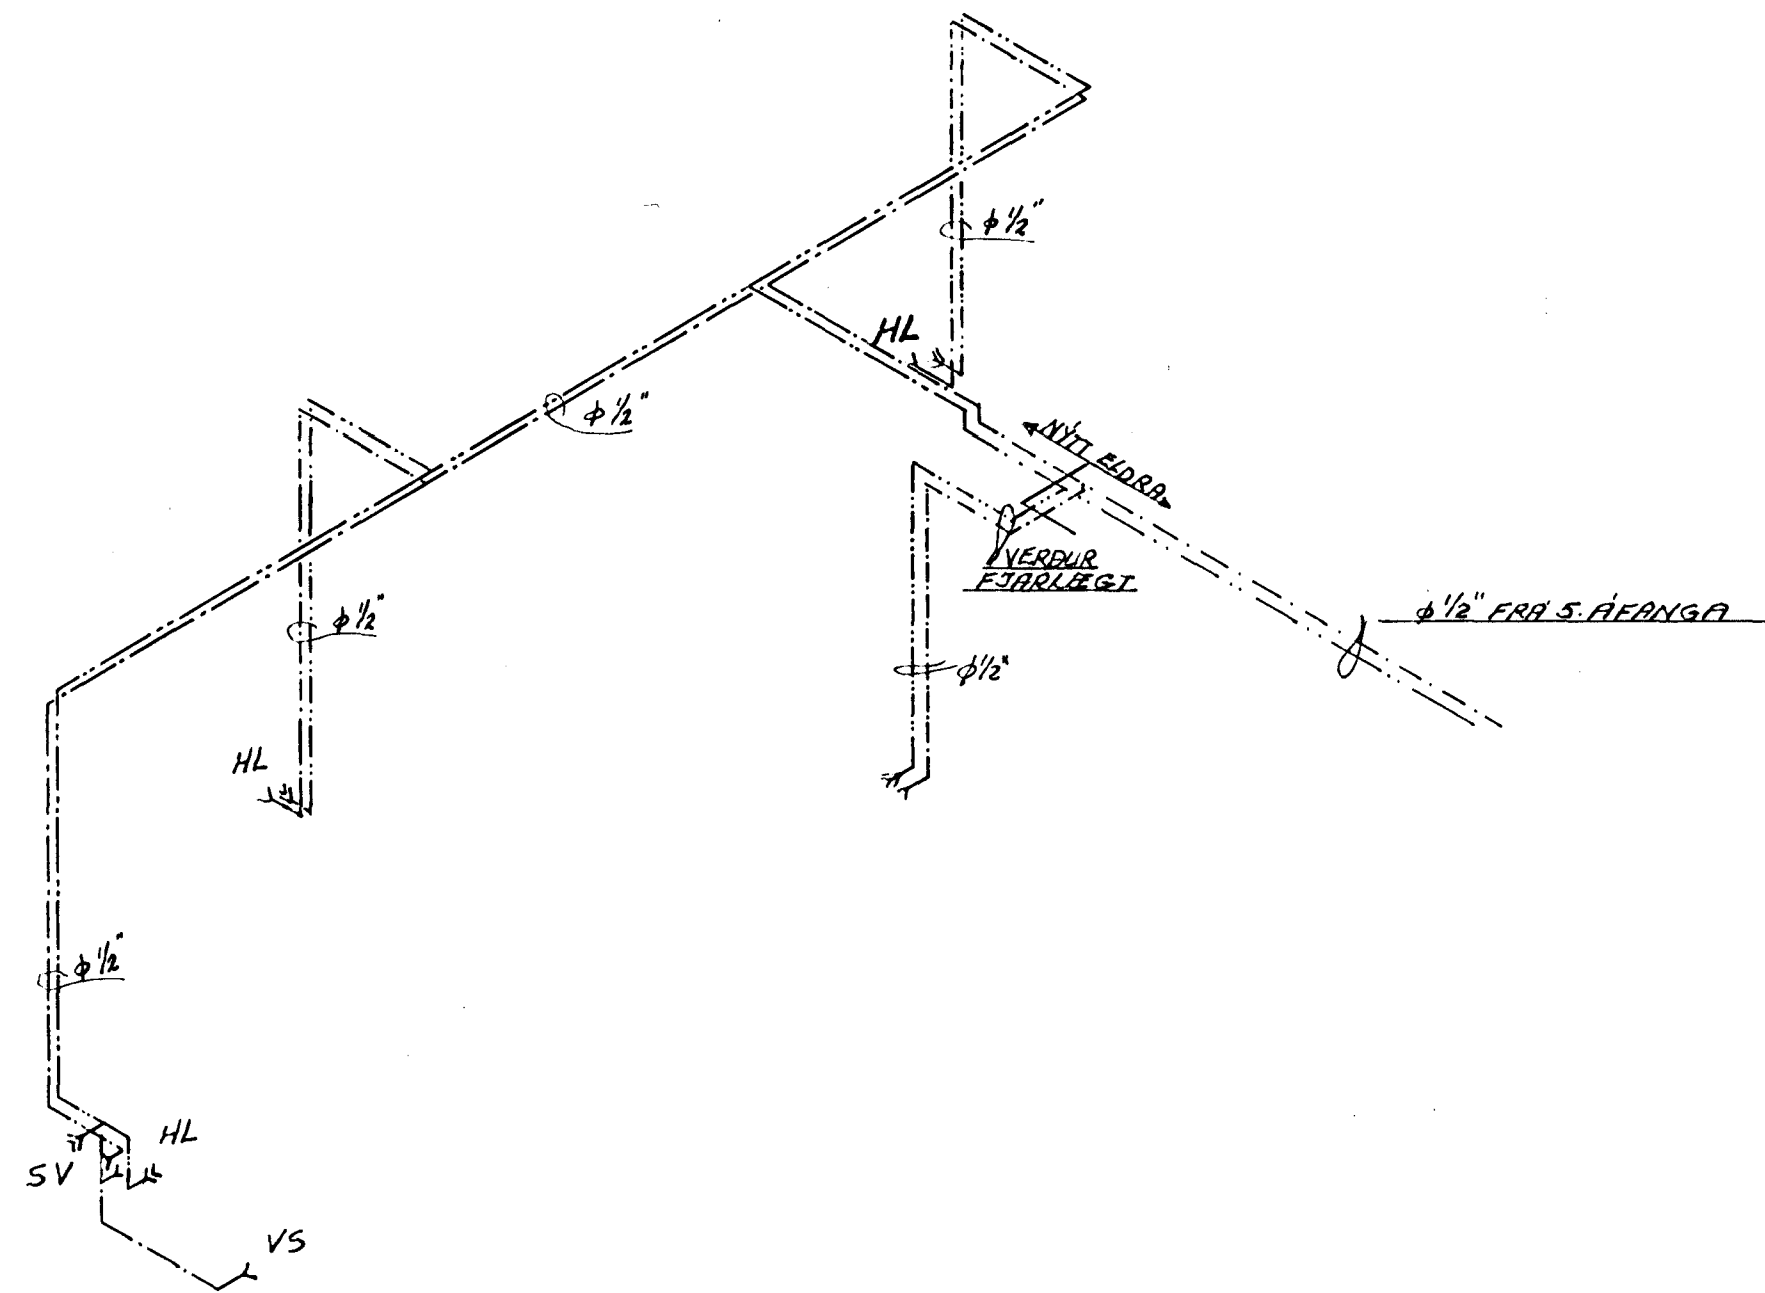

BREYTT sept. '87 *Sidur Bragason*  
 BREYTT júlí '87 *Sidur Bragason*

<b>VERKFRÆÐISTOFA</b> HALLDÓRS HANNESSONAR S. 91-54355 SUBURGÖTU 14 - 220 HAFNARFJÖRDUR	
VÍÐSTAÐASKÓLINN Í HAFNARFIRDI 5. AFANGI - STÆKKUN.	Mkv. 1:50
VAÐNSLAGNIR. RÚMMYND	Reiknað: <i>HLH</i>
	Teiknað: <i>Sidur B.</i>
	Yfirfarað: <i>HLH</i>
Verk:	Blað nr. 3.2 Dags: Júní '87