


HITALÖGN RÜMMYND ≈ 1:50

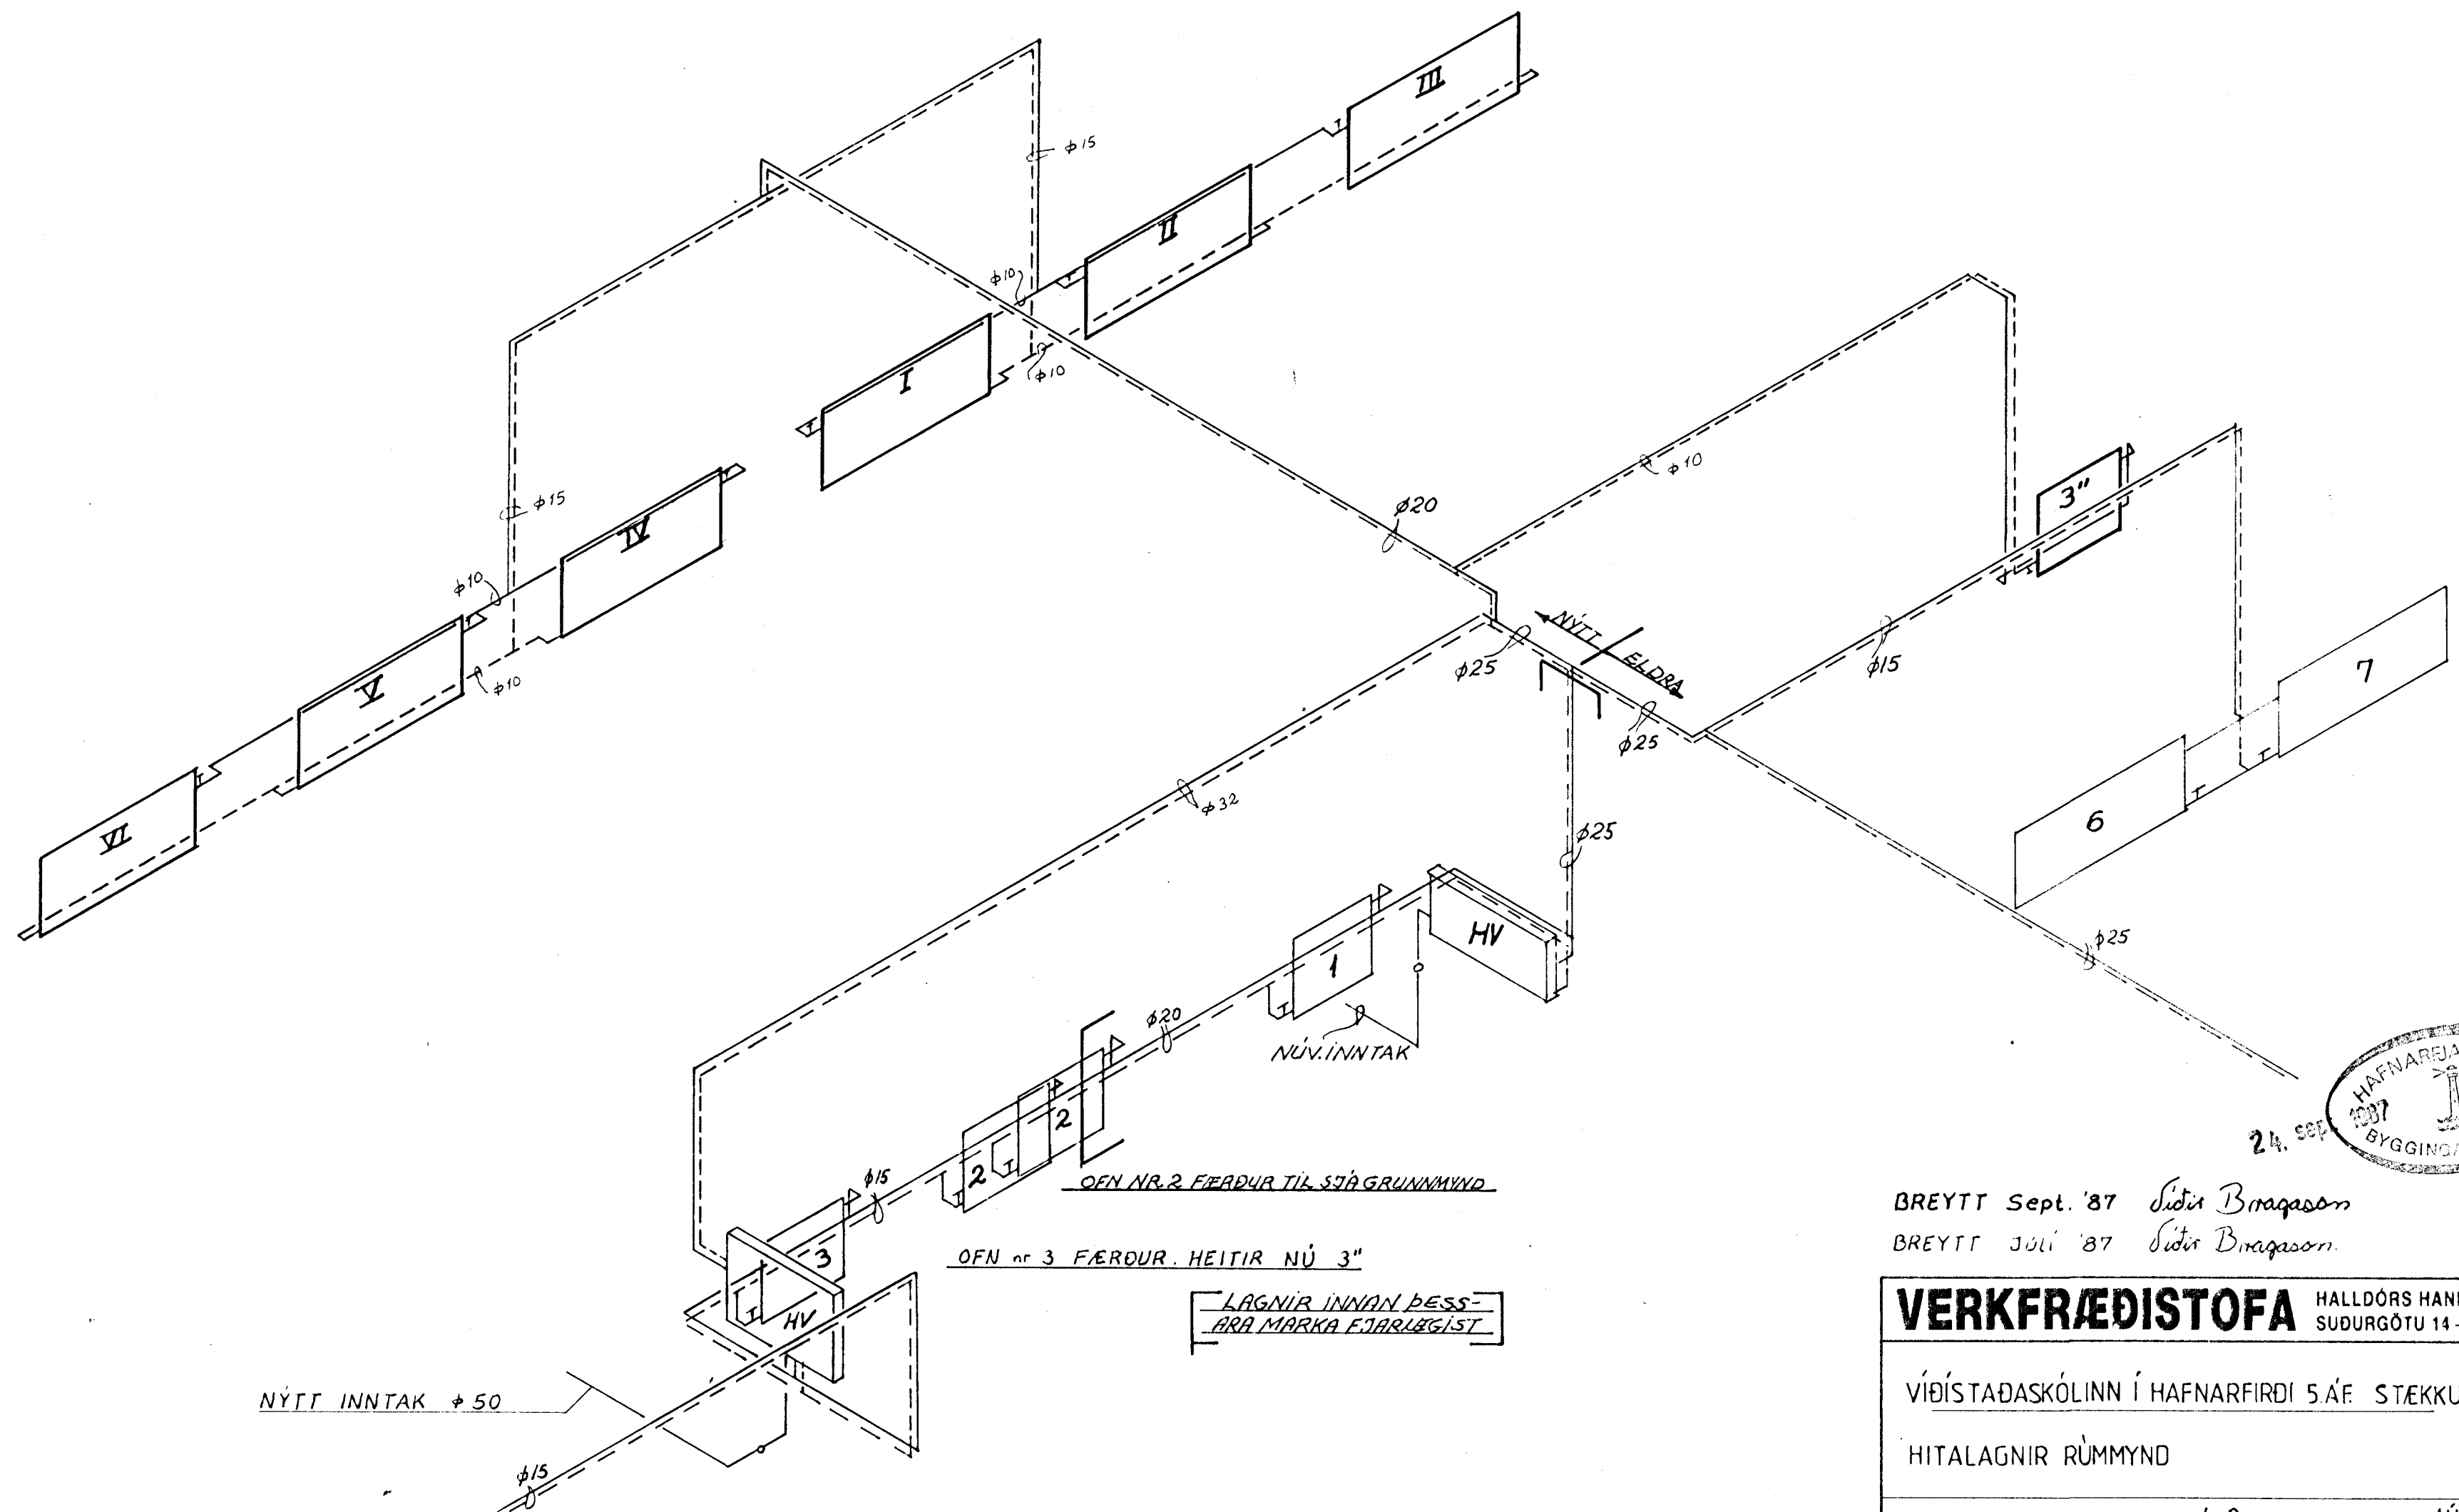

24. SEP. 1987
 HAFNARBJARÐARER
 BYGGINGAFLUTRUI
 V. H.
 V. H.

BREYTT Sept. '87 Síðis Bragason
 BREYTT Júlí '87 Síðis Bragason.

VERKFRÆÐISTOFA		HALLDÓRS HANNESSONAR S. 91-54355 SUDURGÖTU 14 - 220 HAFNARFJÖRDUR	
VÍÐIÐSTADASKÓLINN Í HAFNARFIRDI 5. ÁF. STÆKKUN		Mkv:	1:50
HITALAGNIR RÜMMYND		Reiknað:	SB
Verk:		Teiknað:	SB
Blað nr. 4. 2.		Yfirfarið:	
Dags: JÚNÍ '87			