A-B

OFNAR NR. 7, 9, 10 OG 11 FJARLÆGÐIR. LÖGNIN BLINDUÐ VIÐ A EN FJARLÆGÐ FRÁ GÓLFRAUF AÐ OFNI NR. 6 VIÐ B

NÝJAR LAGNIR

LAGNIR SEM FYRIR ERU

VIÐISTAÐASKÓLINN HAFNARFIRÐI

BREYTINGAR Á HITAKERFI 3. ÁFANGA, ÞAR SEM 5. ÁFANGI BYGGIST VIÐ OG INN Í 3. ÁFANGA. SJÁ ANNARS TEIKN. NR. 3A-89 GERÐA AF VERKFRÆÐISTOFU GUÐMUNDAR OG KRISTJÁNS DAGS. 11-74 AF HITALÖGN 3. ÁF.

HÉR ER HITALÖGNIN SÝND EINS OG HÚN VAR LÖGÐ EN AÐ ER TÖLUVERT ÖÐRUVÍSI EN SÝNT ER Á TEIKN. NR. 3A-89.

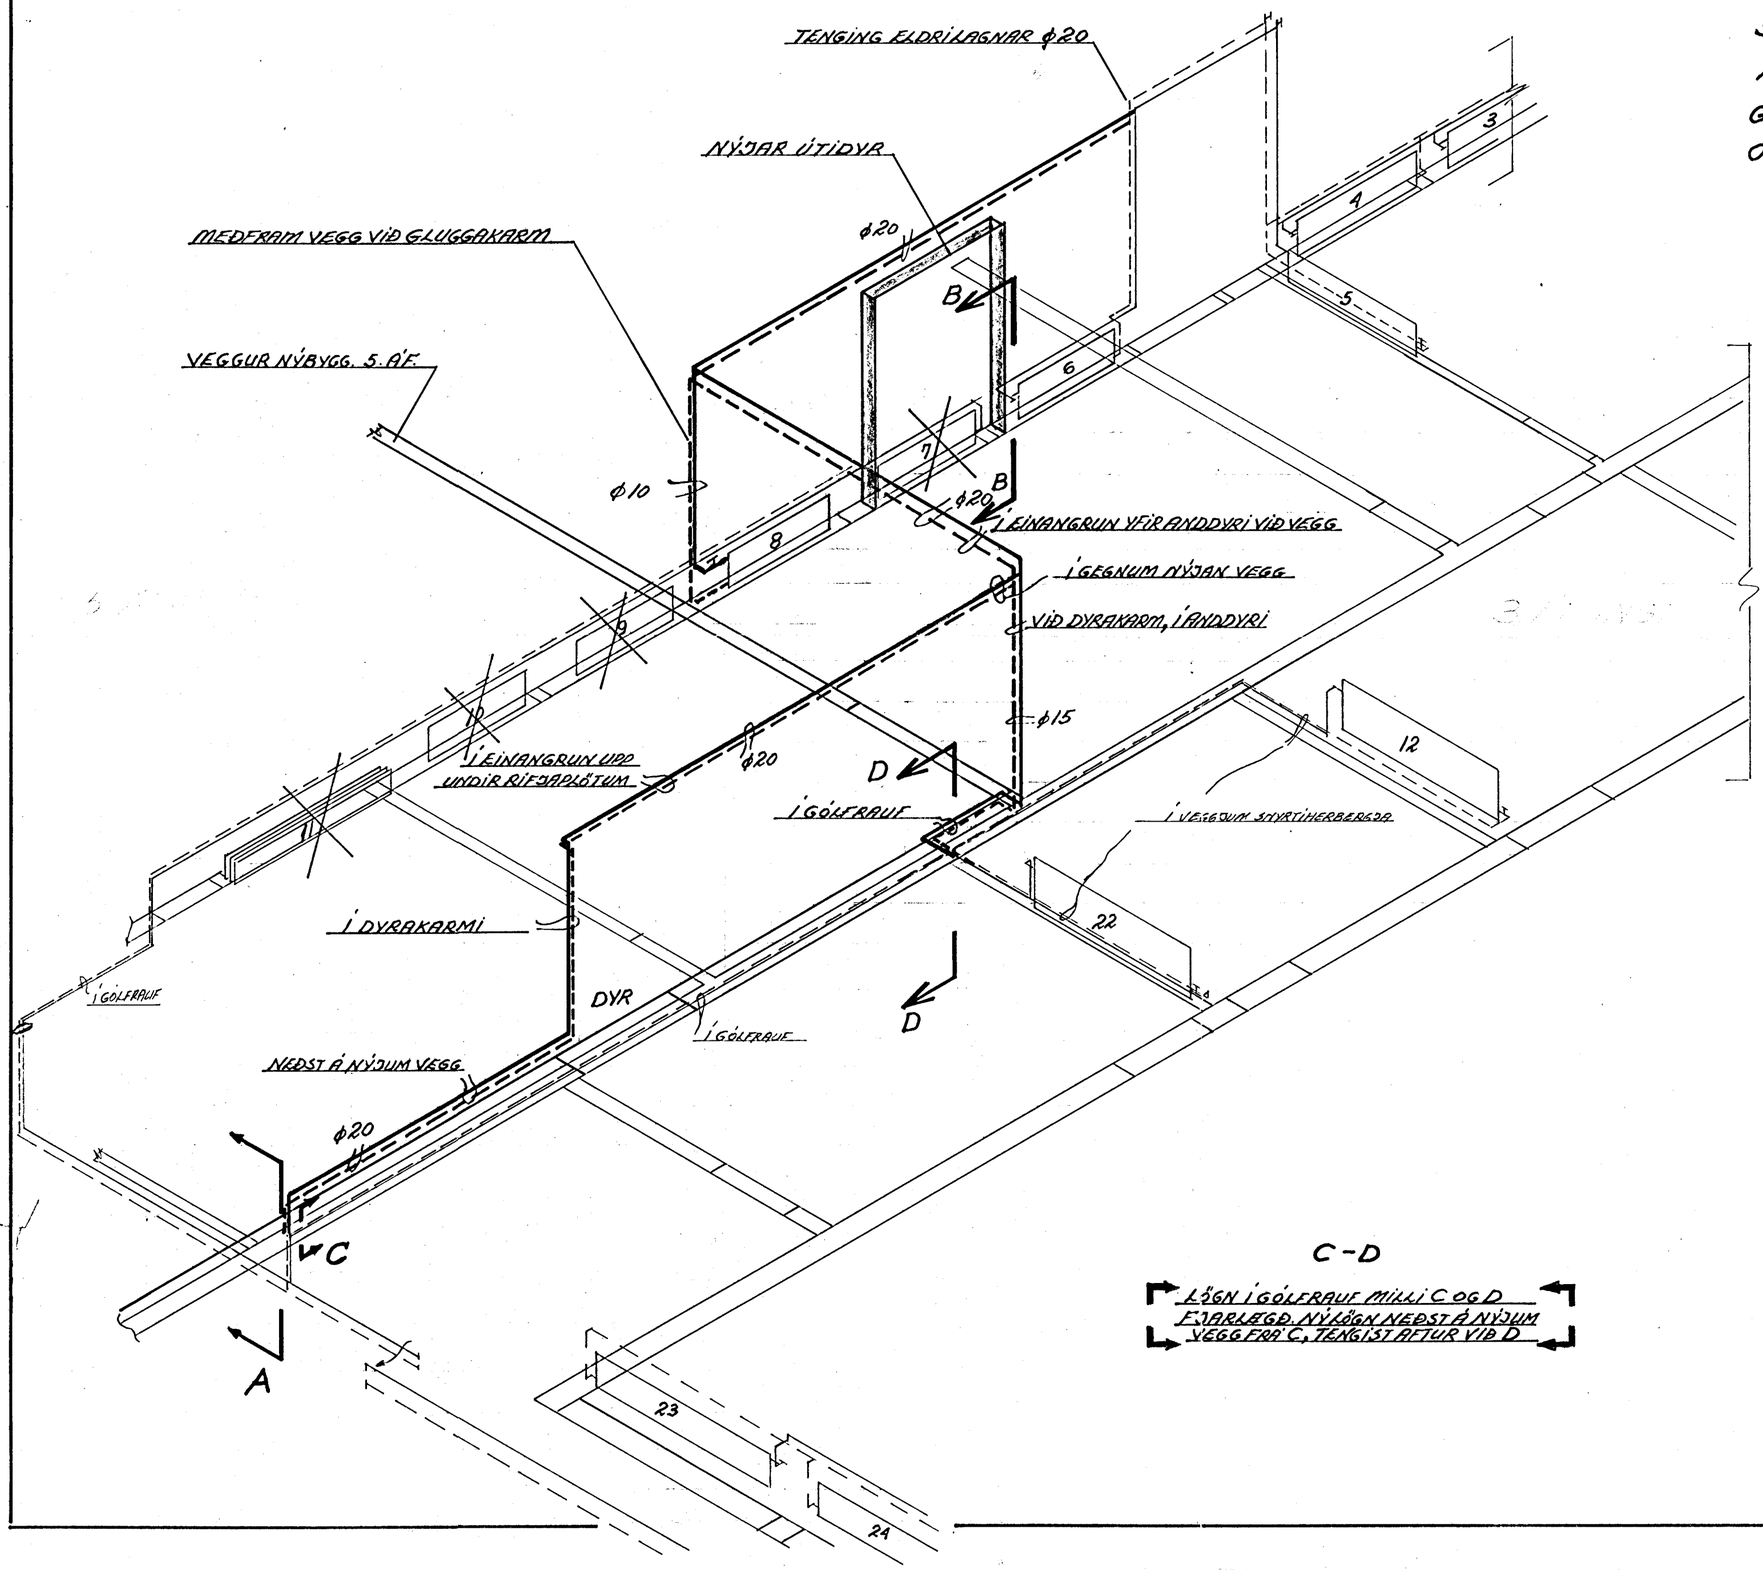

C-D

LÖGN Í GÓLFRAUF MILLI C OG D FJARLÆGÐ. NÝ LÖGN NEÐST Á NÝJUM VEGG FRÁ C, TENGIST AFTUR VIÐ D

BREYTT TIL SAMRÆMIS VIÐ ENDANLEGA LEGU TENGILAGNANNA.
21. ágúst 1981
Halldór Hannesson

VIÐISTAÐASKÓLINN Í HAFNARFIRÐI 5. ÁFANGI / 3. ÁFANGI	TEIKNING NR. 4.3.
HITALÖGN RÚMMYND AF BREYTTUM LÖGNUM 3. ÁF.	HAFNARFIRÐI JÚLÍ '81
	REIKN. H.H.P. TEIKN. H.H.
HALLDÓR HANNESSON BYGG. VERKFR. MVFÍ GUNNARSSUNDI 10 HAFNARFIRÐI	