

Breyting á gluggum og
grím


Samþykkt á fundi bygginga-
nefndar þ. 3/2 1982
BYGGINGAFULLTRÚINN
Í HAFNARFIRÐI
S. / S. S. S.




VESTUR




SUÐUR

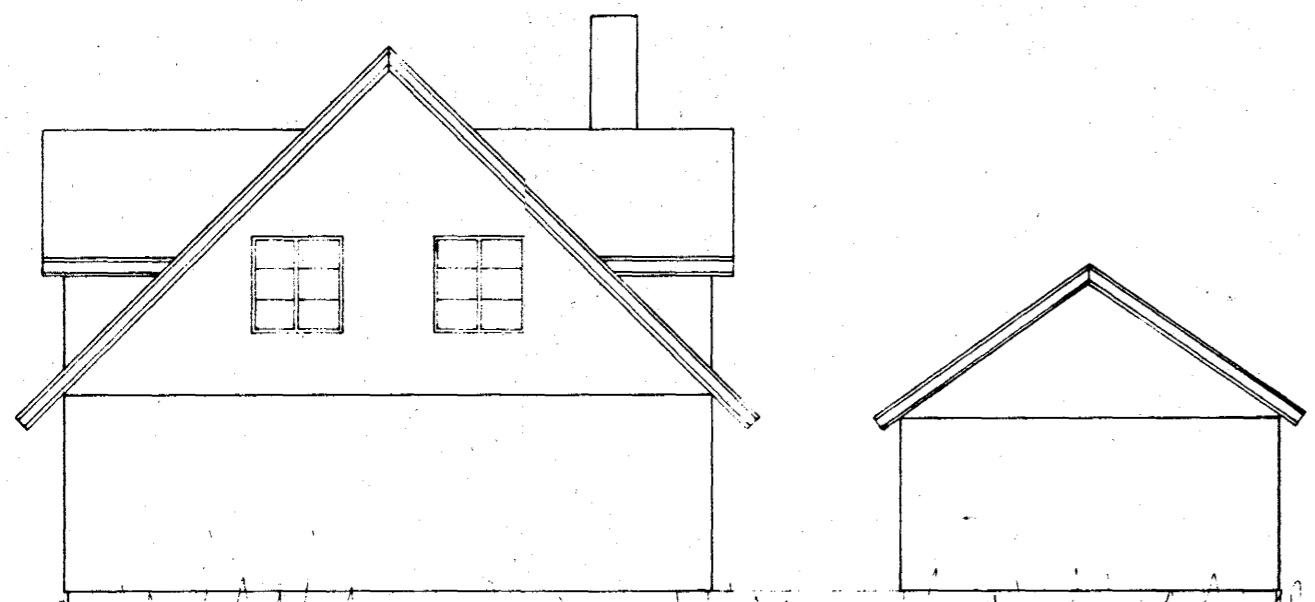

AUSTUR

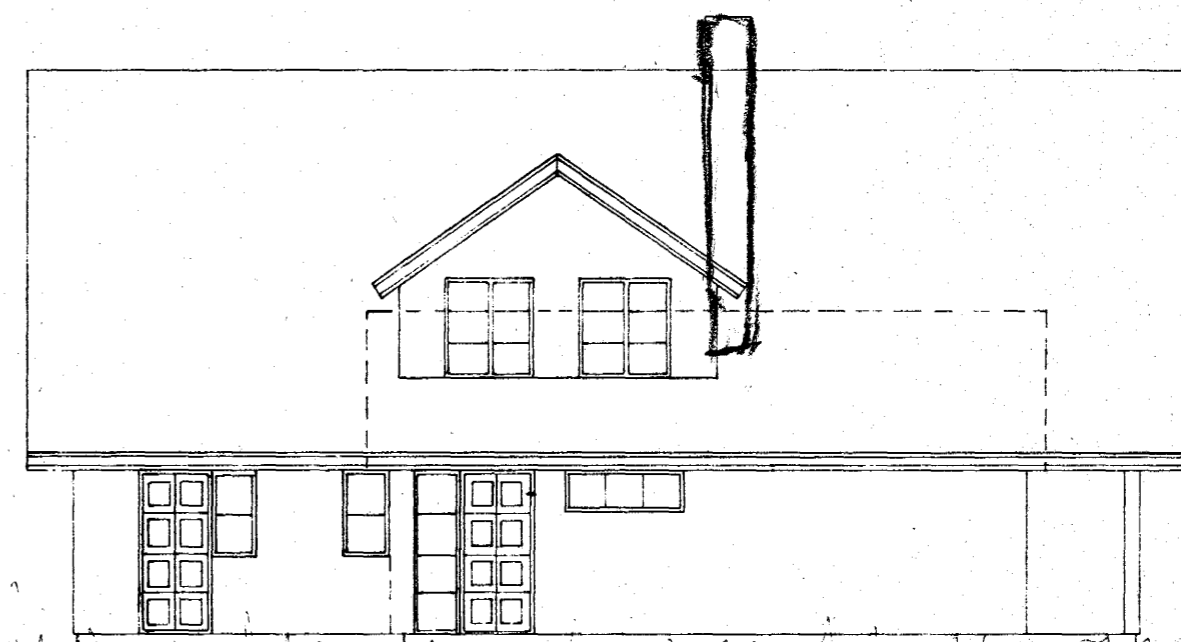

NORDUR

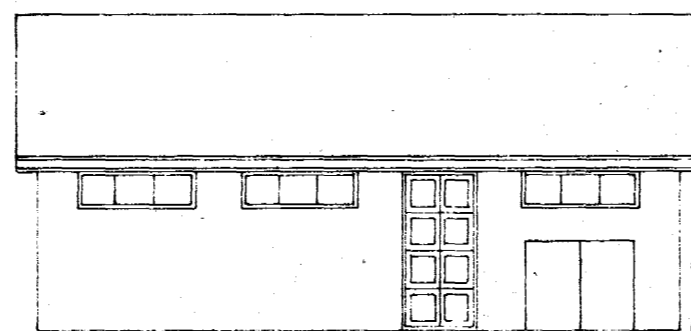

SUÐUR

4310-0080 01
02

HRAUNTUNGA 8, HAFNARFIRÐI	MÆLIKVARÐI 1 100	VERK 8104	TEIKN NR 0.1
ÚTLIT	Hannað <i>CB</i> Teiknað <i>Jull.</i>	Yfirlitað Samþ. <i>CB</i>	DAGS AGÚST '81
JÓHANN GUNNAR BERGÞORSSON VERKFR MVFI STRANDGÖTU 11 — HAFNARFIRÐI — SÍMI 53315	BREYTT SEPT '81 Feb. '82.		