




Samþykkt þann

07 APR. 2003

FAH ABU

Byggingafulltrúinn í Hafnarfirði
Erlendur Hjálmarsson

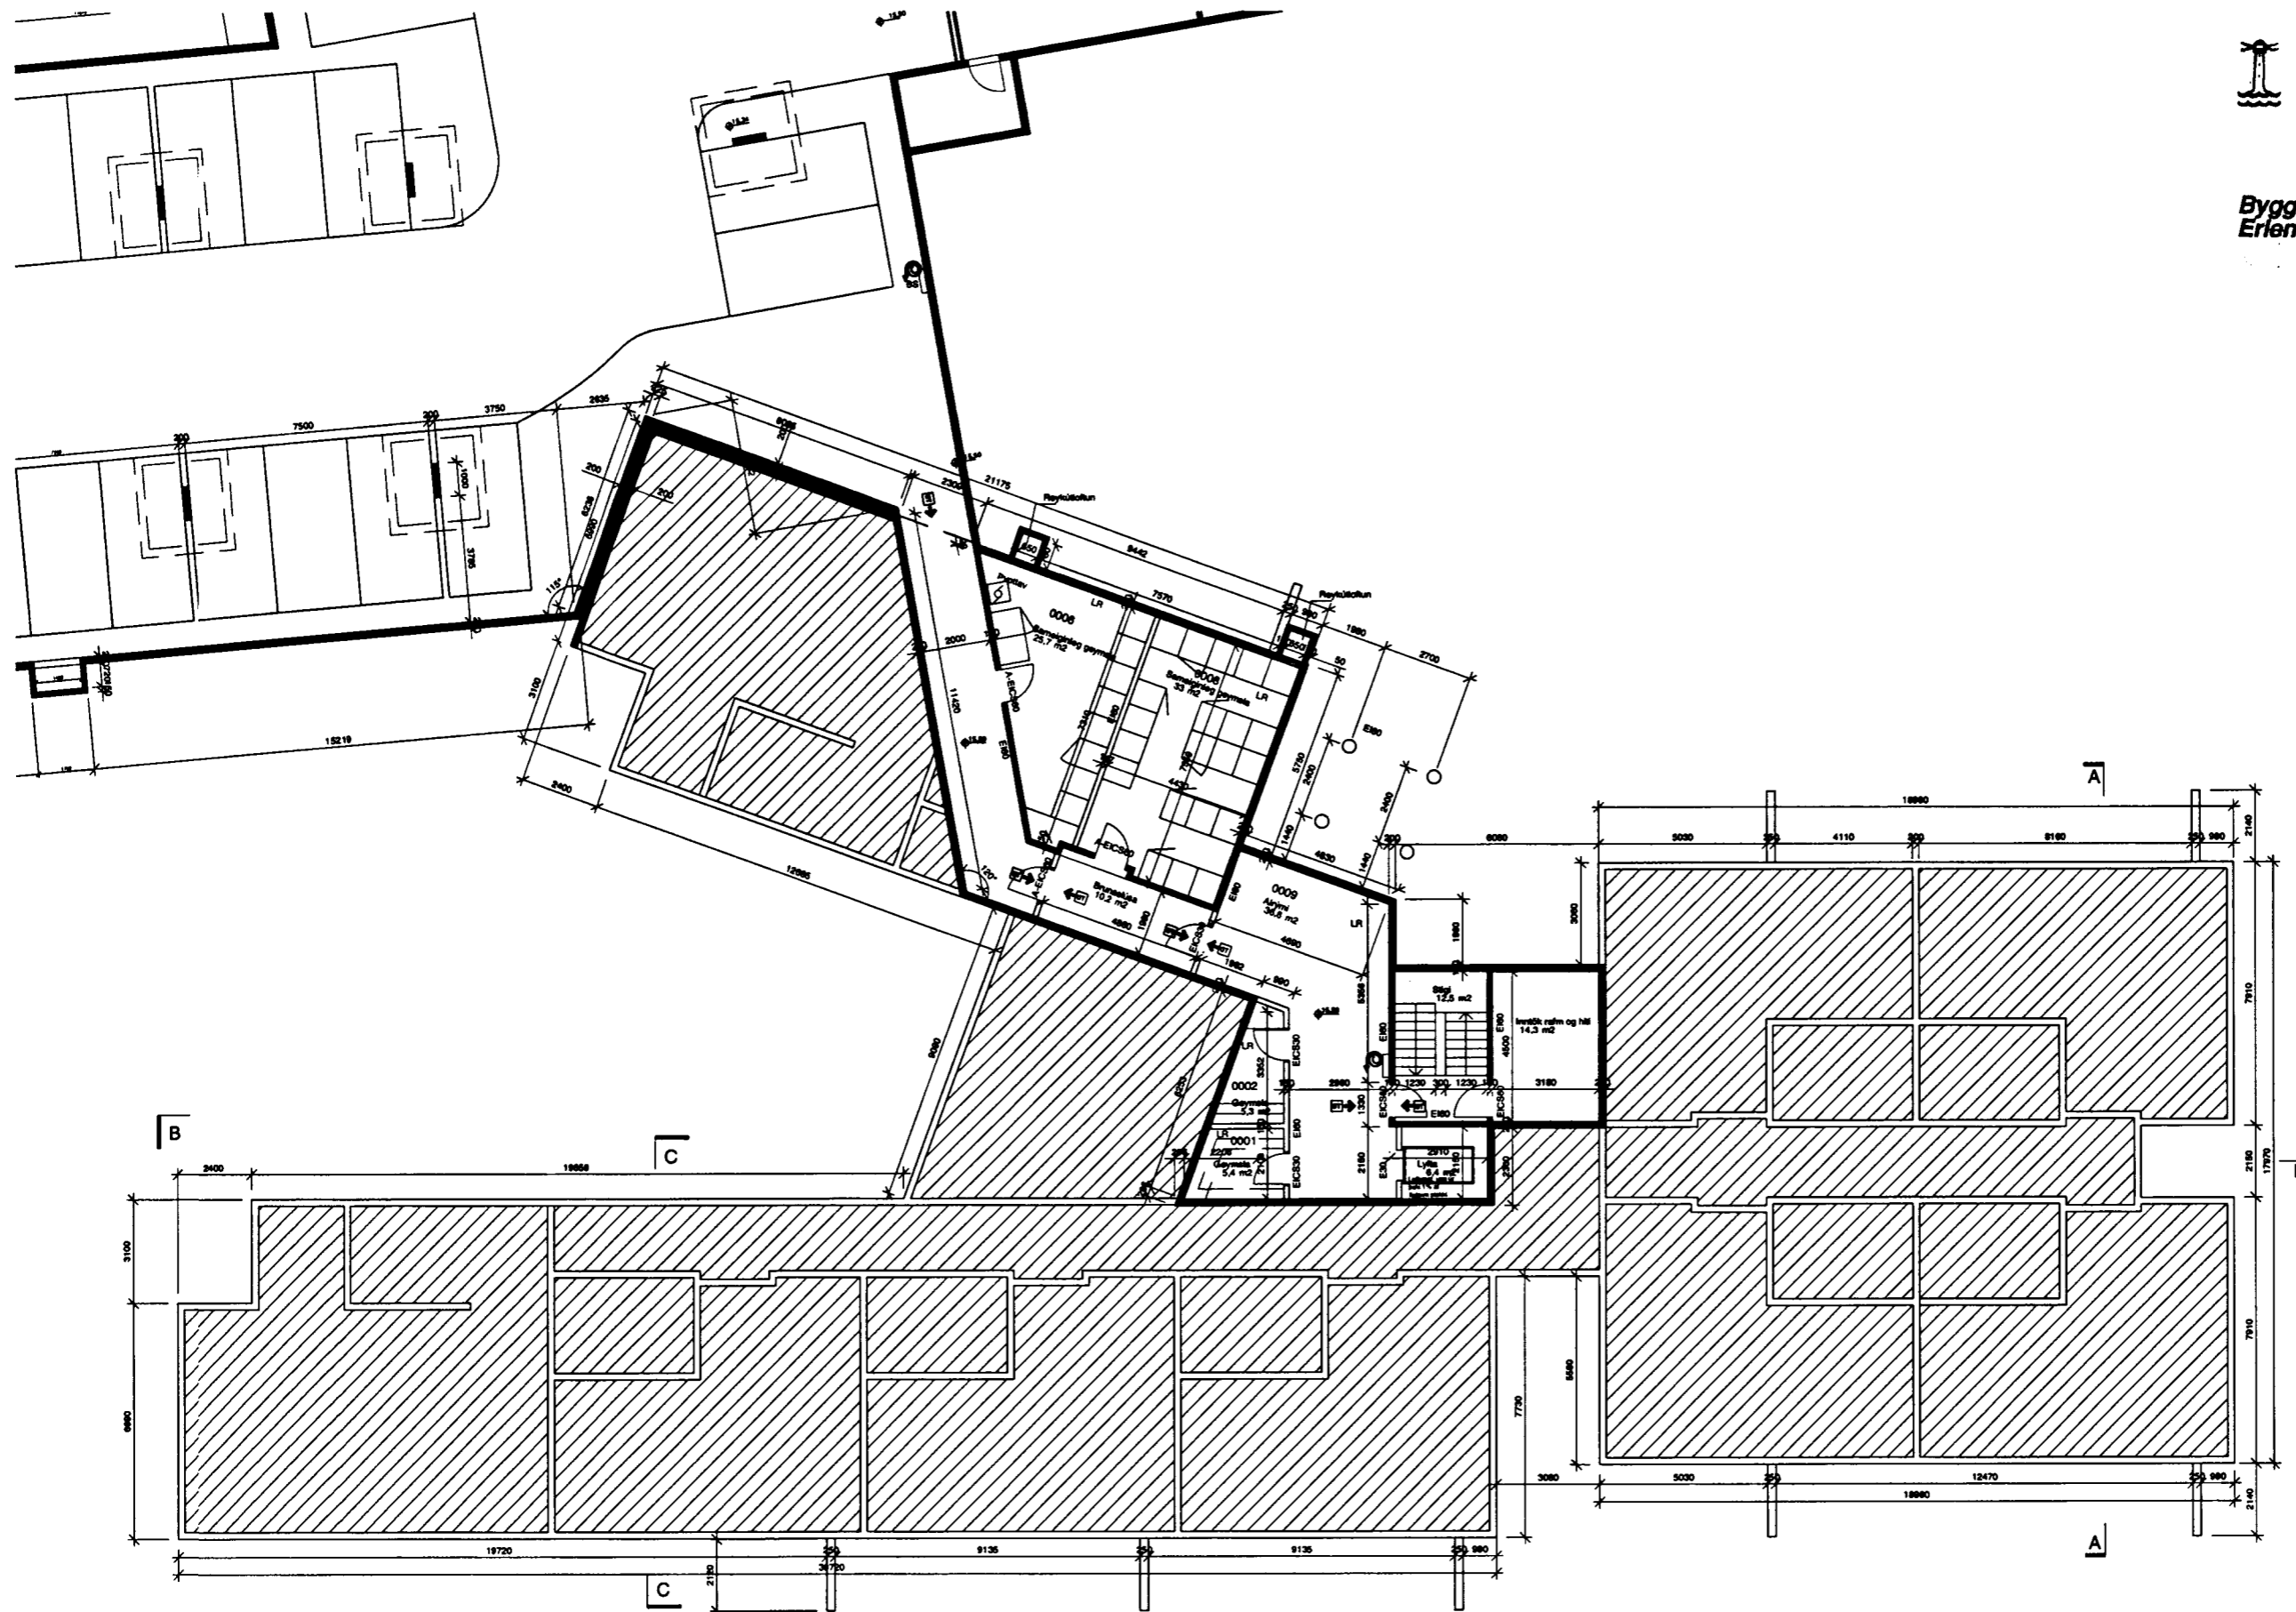

GRUNNMYND KJALLARA 1:100

Slökkvilið höfuðborgarsvæðisins bs.
28/3/03 BK

BR1-14.03.2003
Stigapelli breytt.
Koma fyrir geymsluskápum í sameiginlegri geymslu
og einnig möguleika á sameiginlegri þvottavél og þurrkara.
Góðuhell og númer

TEIKNISTOFA
HALDÓRS
GUDMUNDSSONAR
FAI

SKULATÓRI 2
100 REYKJAVÍK
SÍMI 594 1000
FAX 546 1010



Kerfið útgáfaárið: 140548-2438

HRAFNISTA HAFNARFIRÐI
HRAUNVANGUR 1

GRUNNMYND KJALLARA

SKAL	1:100	05-01
DAAA	07.09.2001	
AA		