




Samþykkt þann

07 APR. 2003 *PA ABG*

Byggingatulltrúinn í Hafnarfirði  
Eindur Hjálmarsson



GRUNNMYND 1.HÆÐ 1:100

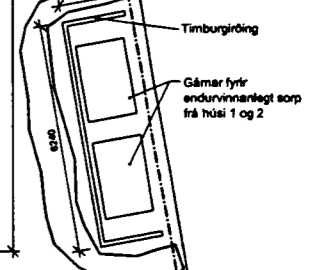

TEKNIÞÓF  
HALDÓRS  
RUBMUNDSSONAR  
FAI

HRAFNISTA HAFNARFIRÐI  
HRAUNVANGUR 1

GRUNNMYND 1.HÆÐ

1:100  
07.08.2001  
05-02  
19.03.2002 Eignarhaldsnúmer

Slökkvilið höfuðborgarsvæðisins h.s.  
28/3/03 BK

B2 14.03.2003  
Snyring/ræst/vaskur, vaskur í alrími  
Góðheiti númer

Hornís Bygginga - 14664-3438