




Samþykkt þann

07 APR. 2003 *PH HKC*

Byggingafulltrúinn í Hafnarfirði
Erlendur Hjálmarsson

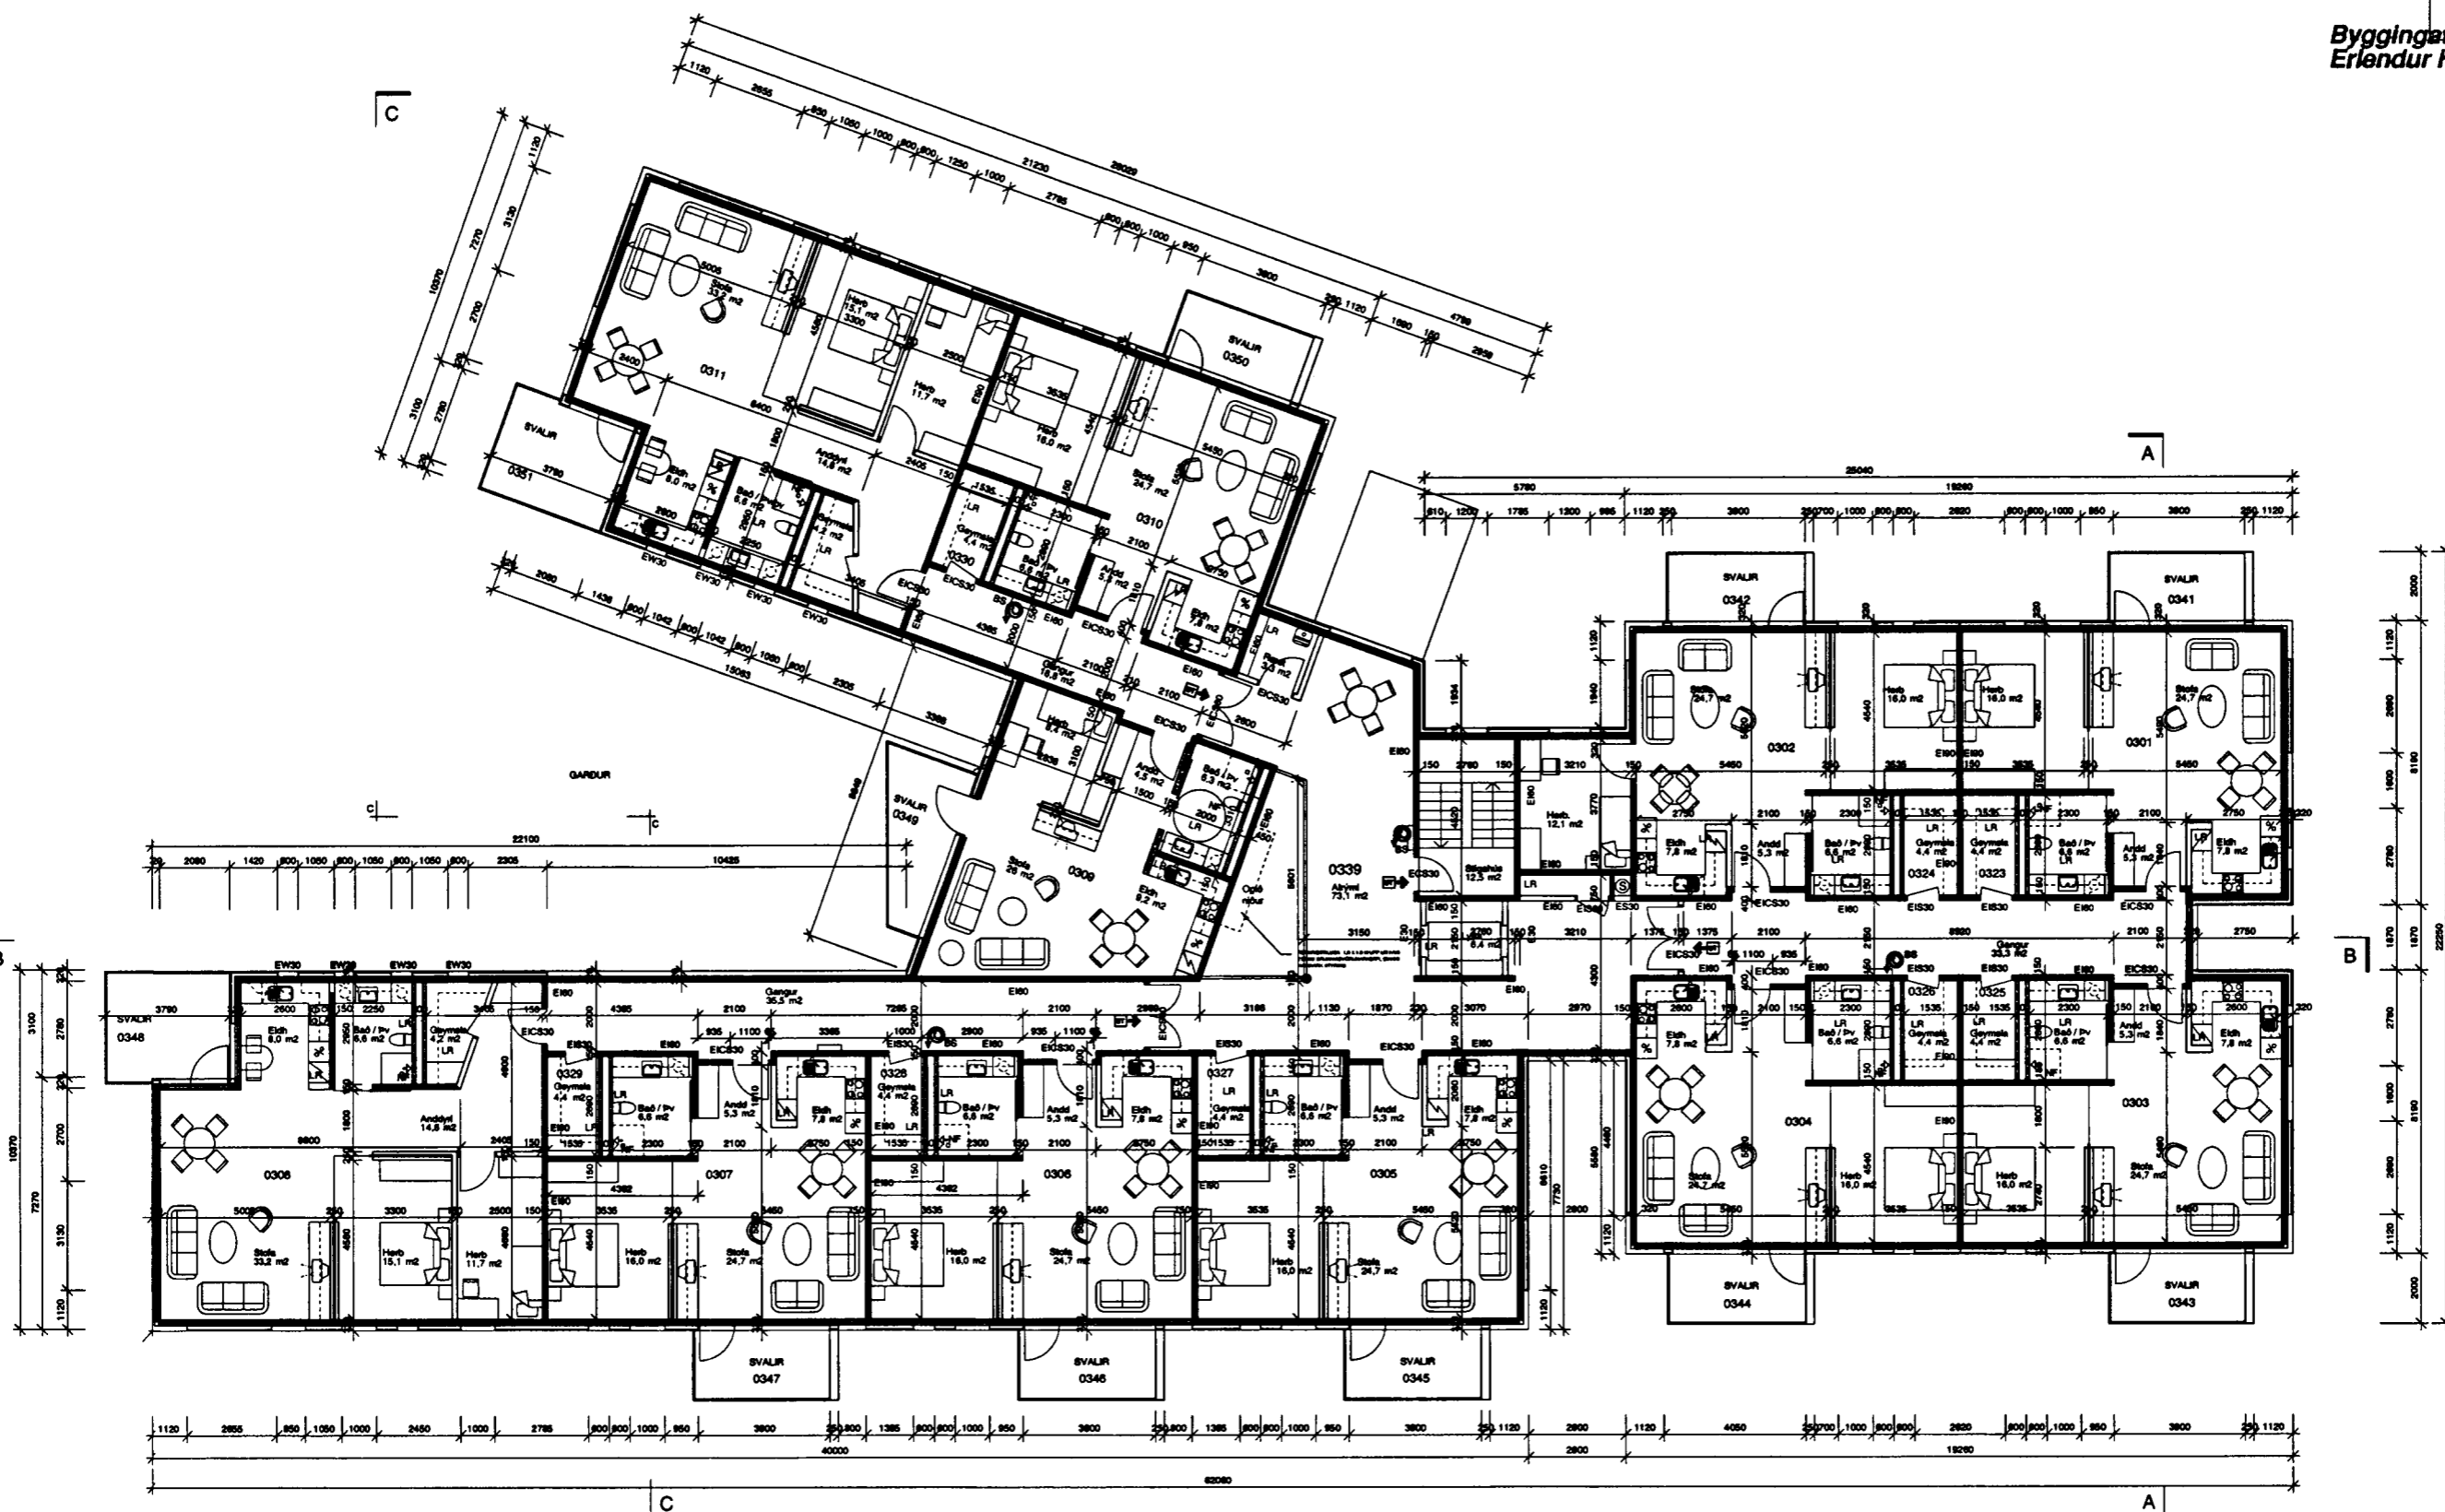

GRUNNMYND 3.HÆÐ 1:100

Stökkvilið höfuðborgarsvæðisins bs.
28/3/03 BK

B2 14.03.2003
Skilgreiningu á hurðum á
samstaðuskilum breytt úr A-EI-CS60 í
EI-CS60
Götuheiti númer



HRAFNISTA HAFNARFIRÐI
HRAUNVANGUR 1

GRUNNMYND 3.HÆÐ
1:100
07.09.2001 05-04
19.03.2002 Eignarhaldsnúmer