




Samþykkt þann

07 APR. 2003 PHA

Byggingatulltrúinn í Hafnarfirði  
Erlendur Hjálmarsson

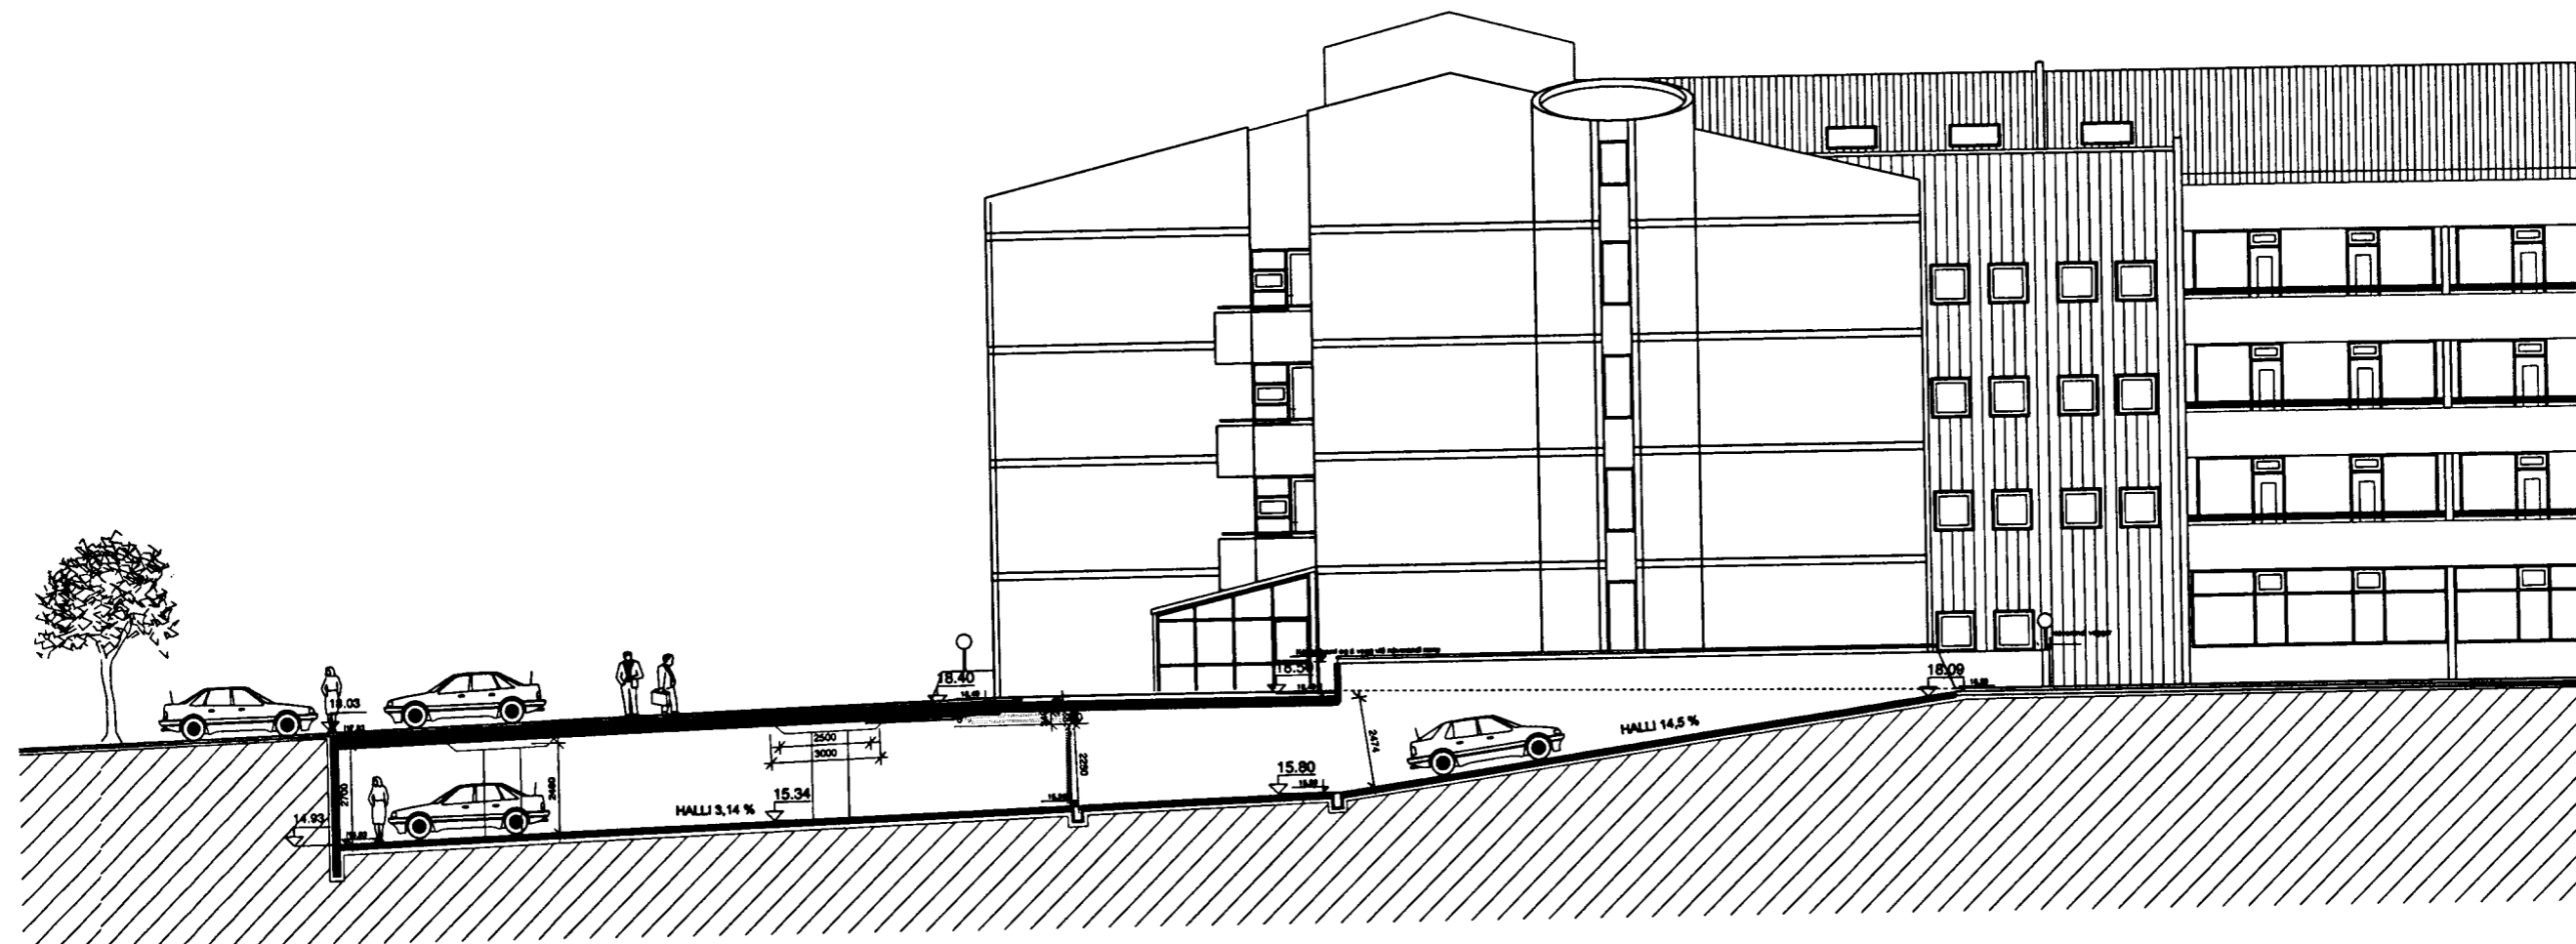

BÍLAKJALLARI SNÍÐ I-I 1:100

TEIKNISTOFA  
HALDÓRS  
GUÐMUNDSSONAR  
FAI



SKOLATOPI 6  
105 REYKJAVÍK  
SÍMI 545 1000  
FAX 545 1019

Kennitala Byggingaráðs: 140540-3428

Slökkvilið höfuðborgarsvæðisins he  
28/3/03 BK.

HRAFNISTA HAFNARFIRÐI  
HRAUNVANGUR 1A

BÍLAKJALLARI  
SNÍÐ I-I / J-J

MÁL	1:100	TEIKN.	05-16
DAG	07.09.2001	BYGG.	
BYGG.	B1 14.03.2003. Raunteikning	BYGG.	