




Samþykkt þann

07 APR. 2003 *PHABG*

Byggingafulltrúinn í Hafnarfirði
Erlendur Hjálmarsson

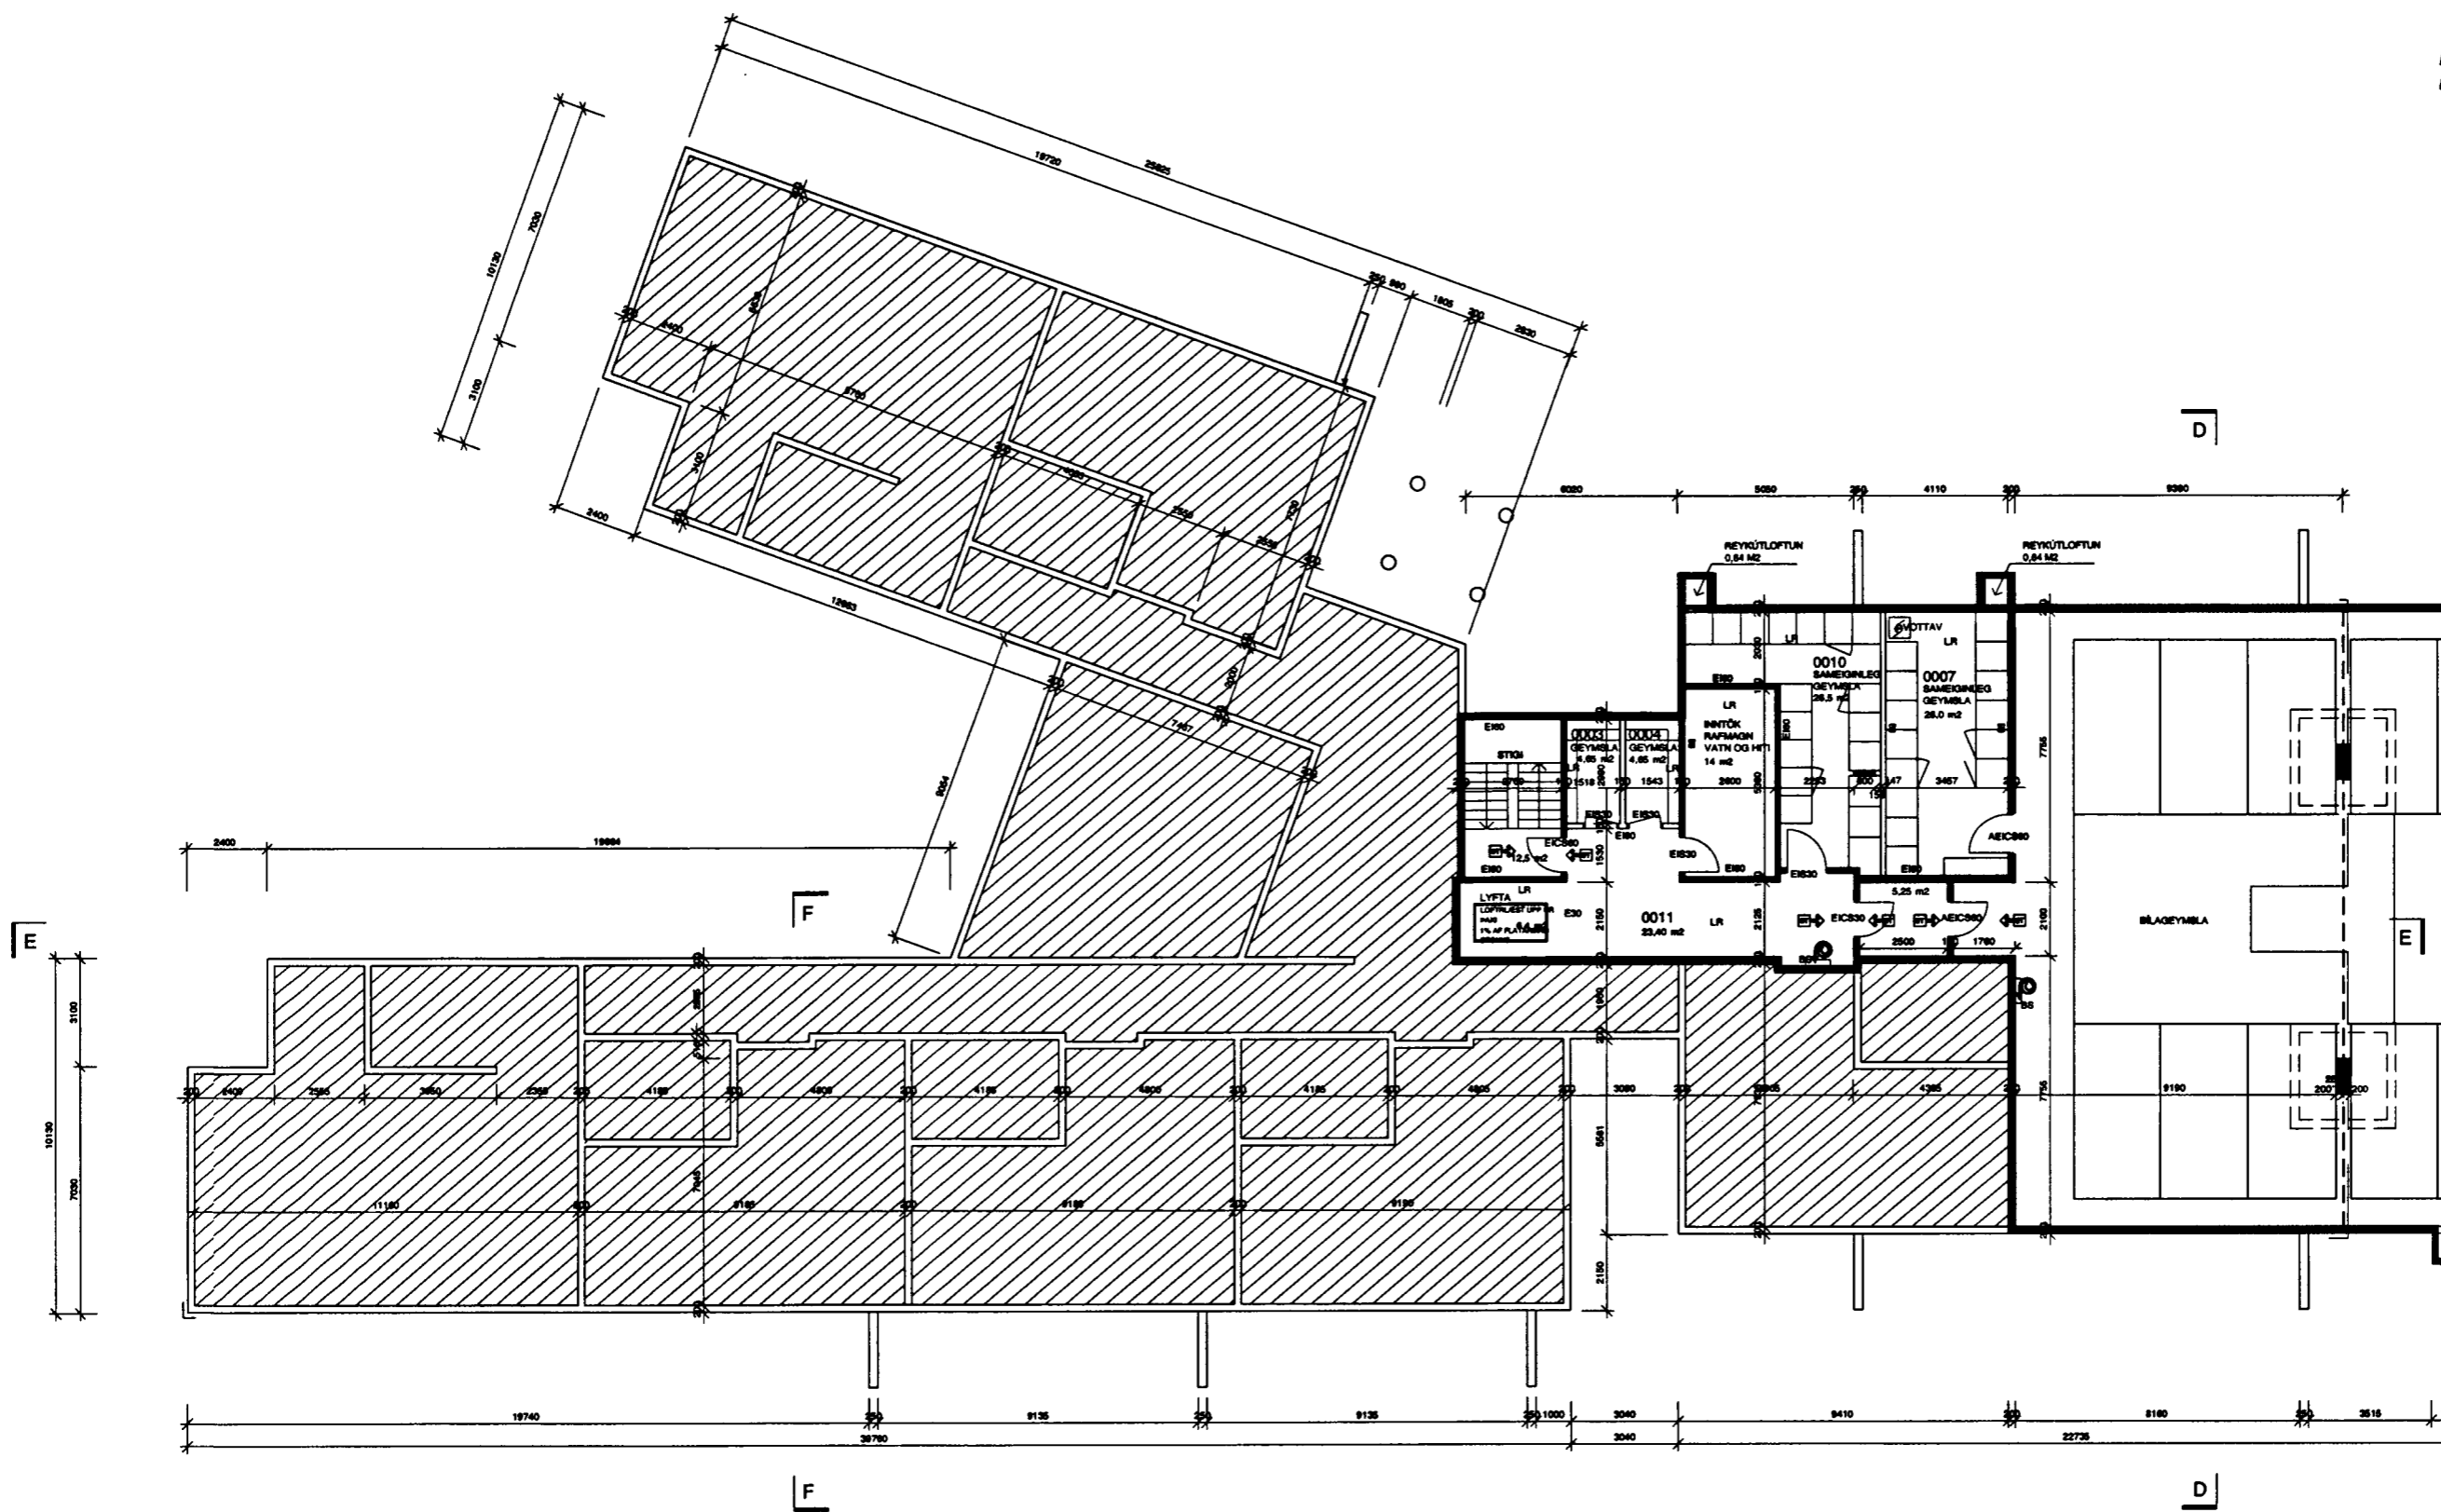

HRAUNVANGUR 3 GRUNNMYND
KJALLARA 1:100

*Slökkvilið höfuðborgarsvæðisins bs.
28/3/03 BK*

BR1:14.03.2003

Koma fyrir geymsluskápum í sameiginlegri geymslu
og einnig möguleika á sameiginlegri þvottavél og þurrkara.
Góluheiti og númer

TEIKNISTOFA
HALLDÓRS
GUDMUNDSSONAR
FAI

SKULATONI 8
105 REYKJAVÍK
SÍMI 545 1880
FAX 545 1819



Kennitala Byggingarúts: 140540-2438

HRAFNISTA HAFNARFIRÐI
HRAUNVANGUR 3

GRUNNMYND KJALLARA

MÁL 1:100
DÁÐR. 07.09.2001

TEIKN. 05-09

BR. ATN. TEIKN. hva