




Samþykkt þann

07 APR. 2003

PH ABC

Byggingafultruinn í Hamarfirði
Erlendur Hjálmarsson

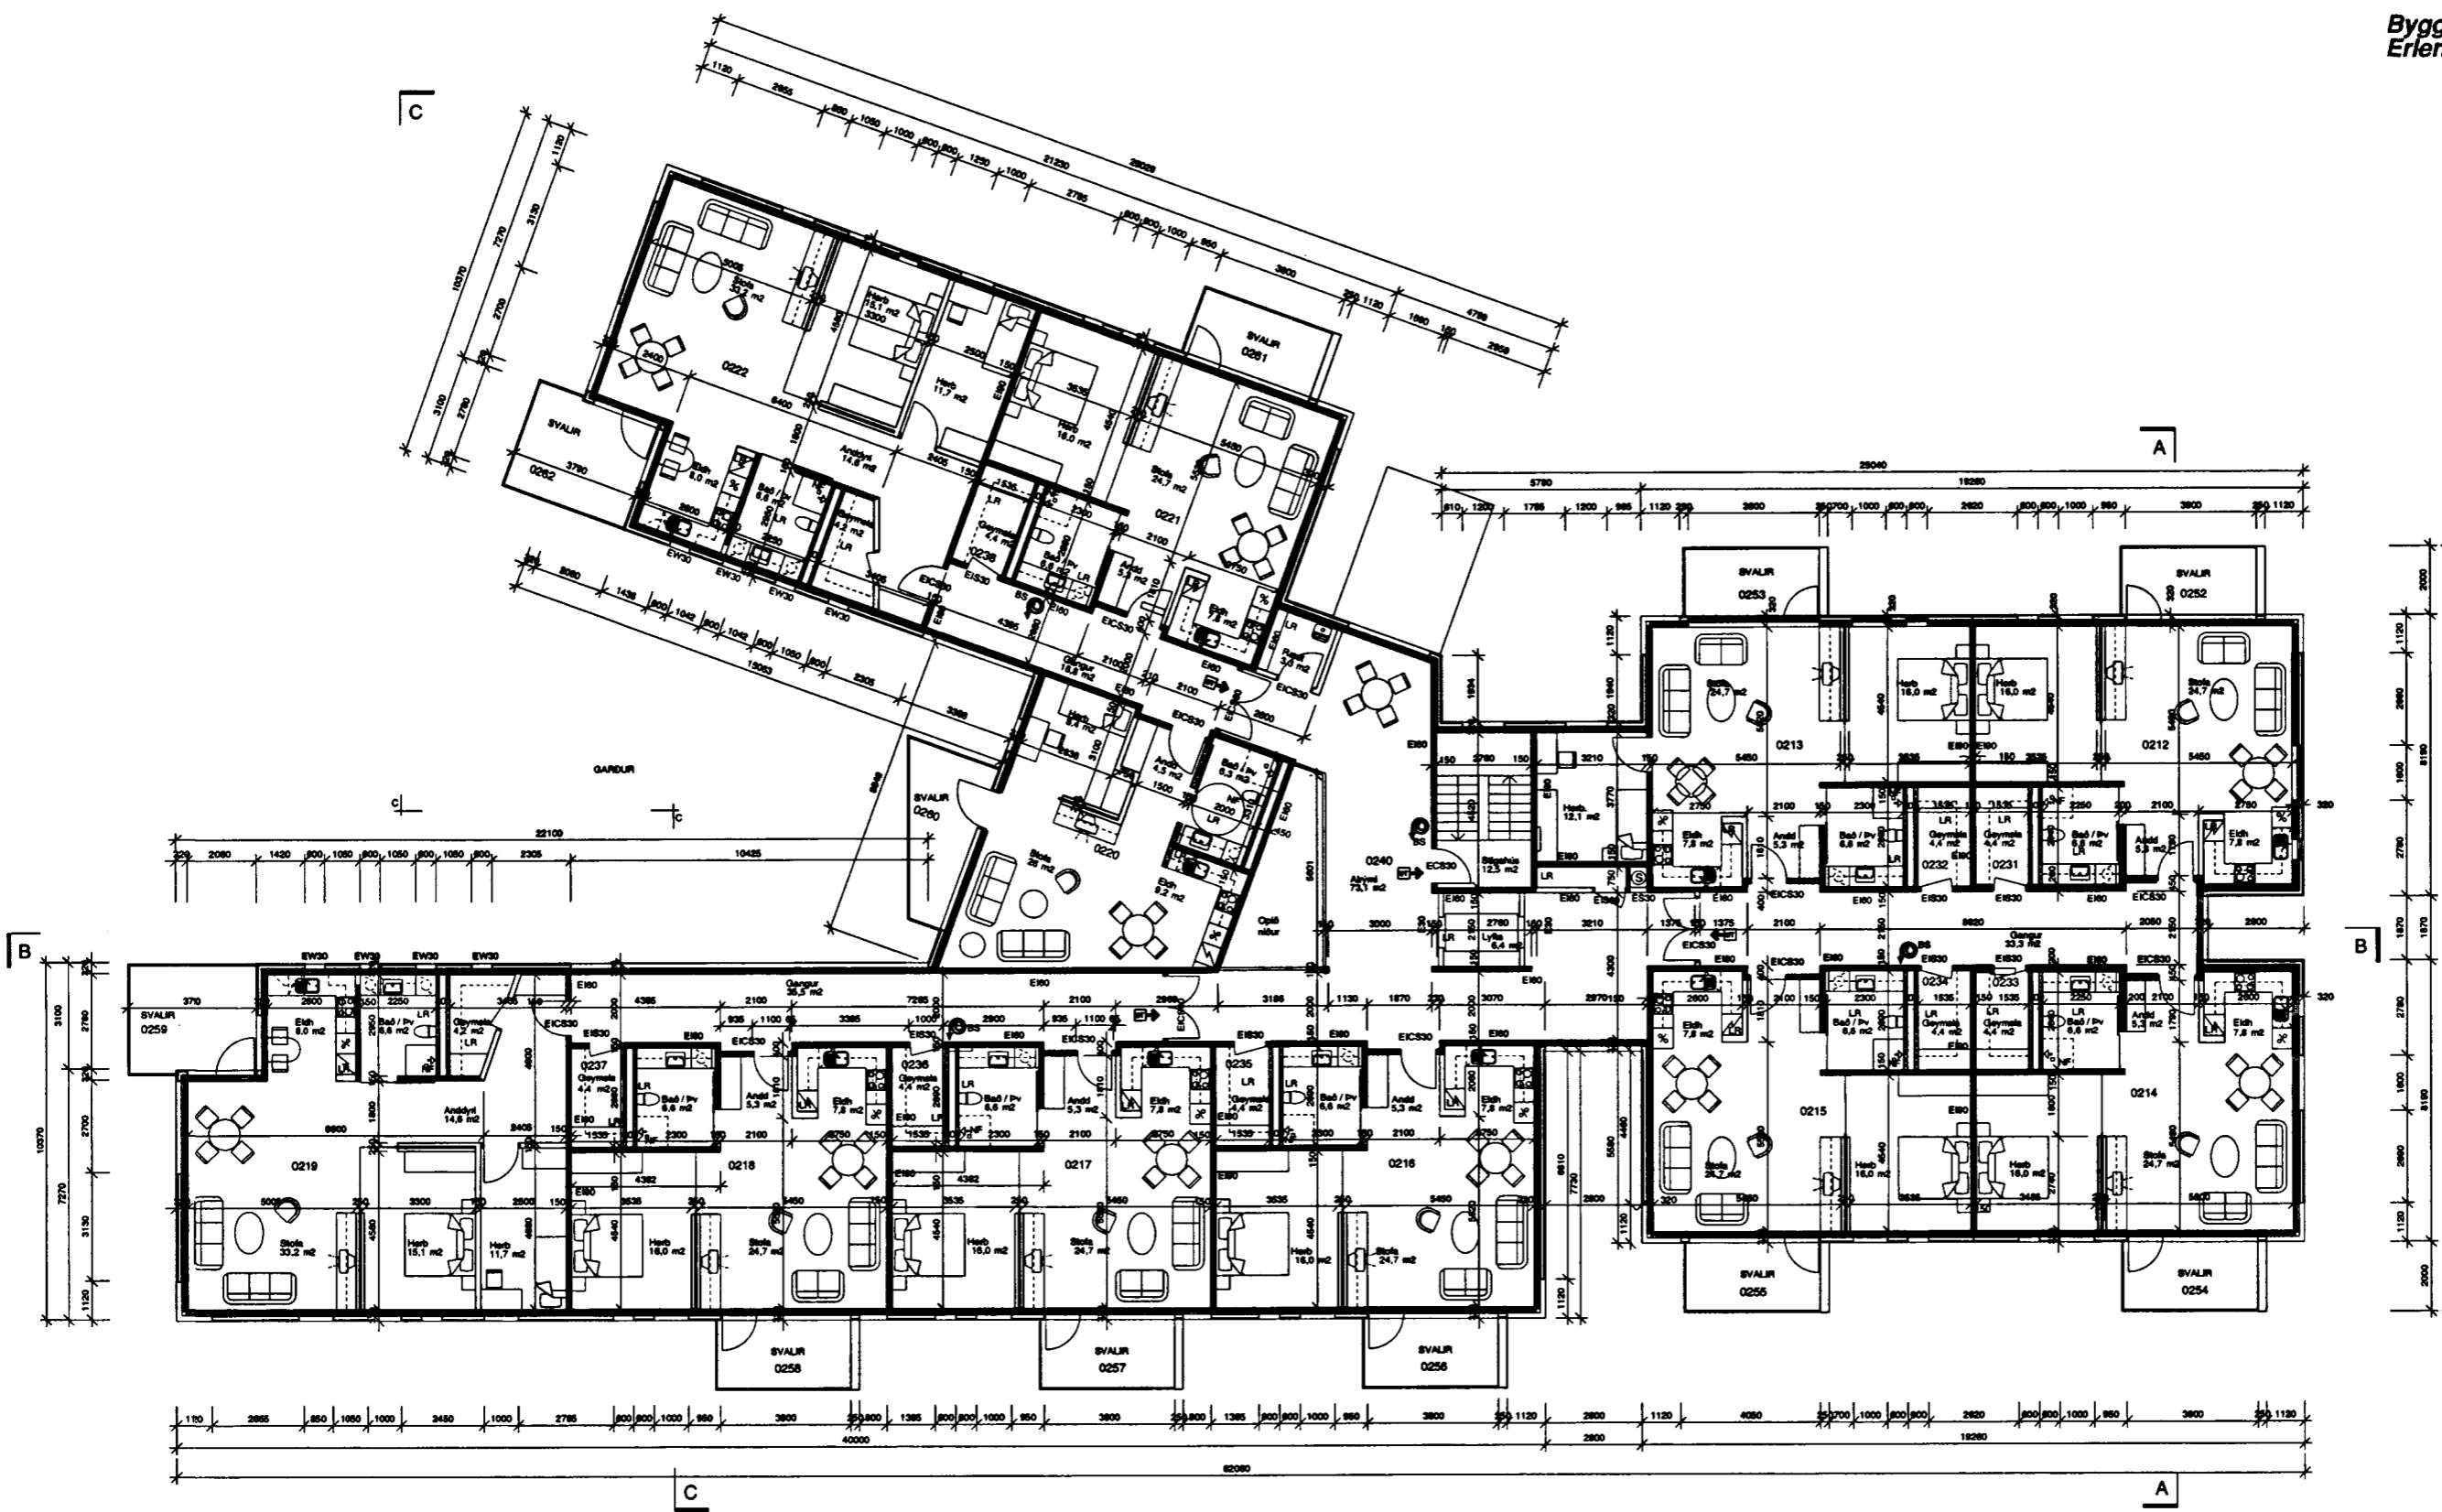

GRUNNMYND 2.HÆÐ 1:100

Slökkvilið höfuðborgarsvæðisins bs.
28/3/03 BJK

TEIKNISTOFA
HALLDÓRS
GUDMUNDSSONAR
FAI

SKULATORI 6
105 REYKJAVÍK
SÍMI 545 1000
FAX 545 1014



HRAFNISTA HAFNARFIRÐI
HRAUNVANGUR 3

GRUNNMYND 2.HÆÐ	
1:100	05-11
07.09.2001	
19.03.2002 Eignarhaksnúmer	

B2 14.03.2003
Skilgreiningu á hurðum á
samstæðuskilum breytt úr A-EI-CS60 í
EI-CS60
Götuheiti,númer