




Samþykkt þann

07 APR. 2003 *PH ABC*

Byggingafulltrúinn í Hafnarfirði
Erlendur Hjálmarsson

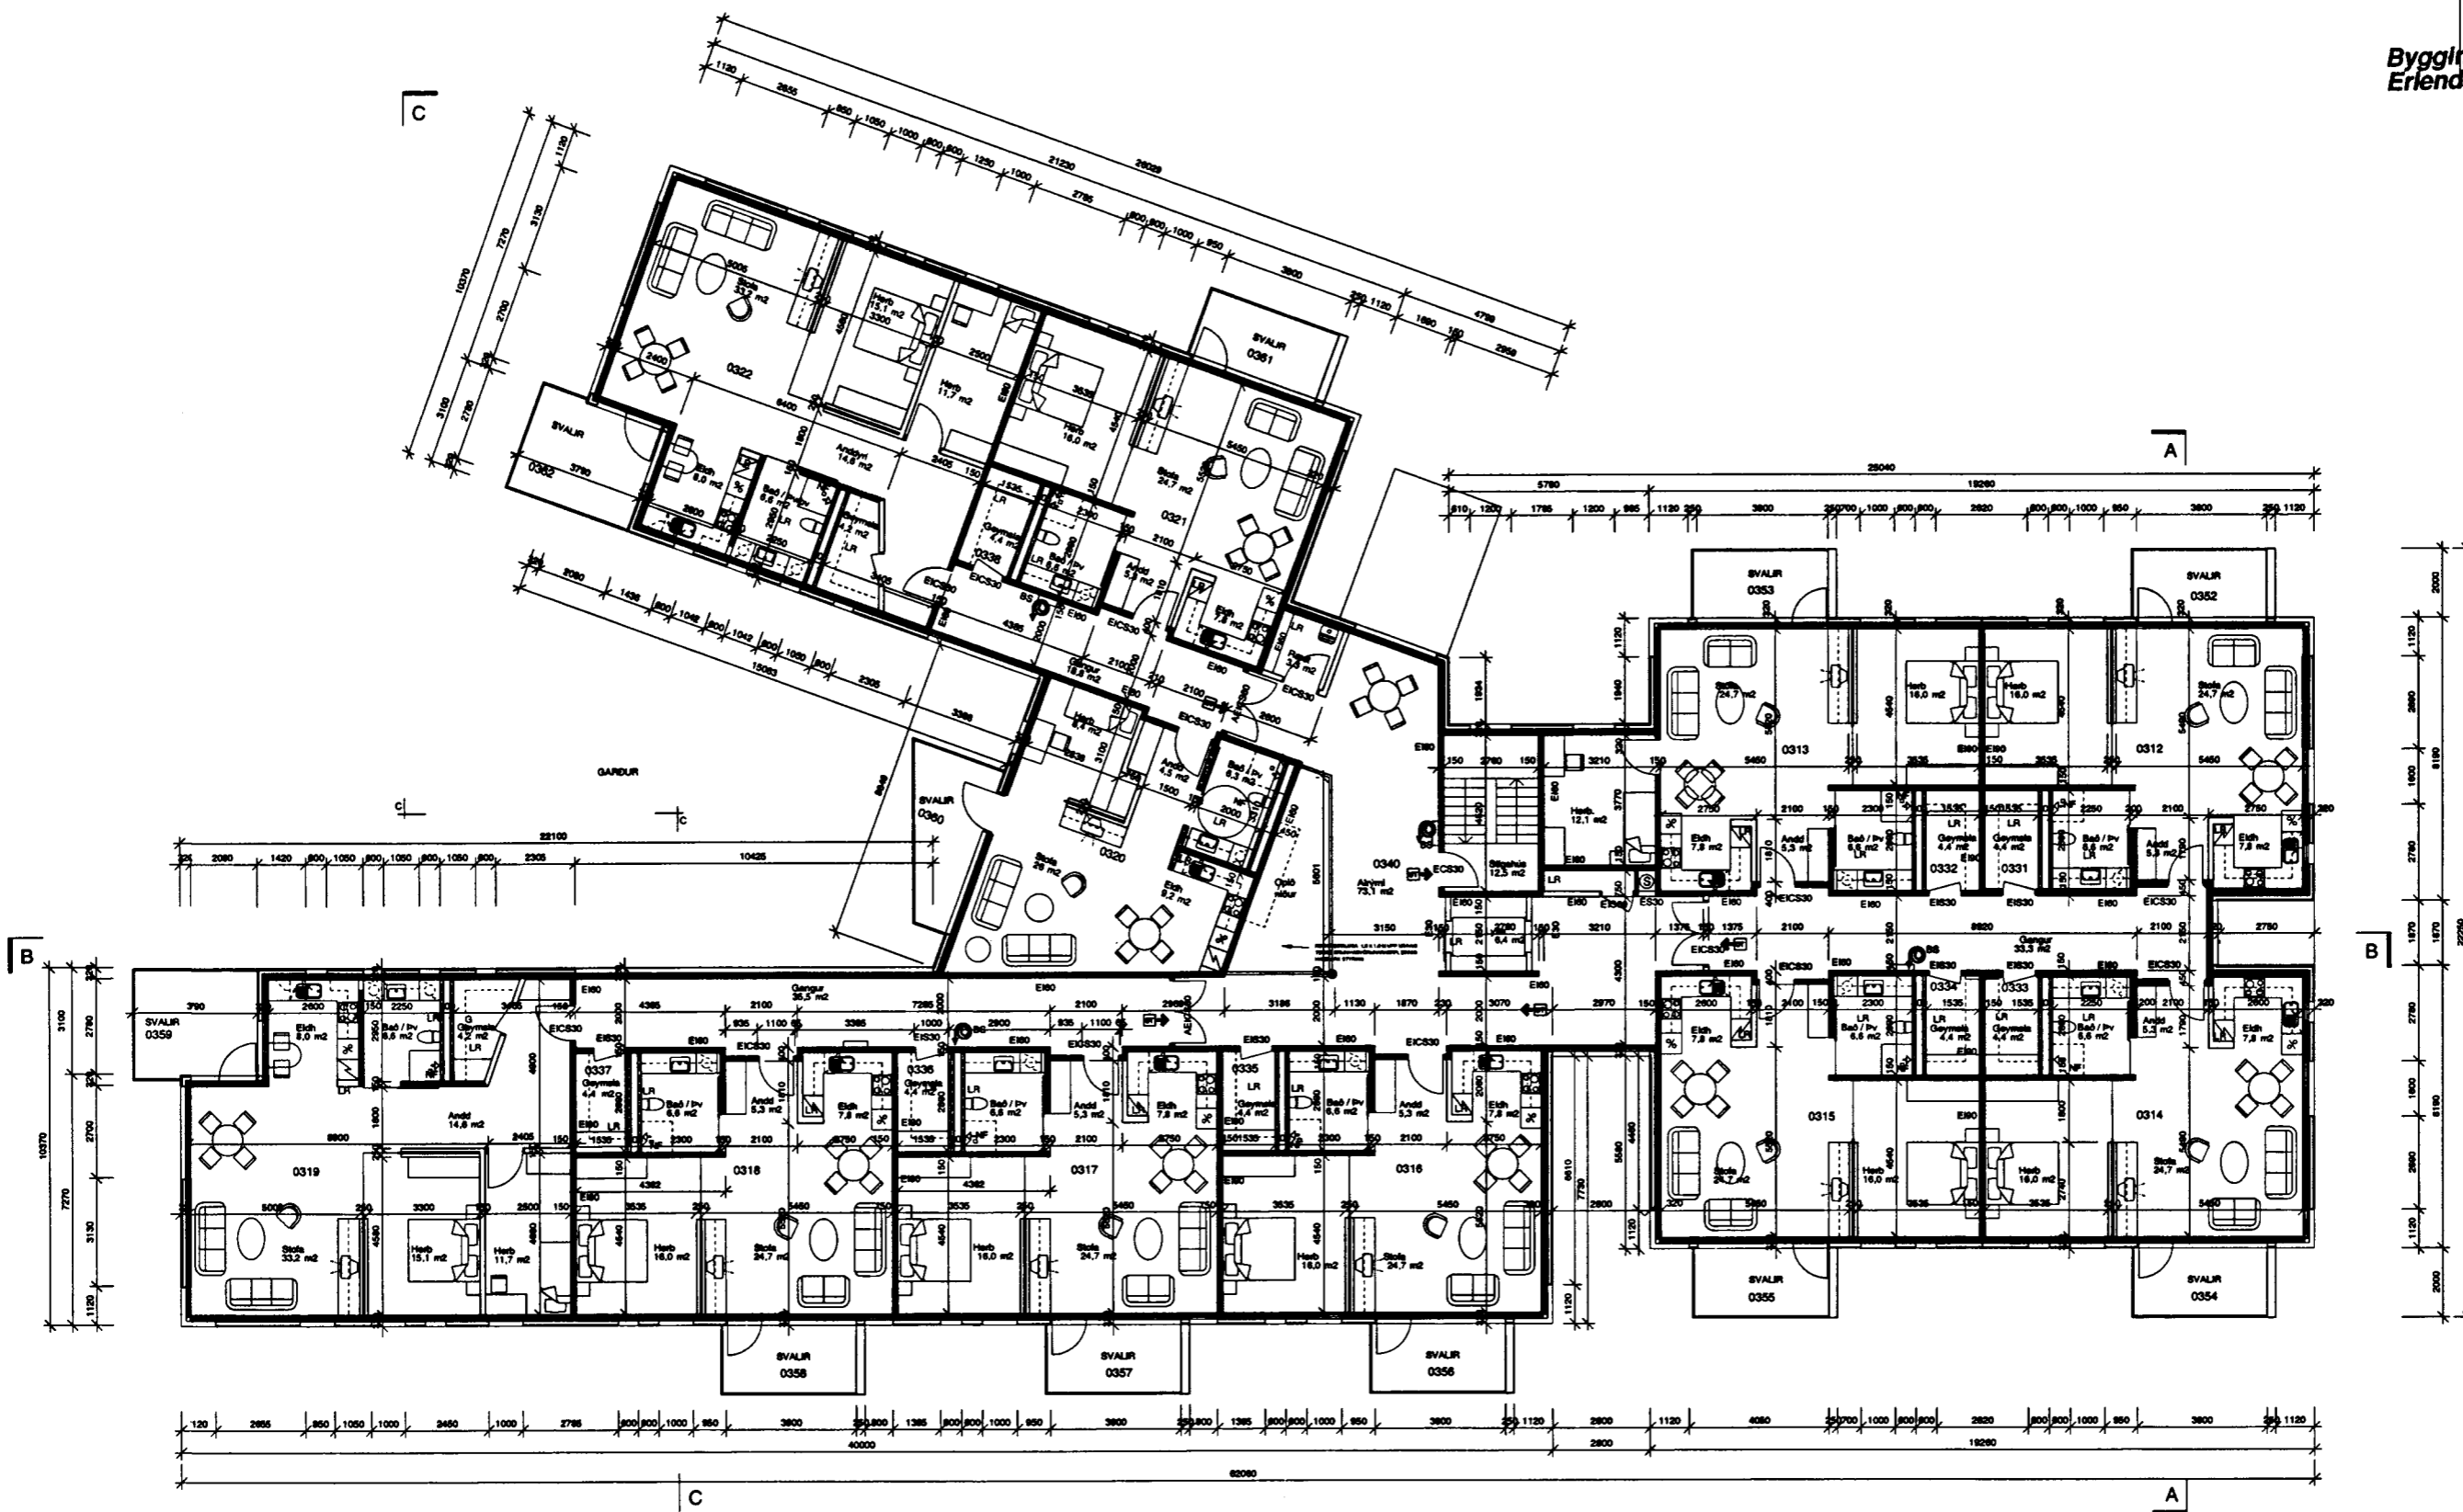

GRUNNMYND 3.HÆÐ 1:100

Slökkvilið höfuðborgarsvæðisins he
28/3/03 BK

TEIKNISTOFA
HALLDÓRS
GUDMUNDSSONAR
FAI

SKULATONI 4
145 REYKJAVÍK
SÍMI 545 1000
FAX 545 1014



HRAFNISTA HAFNARFIRÐI
HRAUNVANGUR 3

GRUNNMYND 3.HÆÐ	
MÁL	1:100
DAGA	07.09.2001
BLAÐ	05-12
ÁTT.	19.03.2002 Eignarhaldsnúmer

B2 14.03.2003
Skilgreiningu á hurðum á
samstæðuskilum breytt úr A-EI-CS60 í
EI-CS60
Gótuheiti númer

Kennitala Byggingarátt: 10546-3438