



Norður gafi A-álmú 1:100

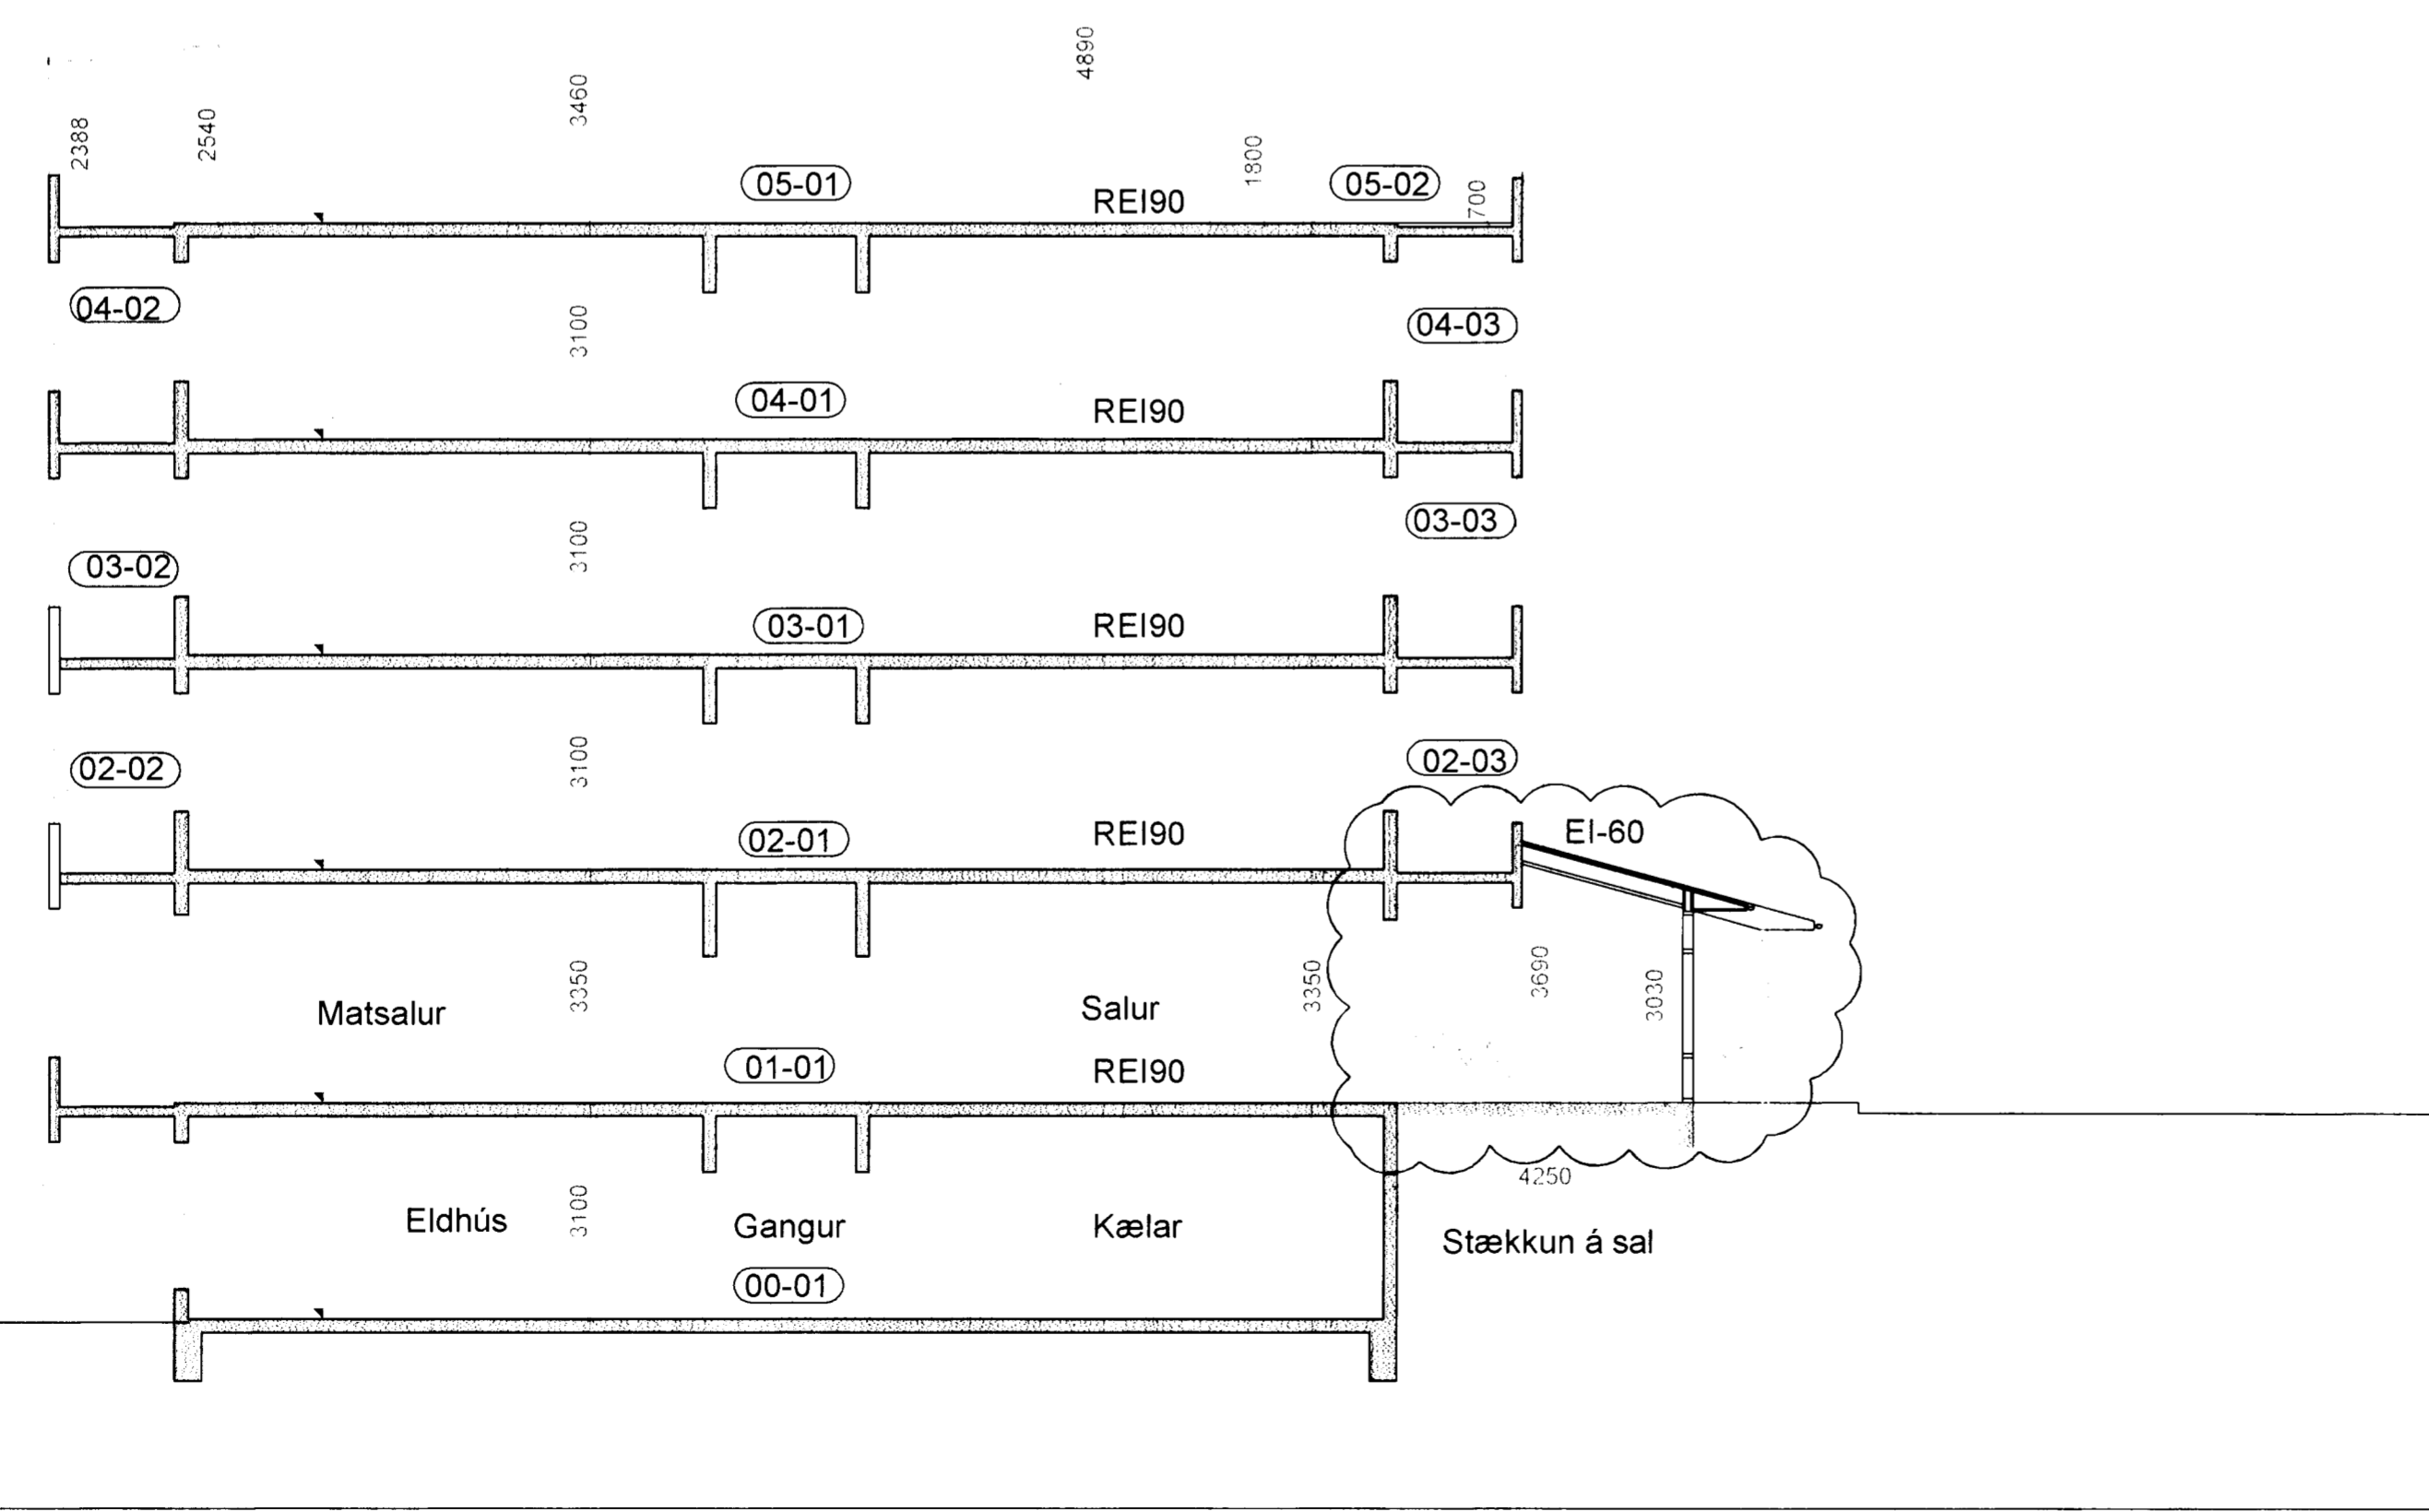

Sneiðing A-A 1:100

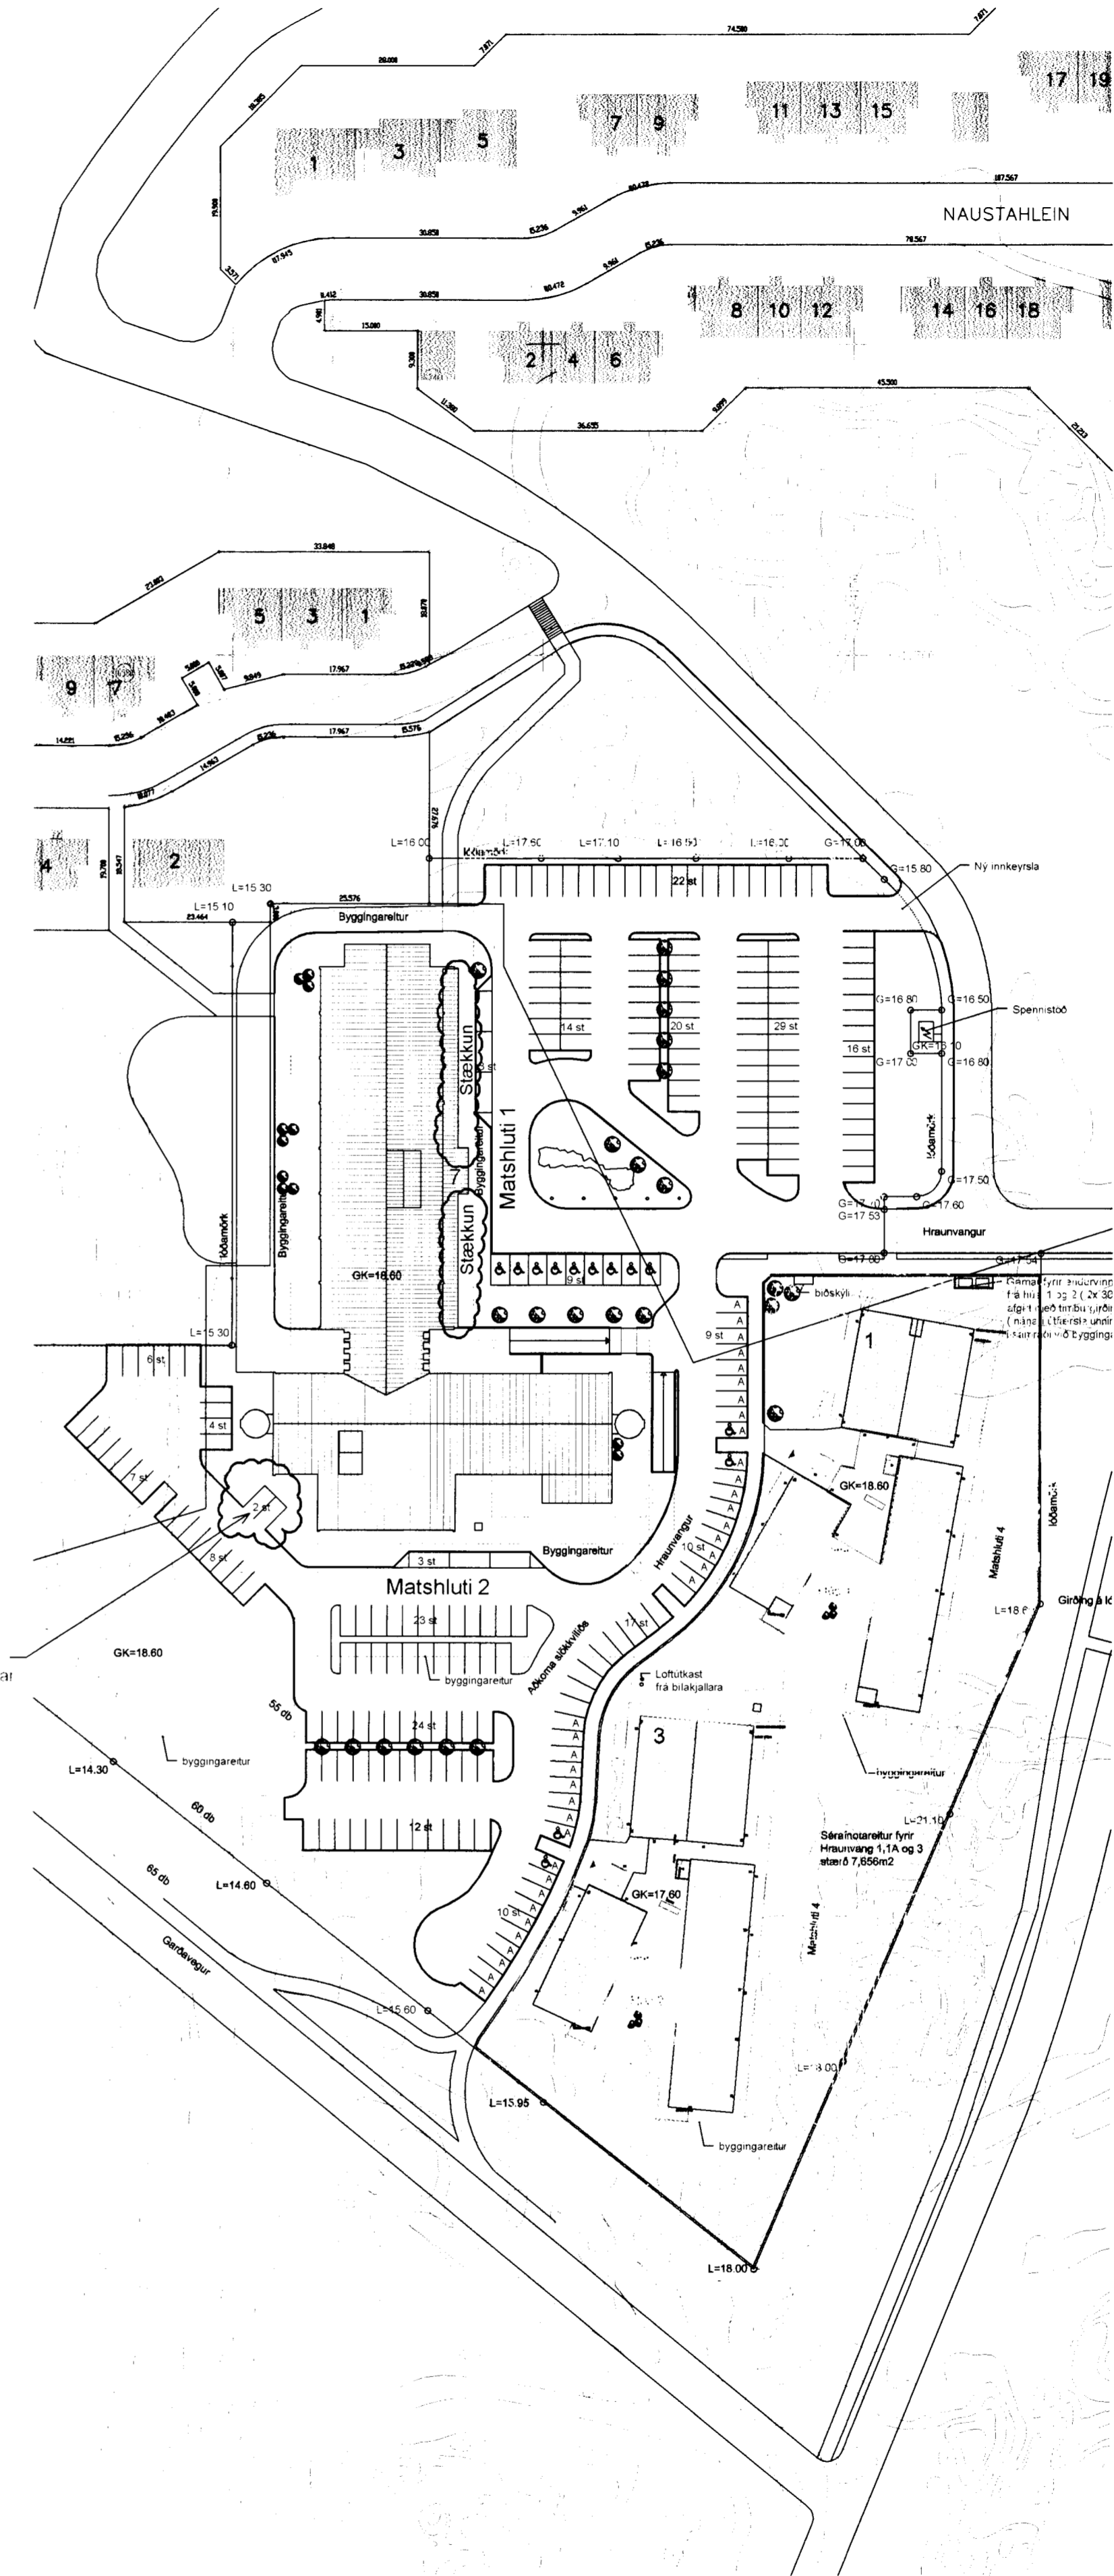

Afstöðumynd 1:1000

NORÐUR

Sampykkt þann
 04 MAJ 2005
 Byggingatullurinn í Hafnarfirði
 Fh. Kristján Þórarinnsson

Hrafnista Hafnarfirði
 Staðgreinir: 26701000
 Landnúmer: 120567

Matshluti 01
 A-álma 1.hæð

Sótt er um að stækka 1 hæð A-álmú til austur á sama hátt og gert var þegar anddyrið var stækkað á sínum tíma. Innra skipulagi á austurhluta hæðarinnar verður breytt, vistherbergi stækkuð og baðherbergi komið fyrir í hverju herbergi. Einnig verður komið fyrir skrifstofurýmum.

Stækkun vegna þessarar breytingar er 214.8m² og 707.7m²

Bilastæði:
 A lóð er gert ráð fyrir 130 bilastæðum fyrir A- og B-álmú husin eru 14.327.7m²/130=110.2m²
 Stækkun: 214.8/110.2=1.94 viðbótarástæðubilastæði
 Vegna stækkunar er tveimur bilastæðum bætt við fyrir vestan B-álmú.
 Allar klæðningar vegna breytinga innanhusa verða í flokki 1. í husinu er sjálfvirk brunavörðunarkerfi, út- og neyðarlýsing skv. ákvæðum reglugerðar.
 Staðsetning á slökkvitækjum skal gera í samráði við SHS.

Öll lokuð rými verða loftfrést.
 Breytingar eru innan skýjaða svæðisins

15/4 05
 Stækkingu höfuðskrárnanna
 1/2005

HEILBRIGGISEFTIRLIT
 HAFNARFIJARDAR-
 OG KÖPAVOGSSVÆÐIS
 Garðatorgi 7 - 210 Garðabæ

Hrafnista Hafnarfirði
 Hraunvangur 7
 Stækkun á 1. hæð í A-álmú til austurs
 Afstöðumynd, sneiðing og útlit

11.02.2005 1:1000 1:100
 dags mál breyting
 05-01
 KT 440703250

TEKNIÞÓFA HALDÓRS GUÐMUNDSSONAR FAI
 SKÚLATUN 6 - 105 REYKJAVÍK - Sími: 545 1600
 Faxi: 545 1616 THG 017818 WWW.THG.IS

