




A

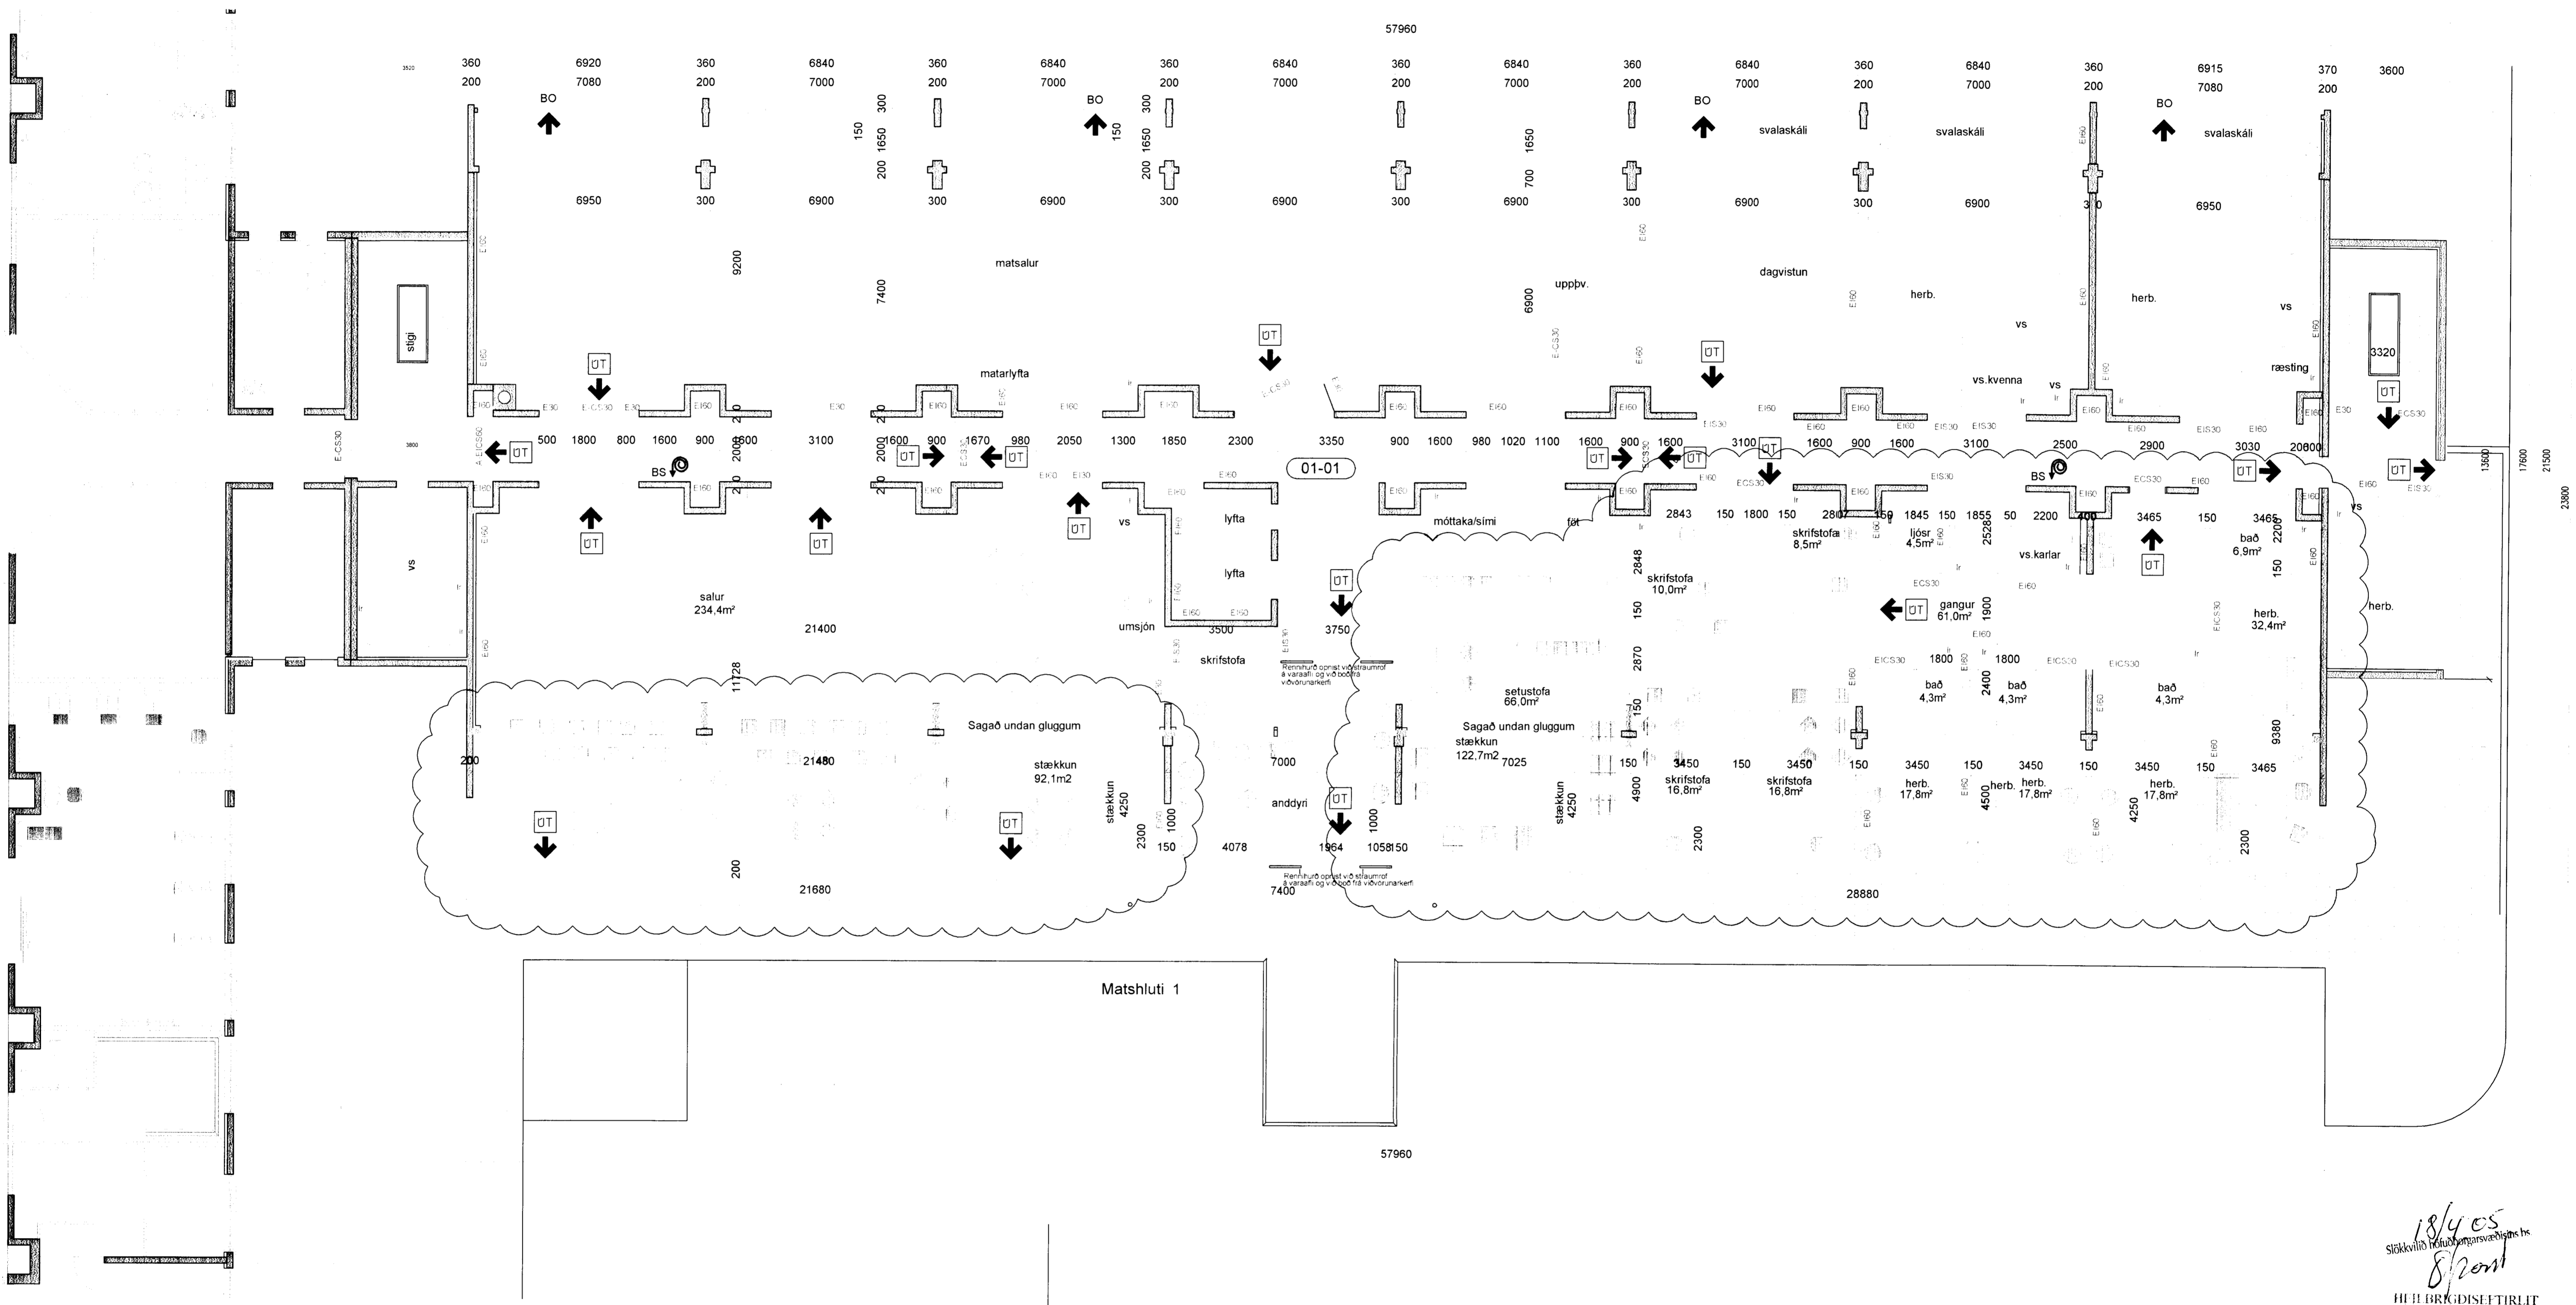

Grunnmynd 1:hæðar 1:100

A

18/4 05
Stökkun á 1. hæð og gangvegur
8/2005

HEIÐ BRIGDISEFTIRLIT
HAFNARFJARDAR-
OG KOPAVOGSSVÆDIS
18/2005 Þóráður Guðjónsson

Hrafnista Hafnarfirði
Hraunvangi 7

Stækkun á 1. hæð A-álmu til austur og brínnah
A-álma grunnmynd 1. hæð

10.02.2005 1:100 breyting 05-02
dags mátt

Stall
tekn. OKF

KT 4407032590

TEKNIÐSTOFA HALDÓRS GUÐMUNDSSONAR FAI
SKULATUN 6, 105 REYKJAVÍK • Sími: 545 1600
FAXI: 545 1610 • Tölvafrétt: www.thg.is

