


Hrafnista Hafnarfirði
Staðgreinir: 26701000
Landnúmer: 120567

Matshúsi 01


Sótt er um að gera eldhúslutann a jarðhæð að einu brunahöfni og í tengslum við þær breytingar verða sett björgunarpö a 5 vistherbergja á somu hæð norðan við eldhúsið.

Í húsinu er sjálfvirk brunaviðvörðunarkerfi: út- og neyðarlýsing skv. ákvæðum reglugerðar.
Staðsetning á slökkvitækjum skal gera í samráði við SHS.


Öll lokað rými verða loftraest.

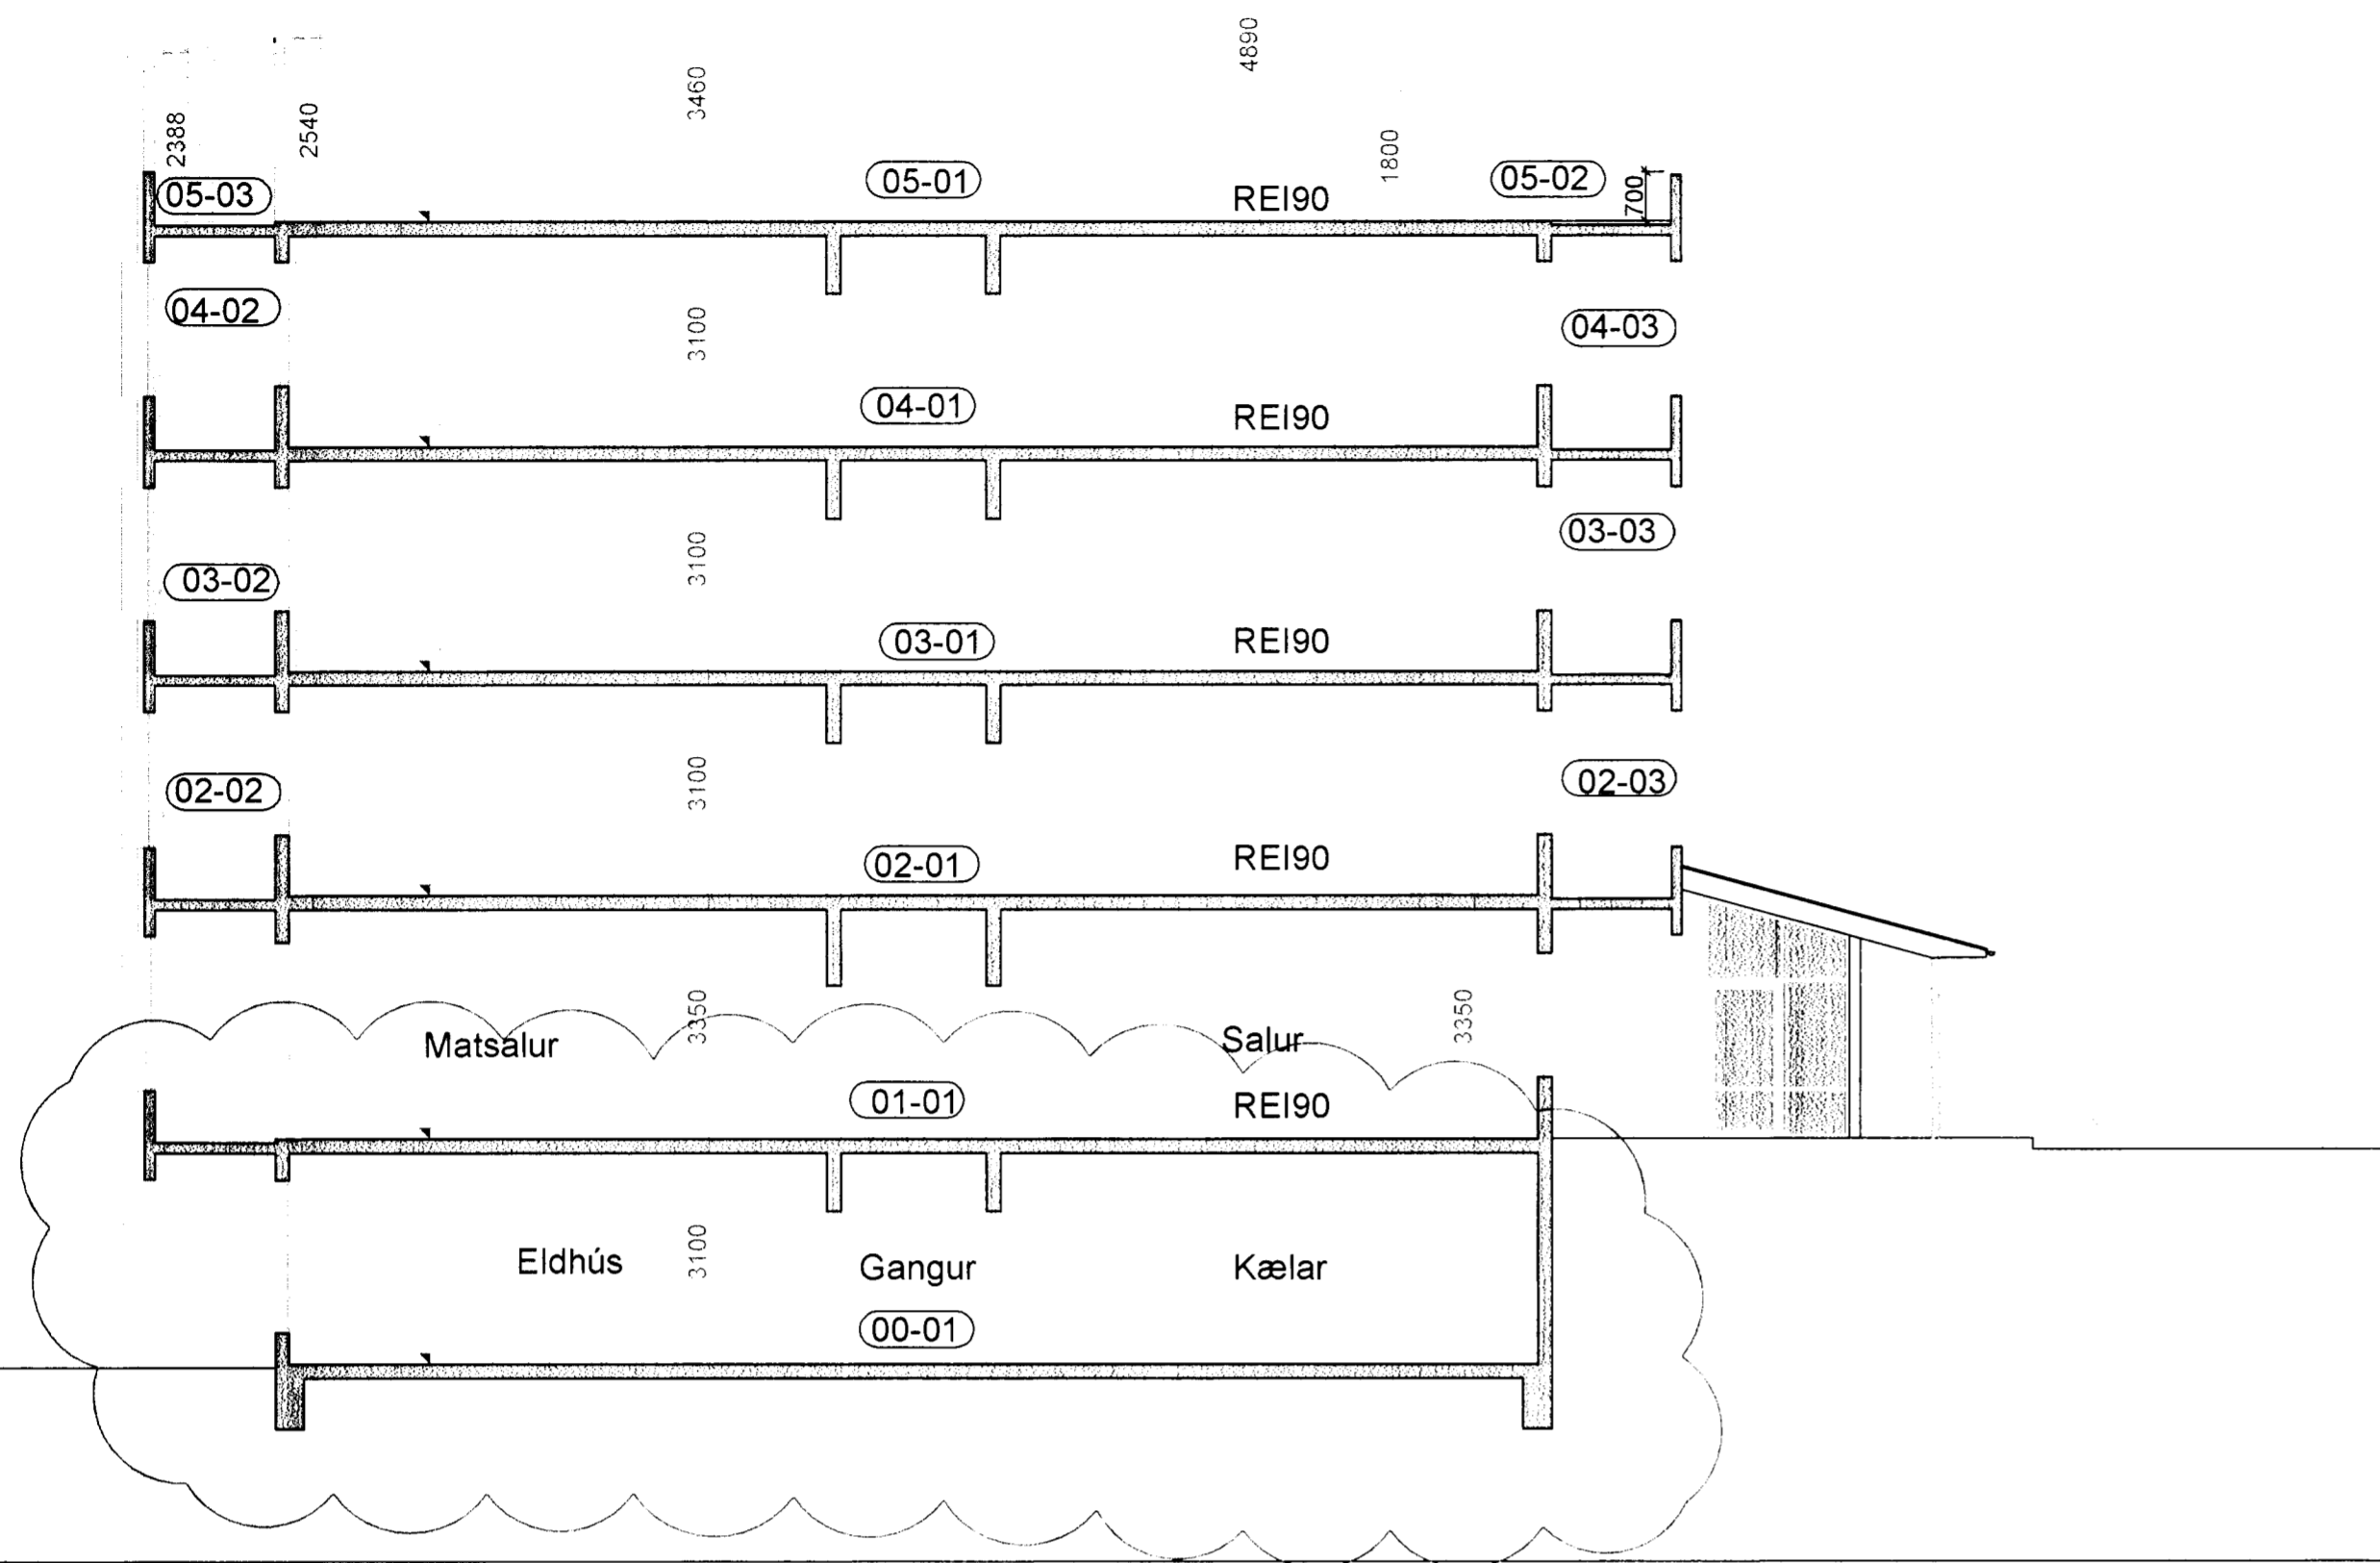

Sneiðing A-A 1:100

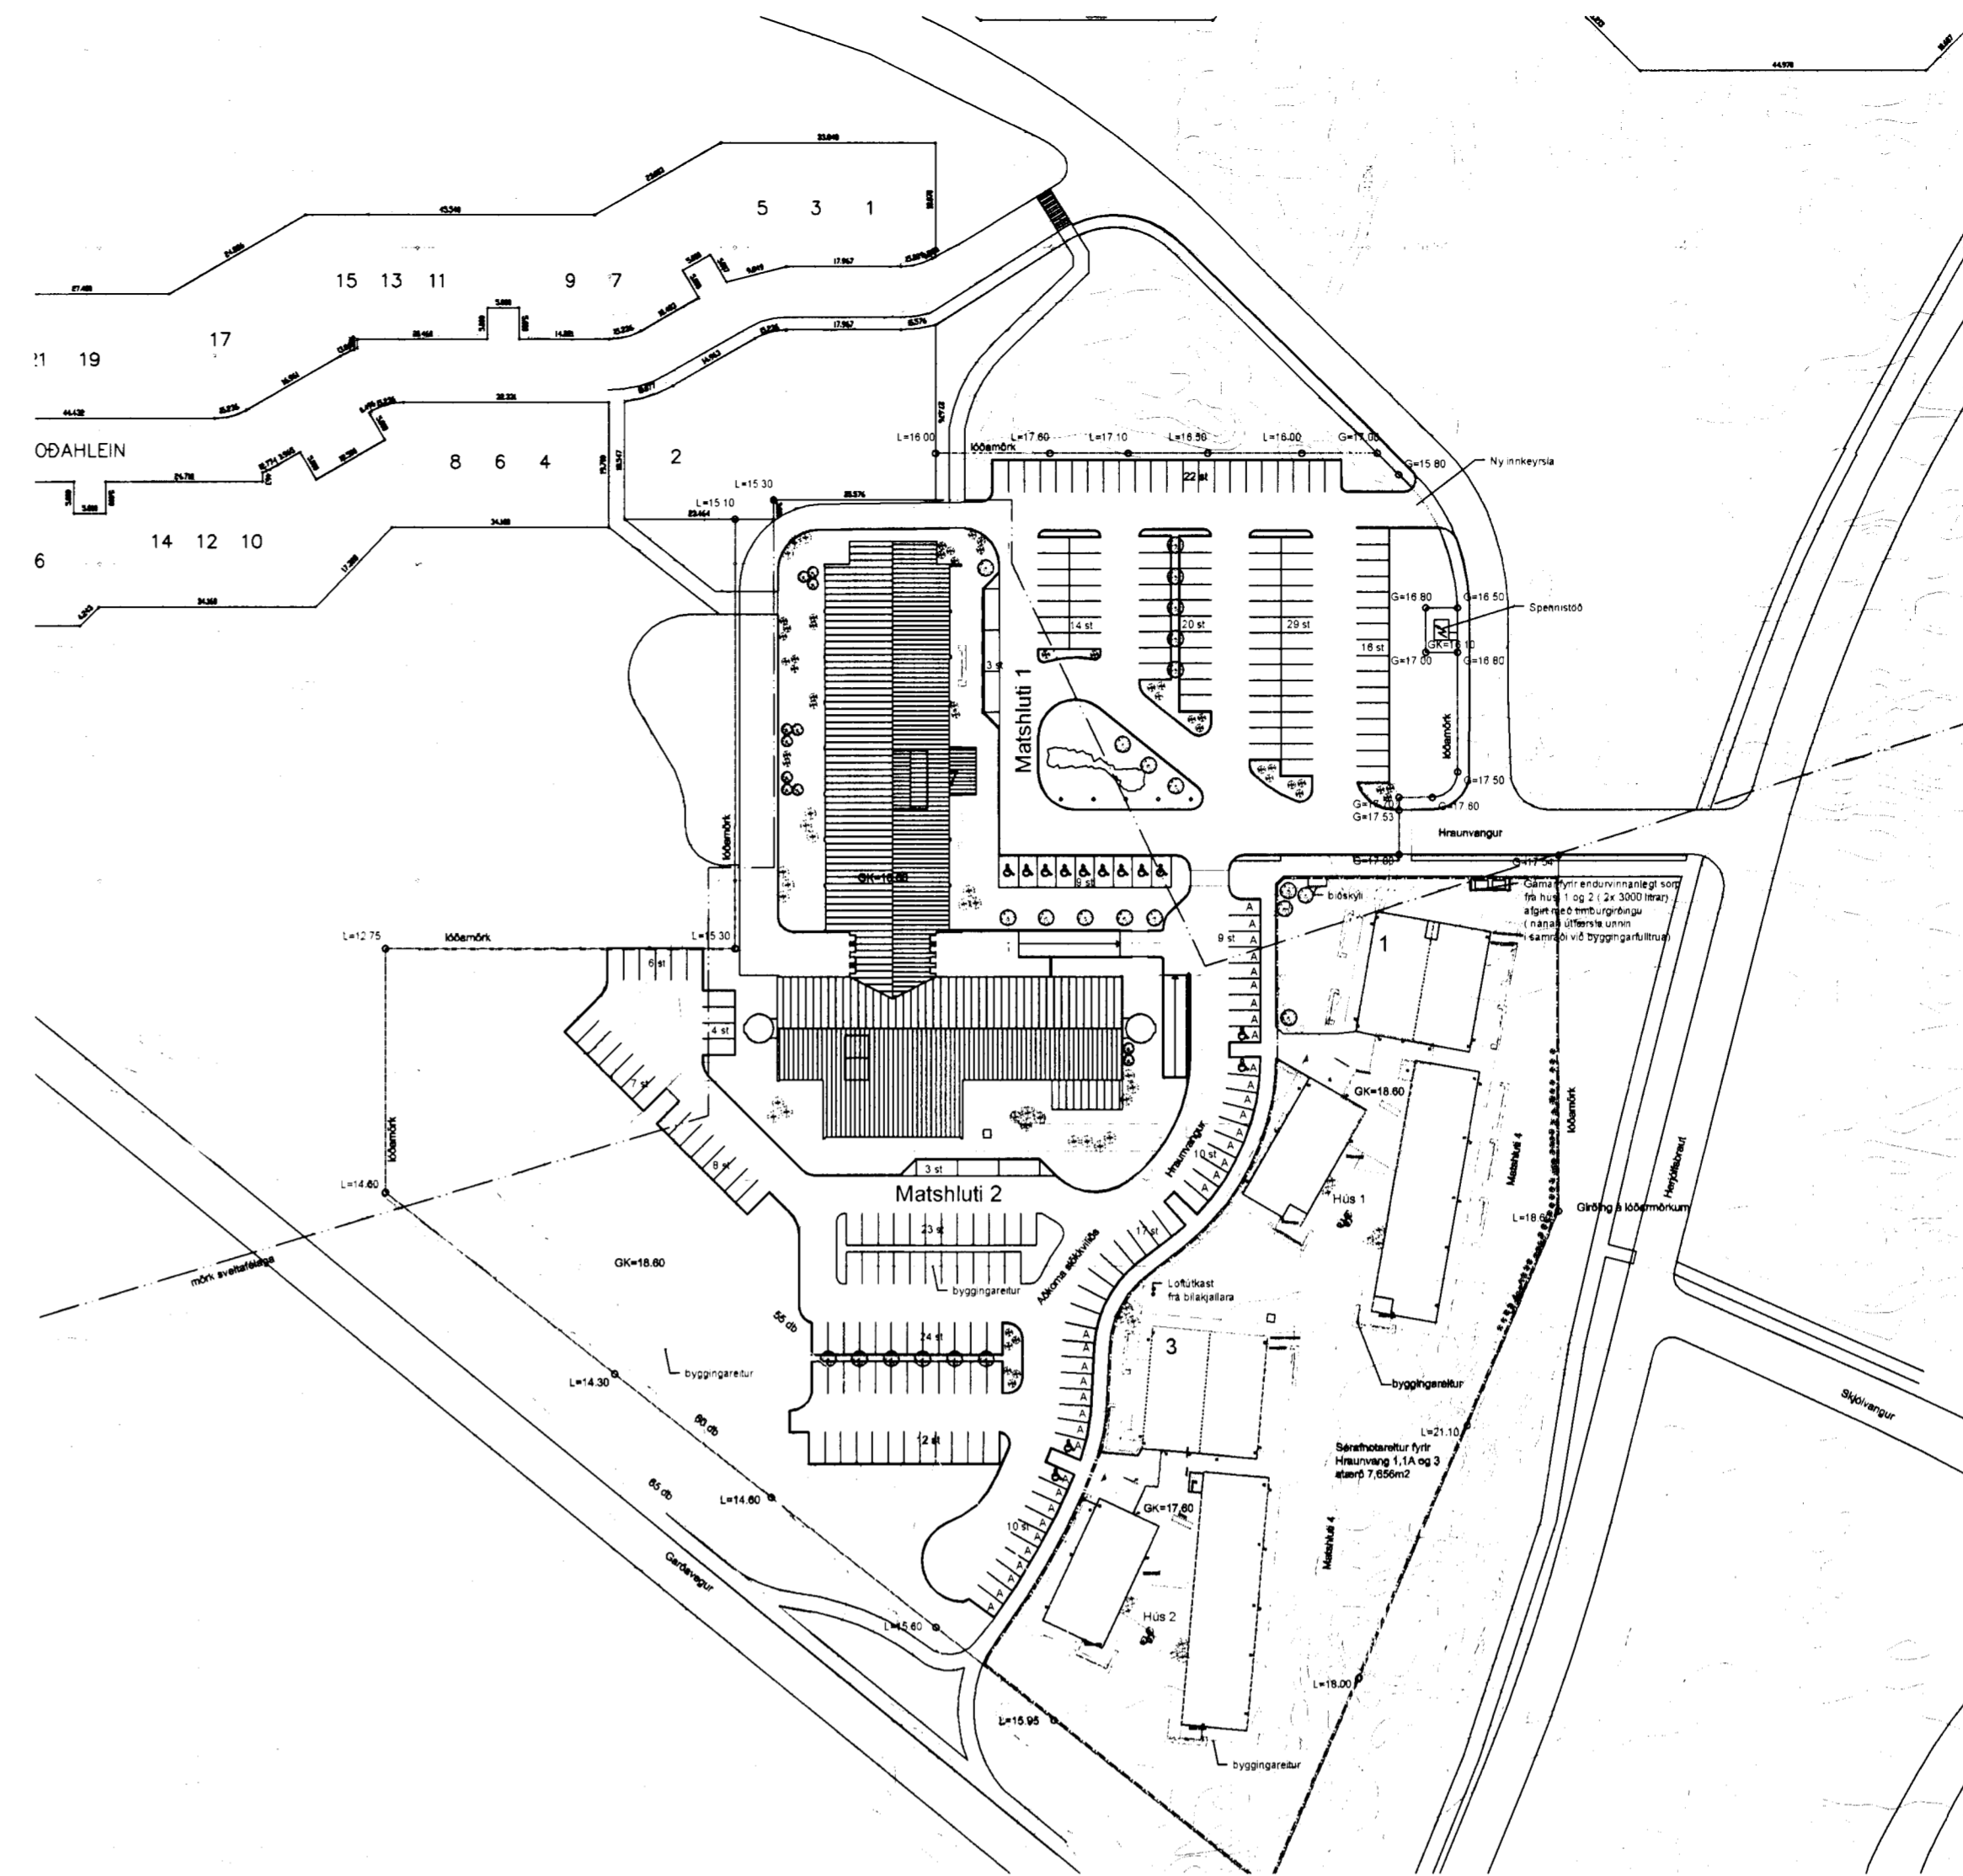

Afstöðumynd 1:1000

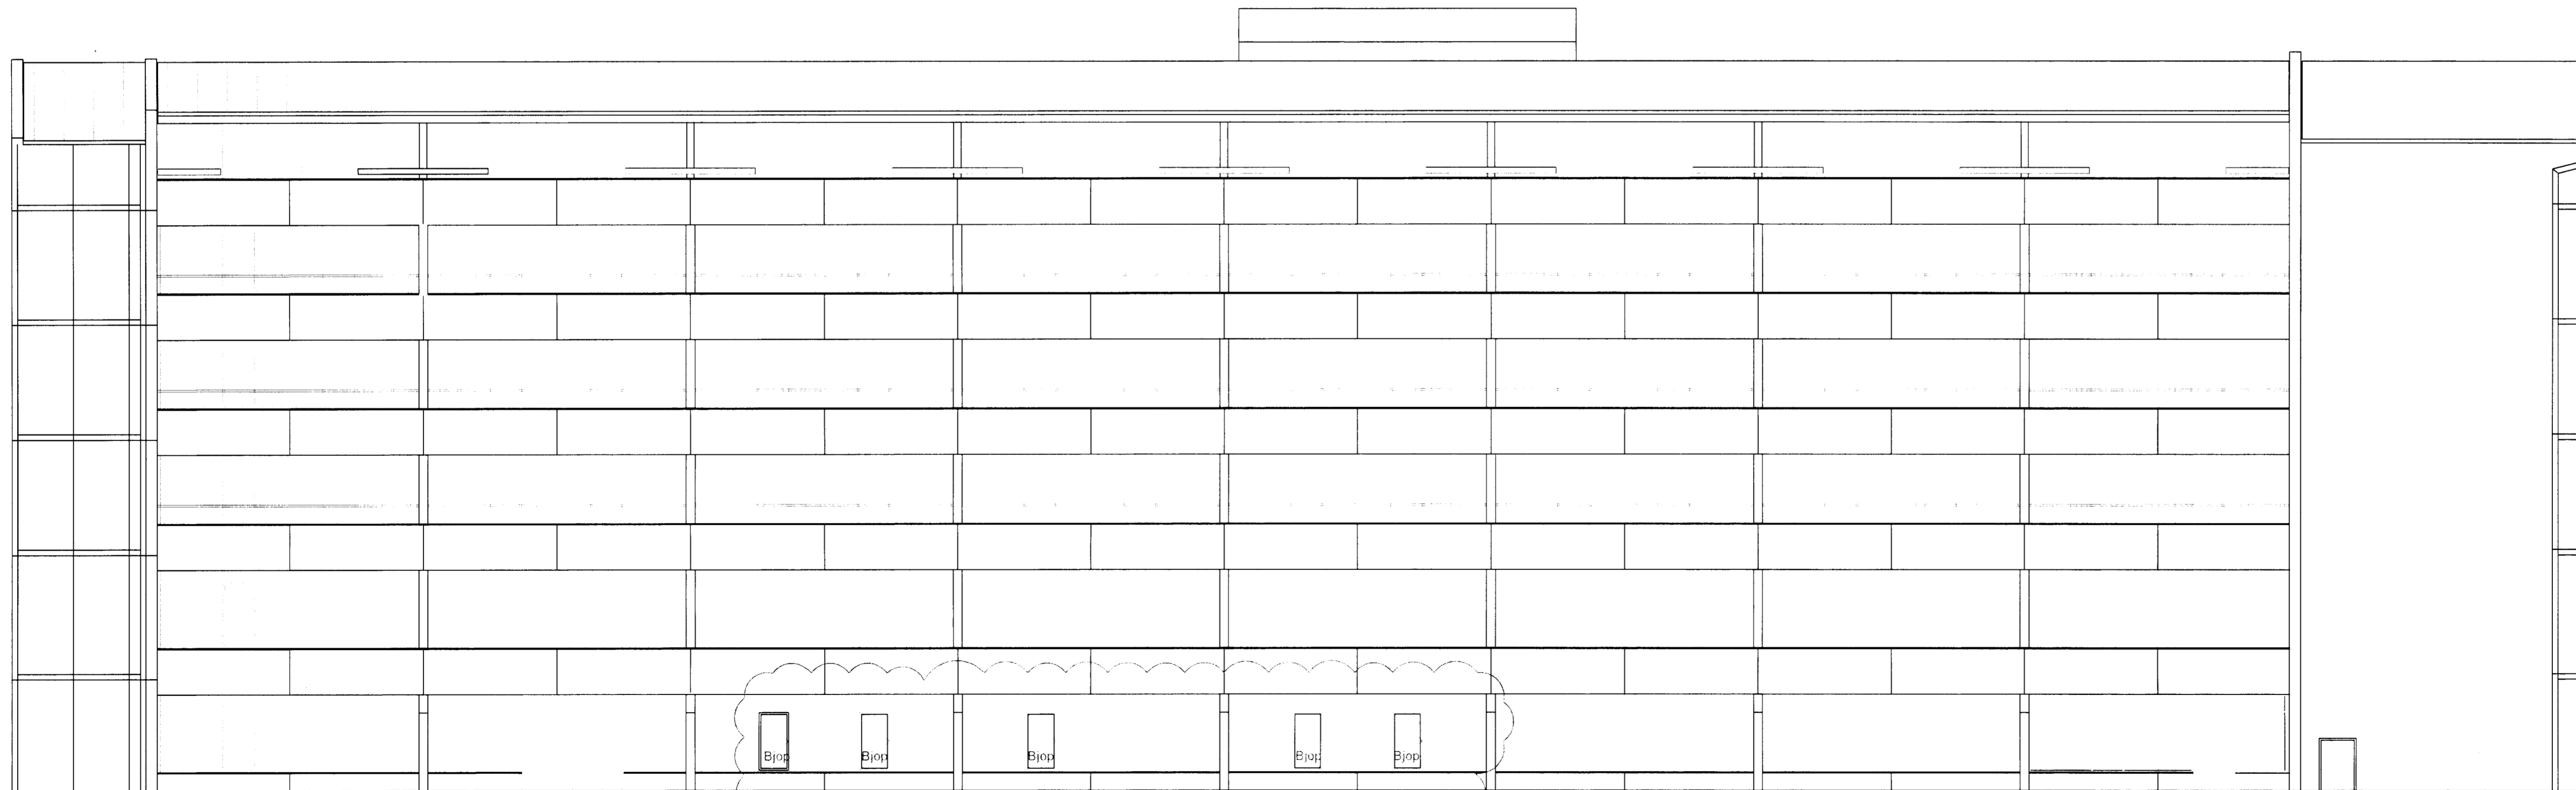

Útlit vestur 1:100

breytingar

Hrafnista Hafnarfirði
Hraunvangur 7

Afstöðumynd sneiðing og útlit

DAGS 16.03.2005 KVARBÍ 13.03.2005 BR 05-01
breyting

teikt: OKF

KT: 440703-2590

TEKNISTOFNA HALDÓMS BUÐMUNDSSONAR F&E
SKÚLATUN 6 · 105 REYKJAVÍK · Sími: 545 1600
FAX: 545 1616 THG@THG.IS WWW.THG.IS



15/4.05
Stökuvilla
Hraunvangur 7
Þor