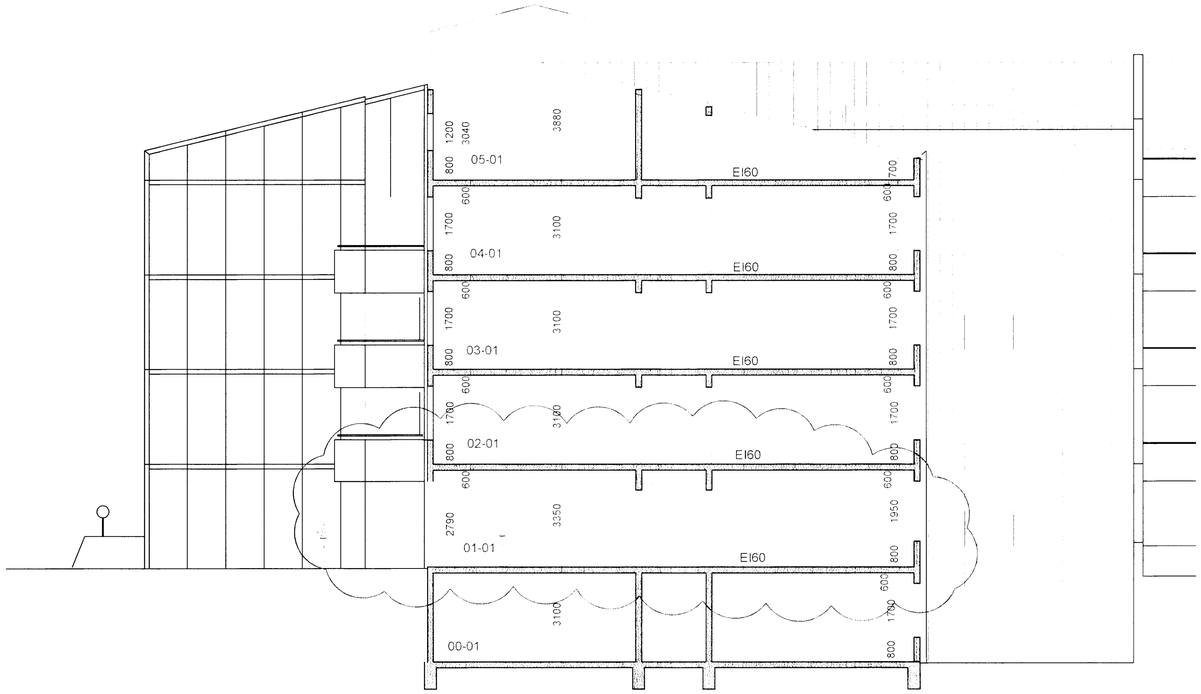

Sneiðing A-A 1:100

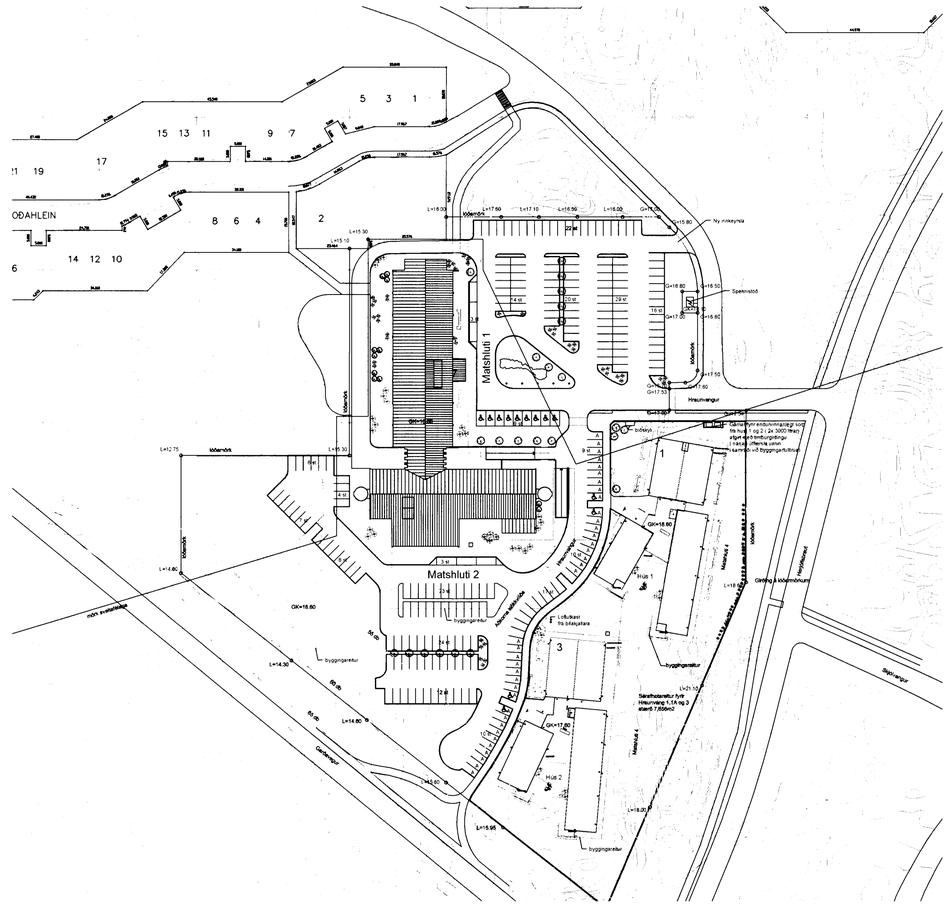
ÓÐAHLEIN
Matshluti 1
Matshluti 2
Hraunvangur
Ný mikeyrsla
Hús 1
Hús 2
