


GRUNNMYND 1. HÆÐ A-ÁLMA  
1:100

TEIKNISTOFA  
HALLDÓRS  
BUDMUNDSSONAR  
FAI  
BRÚLÁTUNI 6  
105 REYKJAVÍK  
SÍMI 549 1400  
FAX 545 1614

*Halldór*  
Kennitala ábyrgðaröðil: 140548-2429

HRAFNISTA HAFNARFIRÐI  
VIÐ OKJÓLVANG  
GRUNNMYND 1. HÆÐAR  
A-ÁLMA

MÁL 1:100  
D.A.B. 30.12.1997  
ATH. 19-01-A

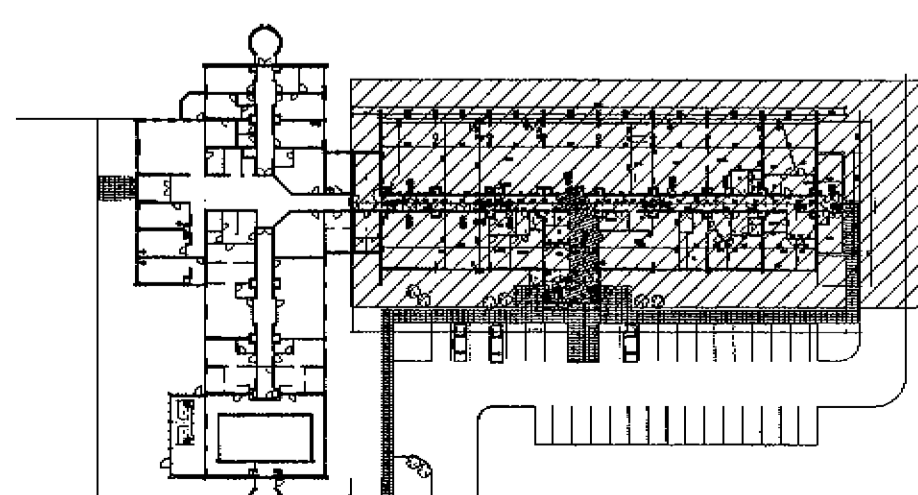

**HRAUNVANGUR 2**

B1 20.12.2000 endurbætur á brunahófun  
á göngum og að stíghúsum

B3 05.04.2004 brunahófun í sal