



GRUNNMYND KJALLARA MKV. 1:50

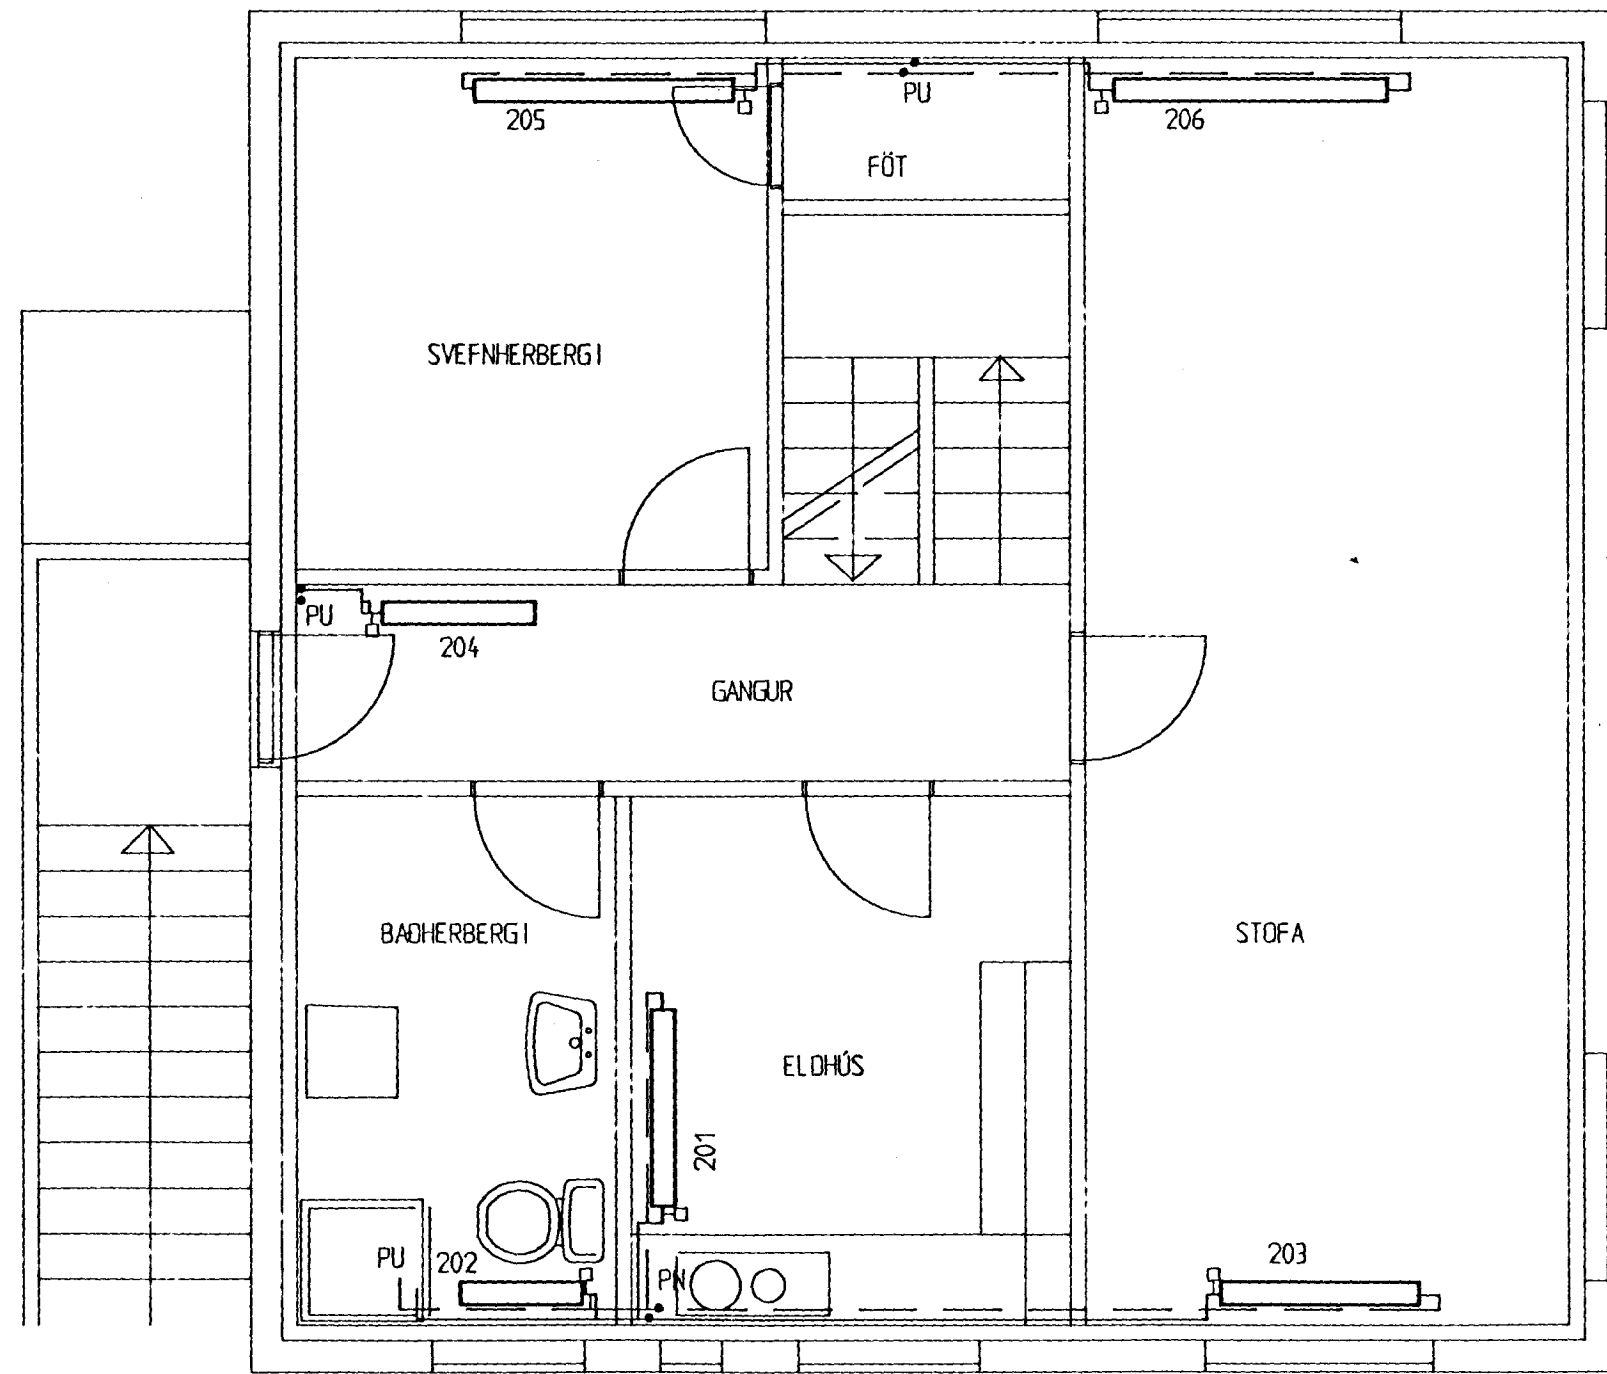

GRUNNMYND 1. HÆÐAR MKV. 1:50

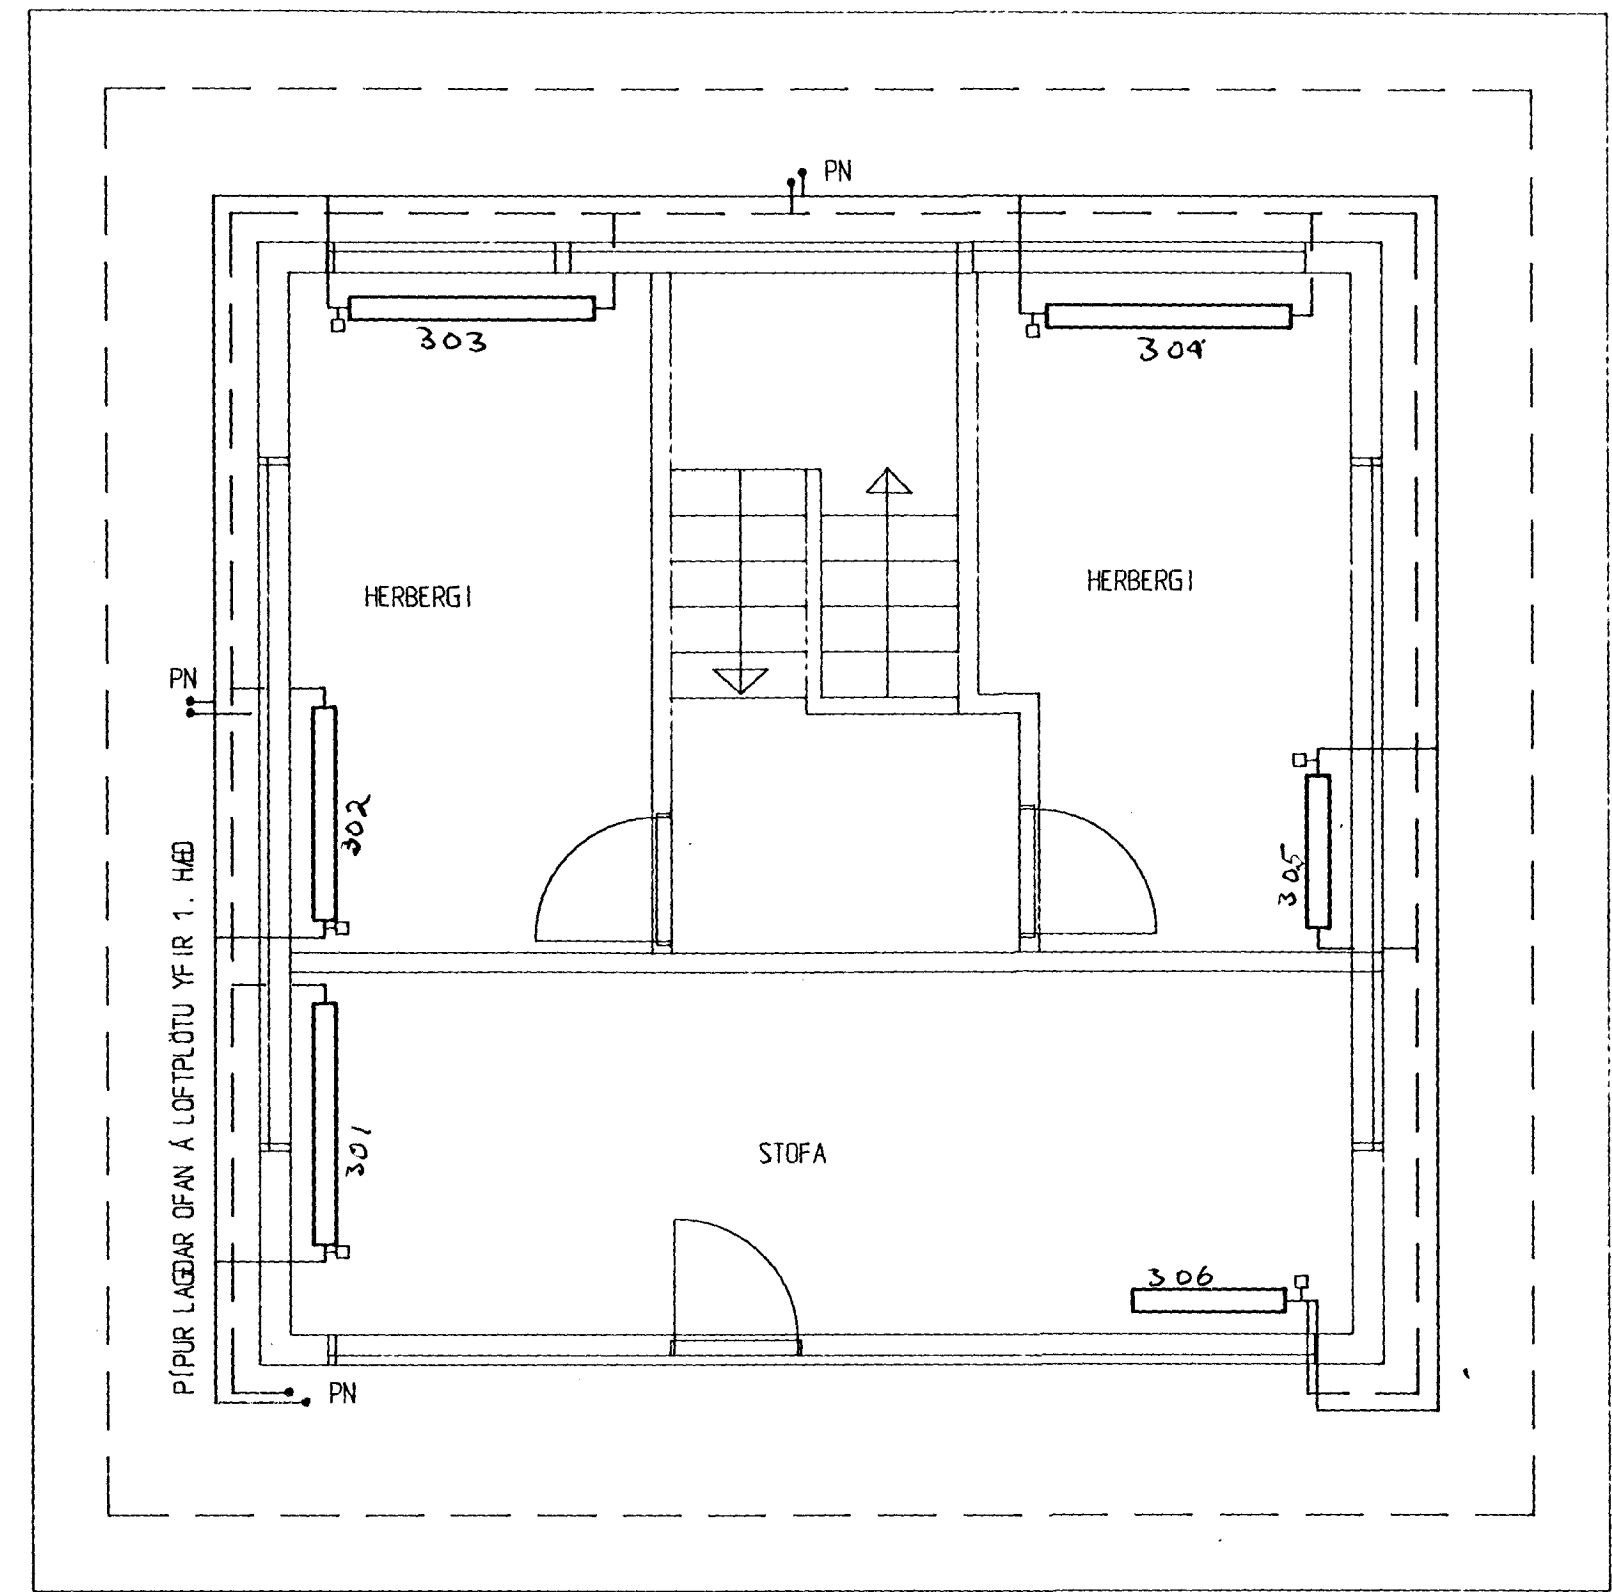

GRUNNMYND RISHÆÐAR MKV. 1:50

SKÝR INGAR

PU : PÍPA LIGGUR LÖÐRÉTT UPP
 PN : PÍPA LIGGUR LÖÐRÉTT NIÐUR



BREYTING	DAGS.	HANNAÐ	SAMP.

TSB TÆKNIÞJÓNUSTA SVANS BJARNASONAR
 SVANUR BJARNASON BYGGINGARTÆKNIÞRÆÐINGUR F.T.F.I.
 BREIÐVANGI 30, HAFNARFIRÐI. Sími. 664063.

HR INGBRAUT 11, HAFNARF IRÐ I
 BREYTING Á OFNALÖGNUM

DAGS	NÓV. 1993	HANNAÐ	SB	SAMPYKKT	Svanev Bjarnas
MKV.	1:50	TEIKNAD	SB	VERK NR	105
				BLAD NR	3
					105