

01 DES. 2004

Rent skal á að samþykki þessi verður ekki virk, fyrr en eftir þinglýsingu eignaskiptaskráningar innar og skráningu hennar hjá Eignamatarkvikinn. Byggingarfulltrúinn í Hafnarfirði. F.h. Kristján Þórárnsson.

TEIKNING UNNIN EFTIR UPPRUNALEGRI TEIKNINGU SIGMARS GUÐMUNDSSONAR FRÁ 1956 OG TEIKNINGU MED MEÐ BREYTINGUM FRÁ 1957 EFTIR SIGMAR GUÐMUNDSSON. BYGGINGARLÝSING

HÚSIÐ ER STEINSTEYPT FJÖLBÝLISHÚS Á 3 HÆÐUM. ÚTVEGGIR ERU EINANGRÁÐIR AÐ INNANVERÐU. GERT ER RÁÐ FYRIR AÐ EINANGRUN OG PÚSSNING SÉ 8 SM. ÚTIVEGGIR MÚRHÚÐAÐIR AÐ UTAN OG MÁLAÐIR.

ÚTVEGGIR AÐ SUÐ-AUSTANVERÐU OG SUÐ-VESTANVERÐU VORU KLÆDDIR ÁRIÐ 2002 MED ÍMÚR KERFI EINANGRUN OG PÚSSNING 7 SM.

ÞAK ER TIMBUR, PAPPÍ OG BÁRUJÁRN. GÓLF OG STIGAR ERU ÚR JÁRNVENTRI STEINSTEYPU. LÉTTIR VEGGIR ERU ÝMIST KLÆDDIR TIMBURVEGGIR EÐA MÚRHÚÐAÐAR VIKURPLÖTUR. GLUGGAR OG HURÐIR ERU ÚR TIMBRI. GLER ER TVÖFALT K-GLER.

ÚTVEGGIR BÍLSKÚRS ERU STEINSTEYPTIR GERT RÁÐ FYRIR 8 SM EINANGRUN OG PÚSSNINGU AÐ INNANVERÐU. ÞAK ER STAÐLAÐ SPERRUÞAK KLÆTT MED PAPPÍ OG BÁRUJÁRNÍ.

BO BJÖRGUNAROP  
GN GÓLFNIÐURFALL  
SV SKOLVASKUR  
HV HANDVASKUR  
EV ELDHÚSVASKUR  
LR LOFTRÆSTING

■ STEYPTIR OG HLAÐNIR VEGGIR  
□ LÉTTIR VEGGIR

ENDURBÆTUR Á ELDVÖRNUM VERÐA GERÐAR SAMHLIÐA EÐLILEGU VIÐHALDI

REYNDARTEIKNING

Heiti: GRUNNTEIKNINGAR OG SNID  
Verkefni: HRINGBRAUT 13  
HAFNARFJÖRÐUR

Berglind B. Sigvaldadóttir Byggingafræðingur BFI

KT: 250565-5939 S: 864-8350

SIGRÚN ÓLADÓTTIR ARKITEKT FAÍ  
110753-4119 / 590704-2020

Samþ: *Sigrún Óla*

Teikn. nr.


101

Dags: 08.11.2004


Mkv: 1:100

Verknr: 003-01


Teiknað: BBS

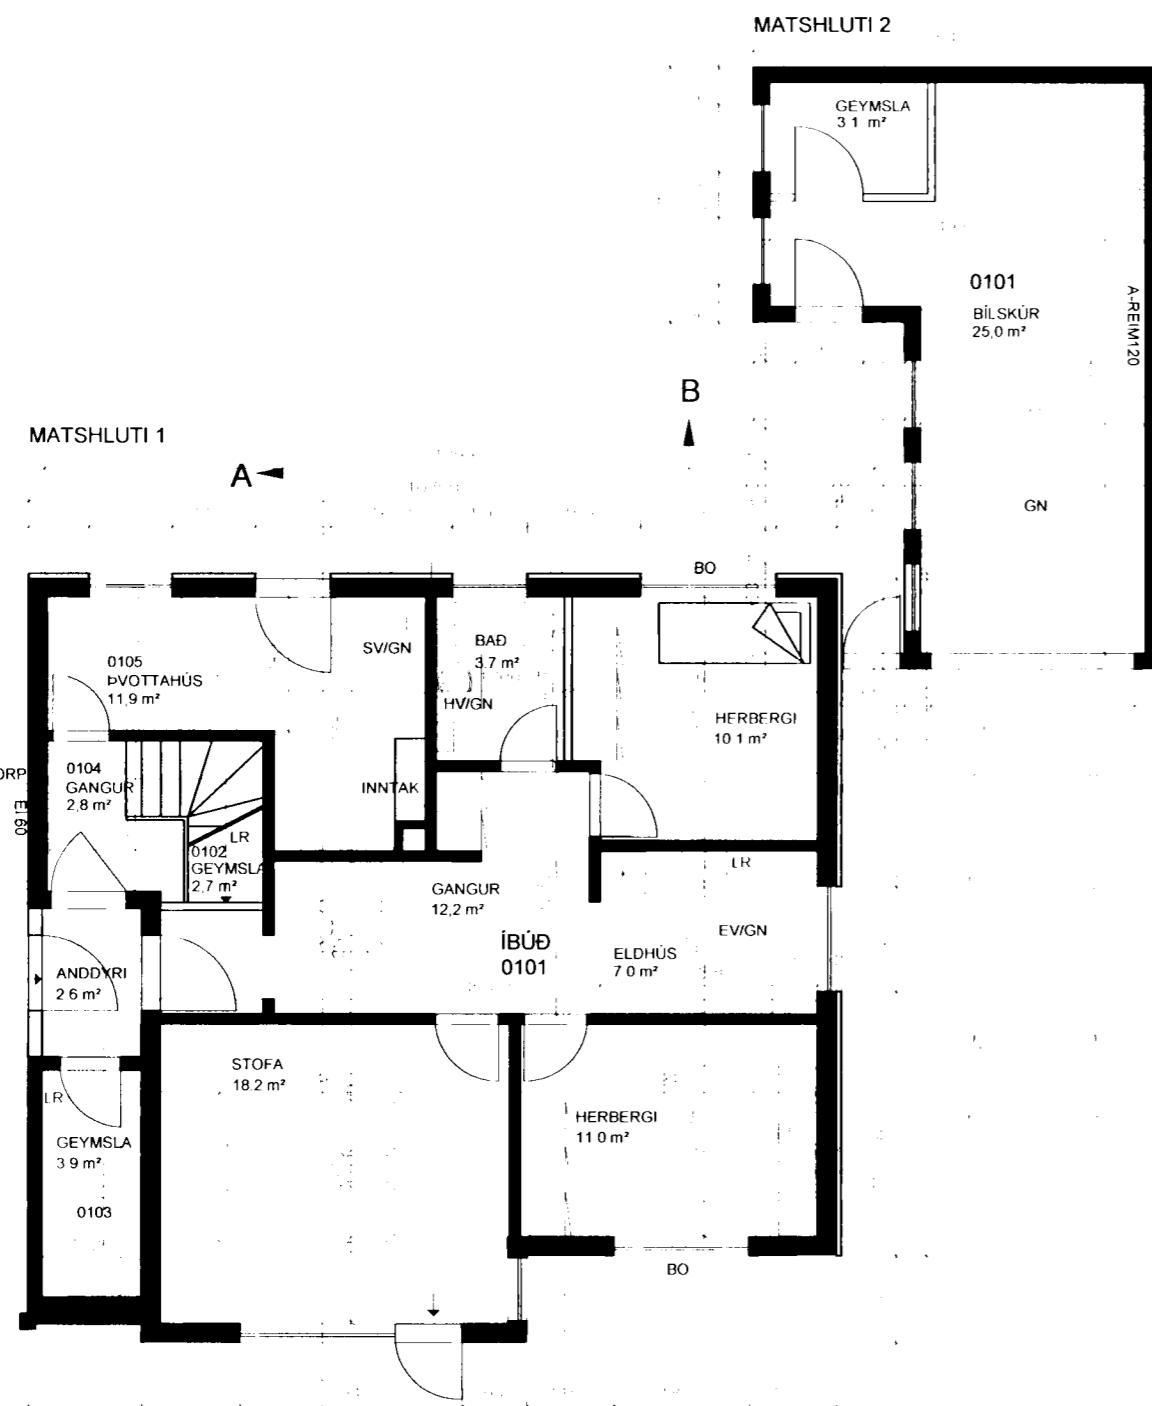


GRUNNMYND 1. HÆÐ  
1:100

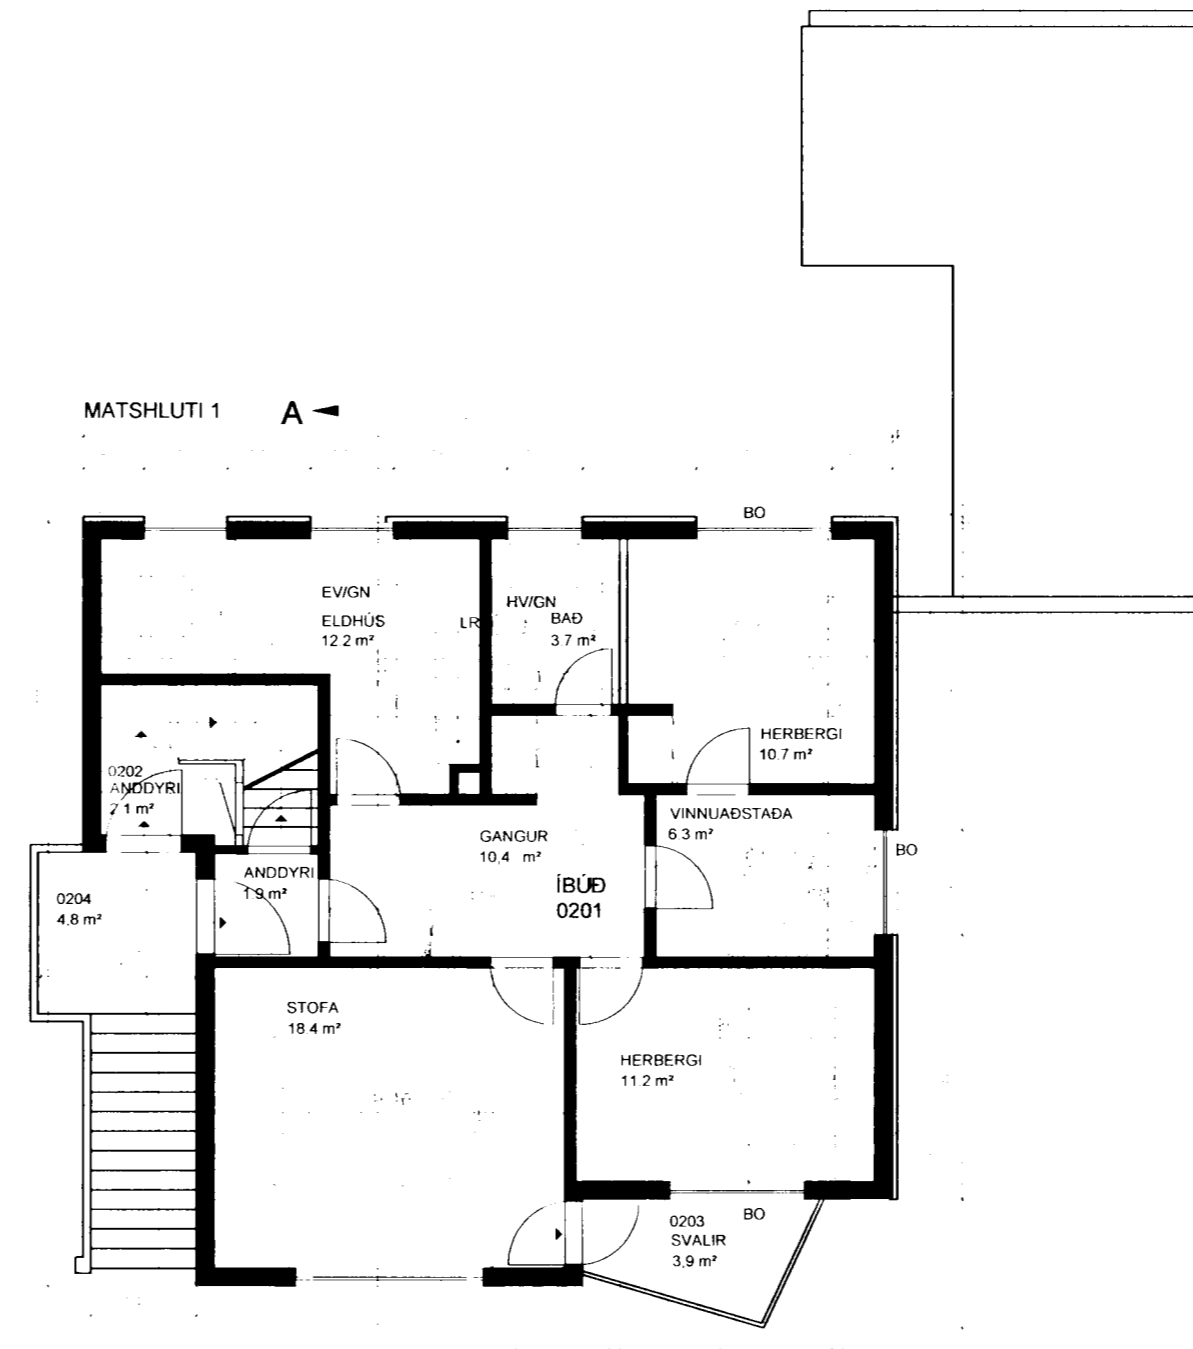


GRUNNMYND 2. HÆÐ  
1:100

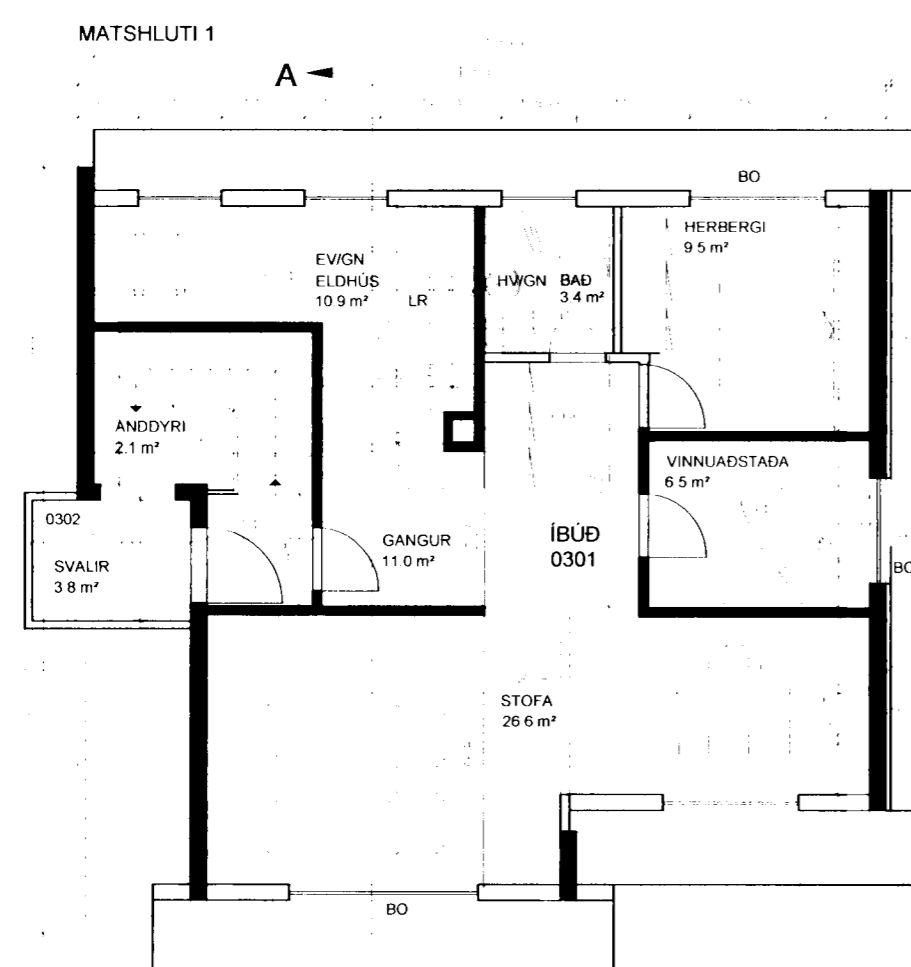

GRUNNMYND 3. HÆÐ  
1:100

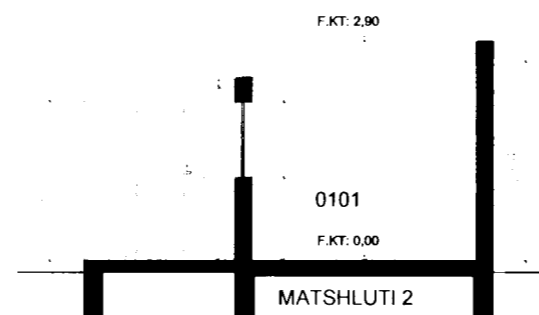

SNID B-B 1:100

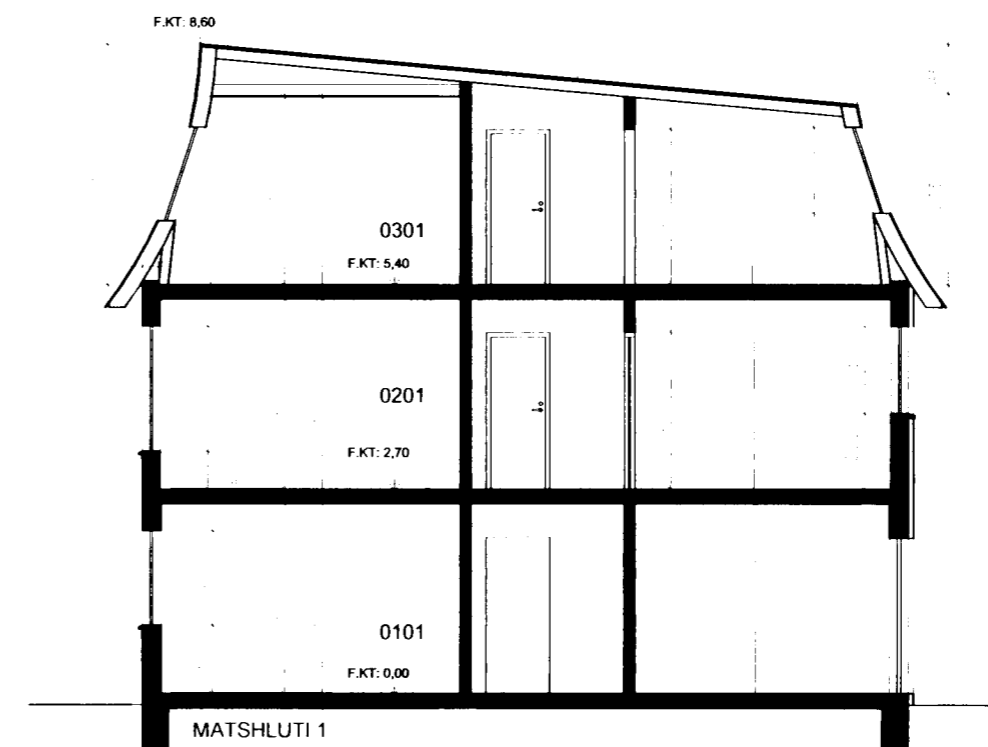

SNID A-A 1:100