

Byggingarfulltrúi
samþykkir erindið.


01 DES. 2004

Bent skal á að samþykki þessi verður ekki virk
fyrir en eftir þinglýsingu eignaskiptasíðlinga-
innar og skráningu hennar hjá Fasteignamatríkisins.
Byggingarfulltrúinn í Hafnarfirði
Eh. Kristján Þóráðsson


KJP

TEIKNING UNNIN EFTIR UPPRUNALEGRI
TEIKNINGU SIGMARS GUÐMUNDSSONAR
FRÁ 1956 OG TEIKNINGU MEÐ
MEÐ BREYTINGUM FRÁ 1957 EFTIR
SIGMAR GUÐMUNDSSON.

ENDURBÆTUR Á ELDVÖRNUM VERÐA
GERÐAR SAMHLIÐA EDLILEGU VIÐHALDI

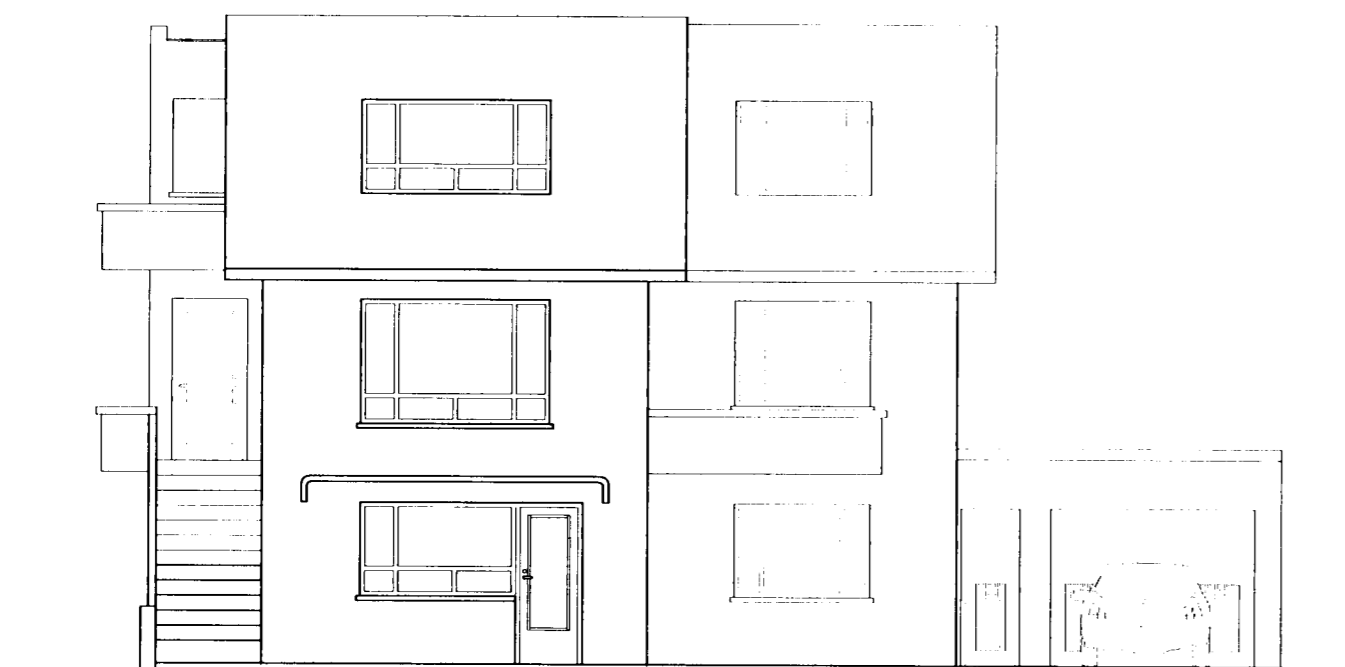


ÚTLIT NORÐ-VESTUR

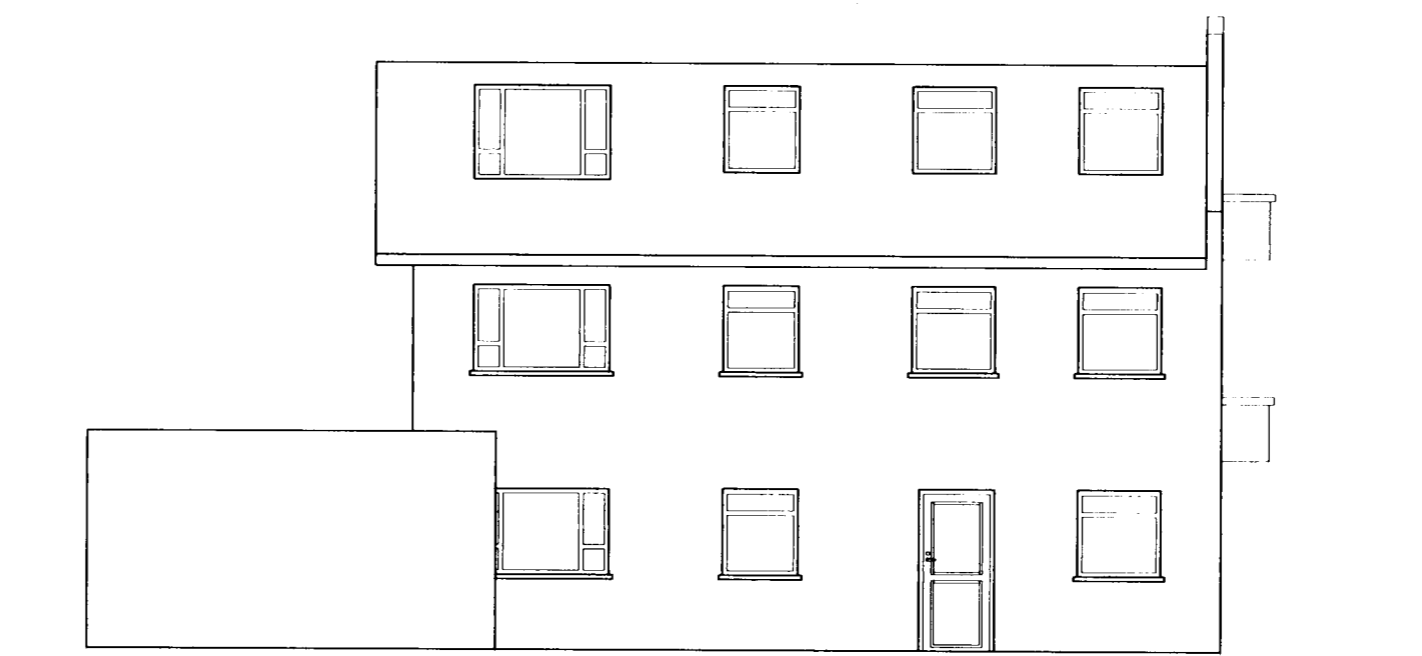

ÚTLIT SUÐ-AUSTUR



ÚTLIT NORÐ-AUSTUR

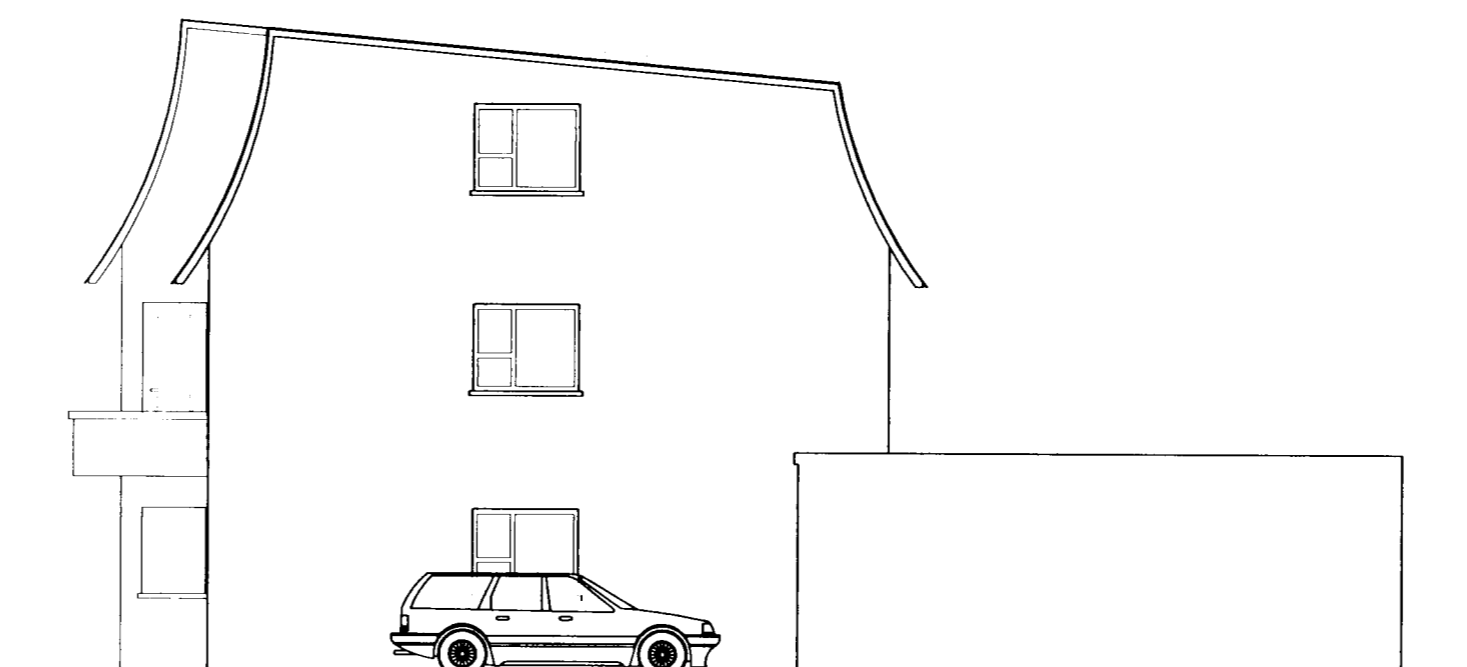

ÚTLIT SUÐ-VESTUR

REYNDARTEIKNING

Heiti: ÚTLIT
Verkefni: HRINGBRAUT 13
HAFNARFJÖRÐUR
Berglind B. Sigvaldadóttir Byggingafræðingur BFI
KT: 250565-5939 S: 864-8350
SIGRÚN ÓLADÓTTIR ARKITEKT FAI
110753-4119 / 590704-2020

Teikn. nr.

102

Dags: 08.11.2004

Mkv: 1:100

Verknr: 003-01

Teiknað: BBS

Samþ: Sigrún Óla