


ÁSÝND Í NORÐUR




ÁSÝND Í VESTUR




ÁSÝND Í SUÐUR

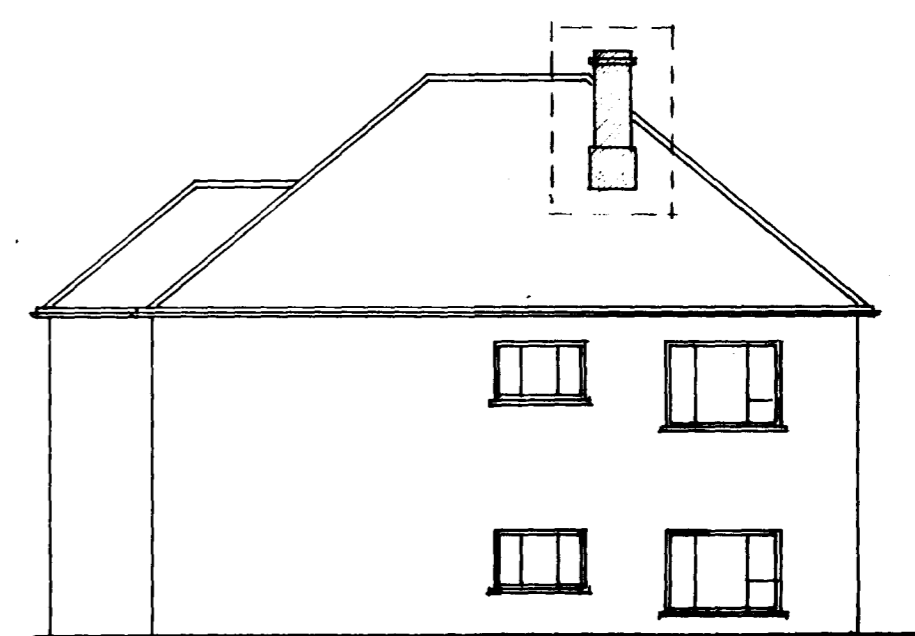

ÁSÝND Í AUSTUR

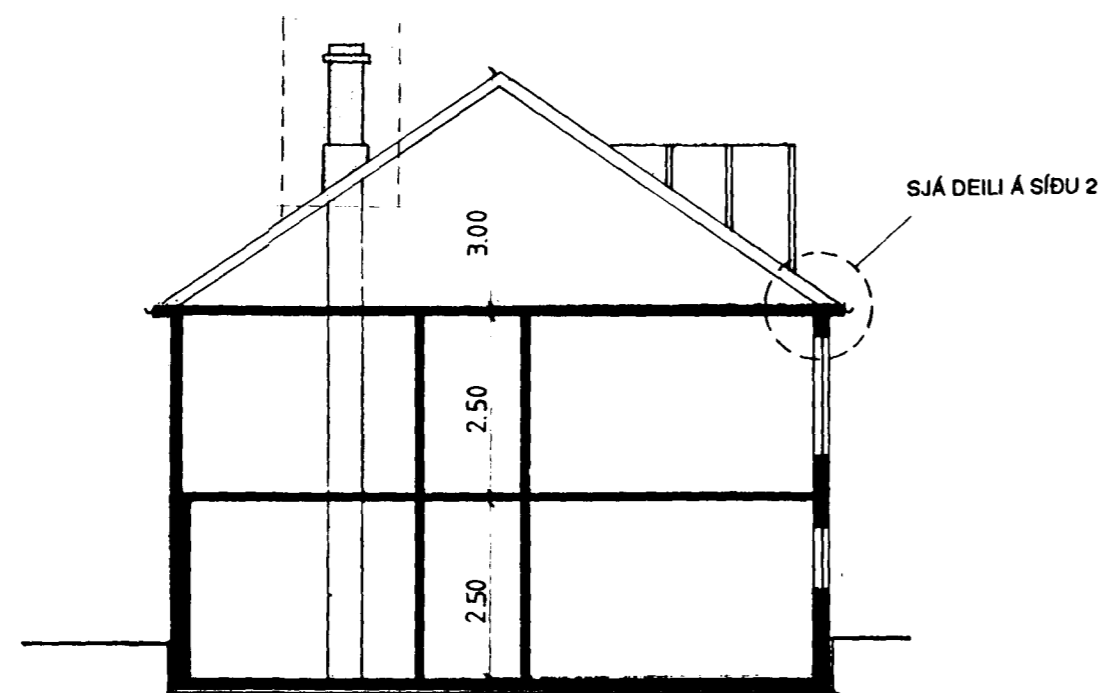

SKURÐMYND

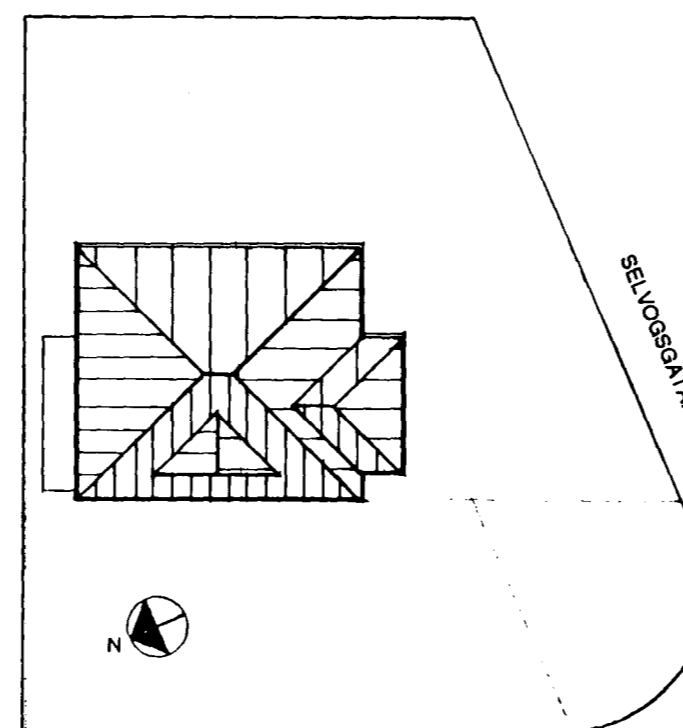

HRÍNGBRAUT

AFSTÖÐUMYND 1:250

JARU  
ÁFORMAD ER AD SETJA NÝTT ÞAK Á ALLT HÚSID. SÓTT ER UM LEYFI  
TIL AD BREYTA ÚTLITI SEM HÉR SEGIR: 1) AD FJARLÆGJA SKORSTEIN  
2) AD FÆRA ÞAKRENNU SEM NÚ ER STEYPT Í ÞAKKANTI, ÚT FYRIR  
STEYPTUM KANTI SVO HÚN VERÐI SÝNILEG.

BREYTINGAR:  
A  
B  
C

HRÍNGBRAUT 15 HAFNARFIRÐI

EFNI: ÁSÝNDIR, SKURÐMYND, AFSTÖÐUMYND  
KVARDI: 1:100, 1:250

TEIKNAD: I.C.  
DAGSETT: 29.08.1996

INDRO INDRIDI CANDI ARKITEKT FAI

*Erlendur Hjálmarsson*

NR. 1