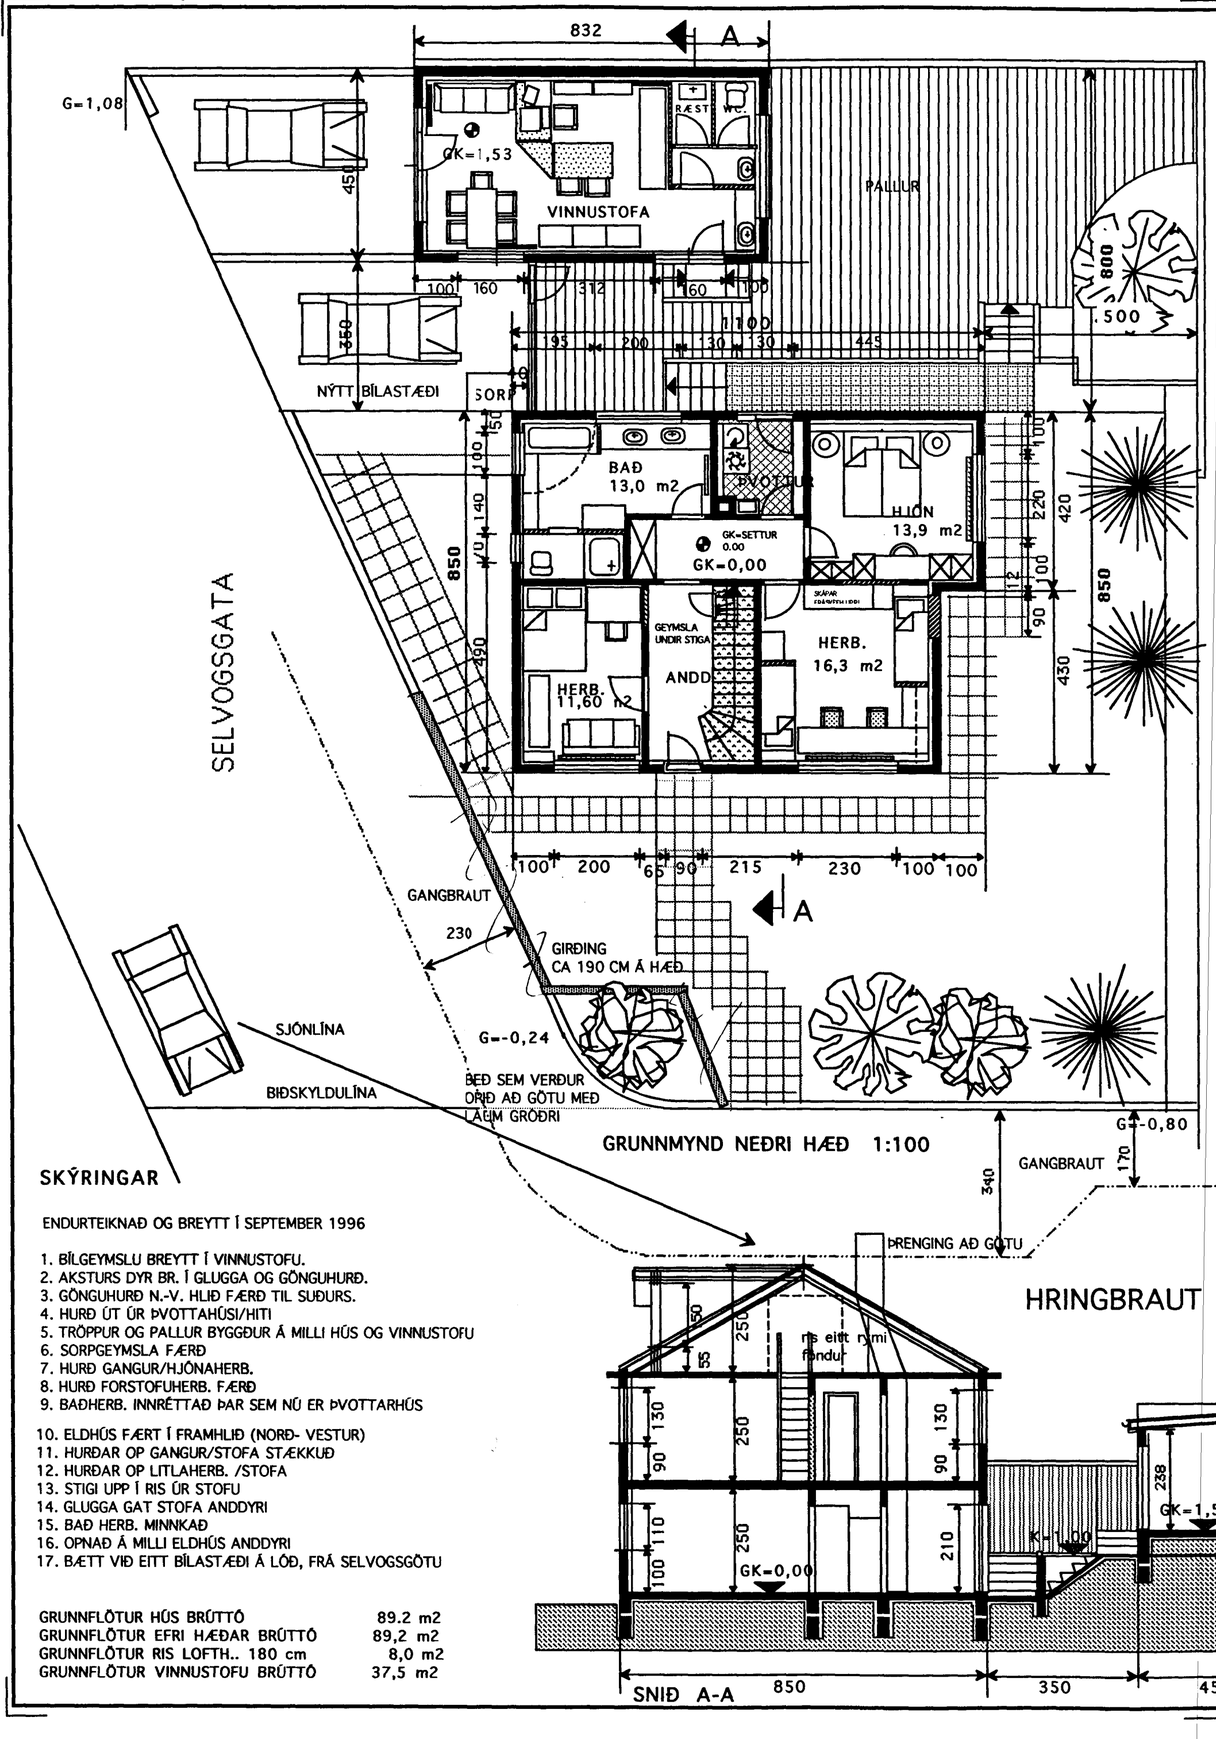

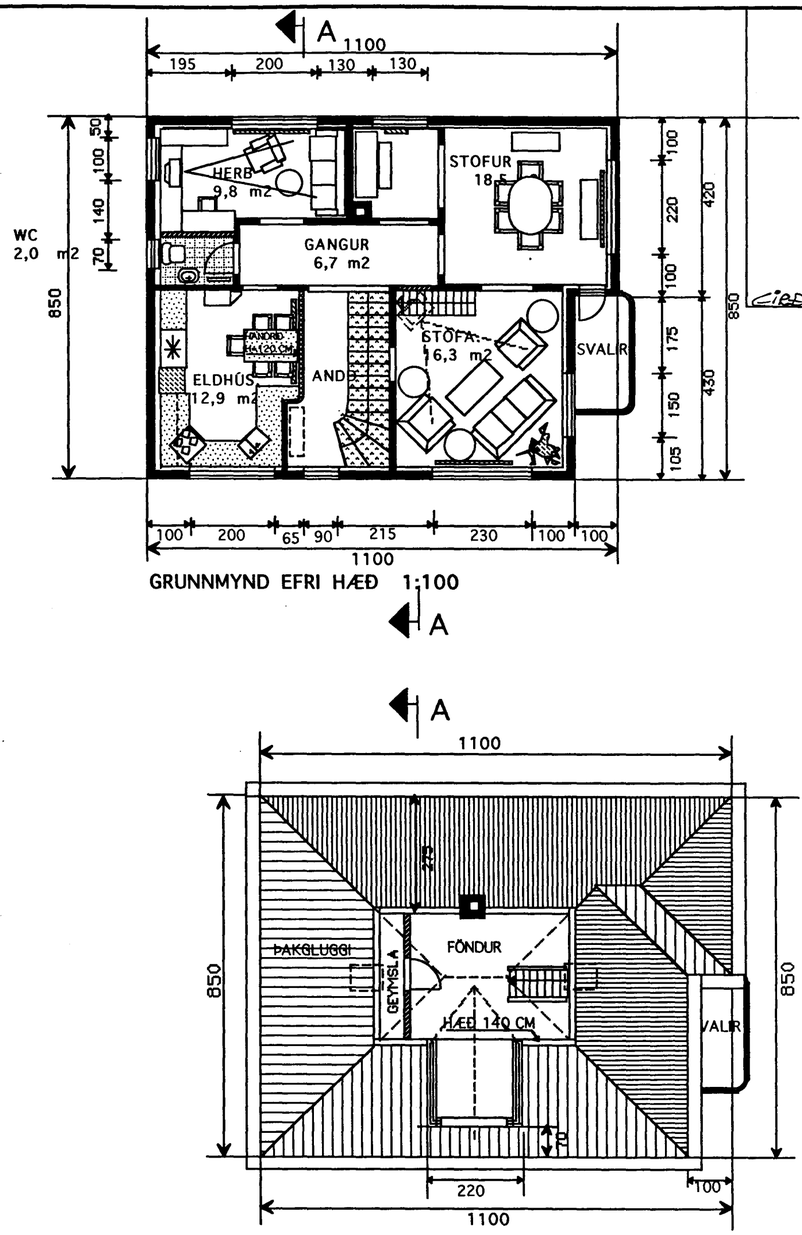

Samþykkt á fundi byggingarnefndar þann
02 OKT. 1996
Byggingafulltrúinn í Hafnarfirði
Erlendur Hjálmarsson

GIRÐING EKKI SAMÞYKKT

SKÝRINGAR

ENDURTEIKNAÐ OG BREYTT Í SEPTEMBER 1996

1. BÍLGEYMSLU BREYTT Í VINNUSTOFU.
2. AKSTURS DYR BR. Í GLUGGA OG GÖNGUHURÐ.
3. GÖNGUHURÐ N.-V. HLIÐ FÆRÐ TIL SUÐURS.
4. HURÐ ÚT ÚR ÞVOTTAHÚSI/HITI
5. TRÖPPUR OG PALLUR BYGGÐUR Á MILLI HÚS OG VINNUSTOFU
6. SORPGEYMSLA FÆRÐ
7. HURÐ GANGUR/HJÓNAHERB.
8. HURÐ FORSTOFUHERB. FÆRÐ
9. BAÐHERB. INNRÉTTAÐ ÞAR SEM NÚ ER ÞVOTTARHÚS
10. ELDHÚS FÆRT Í FRAMHLIÐ (NORÐ- VESTUR)
11. HURÐAR OP GANGUR/STOFA STÆKKUÐ
12. HURÐAR OP LITLAHERB. /STOFA
13. STIGI UPP Í RIS ÚR STOFU
14. GLUGGA GAT STOFA ANDDYRI
15. BAÐ HERB. MINNKAÐ
16. OPNAÐ Á MILLI ELDHÚS ANDDYRI
17. BÆTT VIÐ EITT BÍLASTÆÐI Á LÓÐ, FRÁ SELVOGSGÖTU

GRUNNFLÖTUR HÚS BRÚTTÓ	89.2 m2
GRUNNFLÖTUR EFRI HÆÐAR BRÚTTÓ	89,2 m2
GRUNNFLÖTUR RIS LOFTH.. 180 cm	8,0 m2
GRUNNFLÖTUR VINNUSTOFU BRÚTTÓ	37,5 m2

TEIKNISTOFAN KVARÐI	Heiti: HRINGBRAUT 17 HAFNARFIRÐI	kvarði: 1:100	verk nr.
		dags.: SEPT. 96"	týpa nr.
	Verkefni: GRUNNMYNDIR- SNIÐ SKÝRINGAR-	hönnun: G.G.	teikn. nr.: A-1
		teikn: G.G.	

Austurgata 45 220 Hafnarfirði s. 555-2020 FAX 555-2021