




Samþykkt að heimila
breytinguna á fundi þann
18 OKT. 2000
Árhefing er upplýsingar með
samþykki byggingarstjórnar
verða ábyrgð á vinnu.

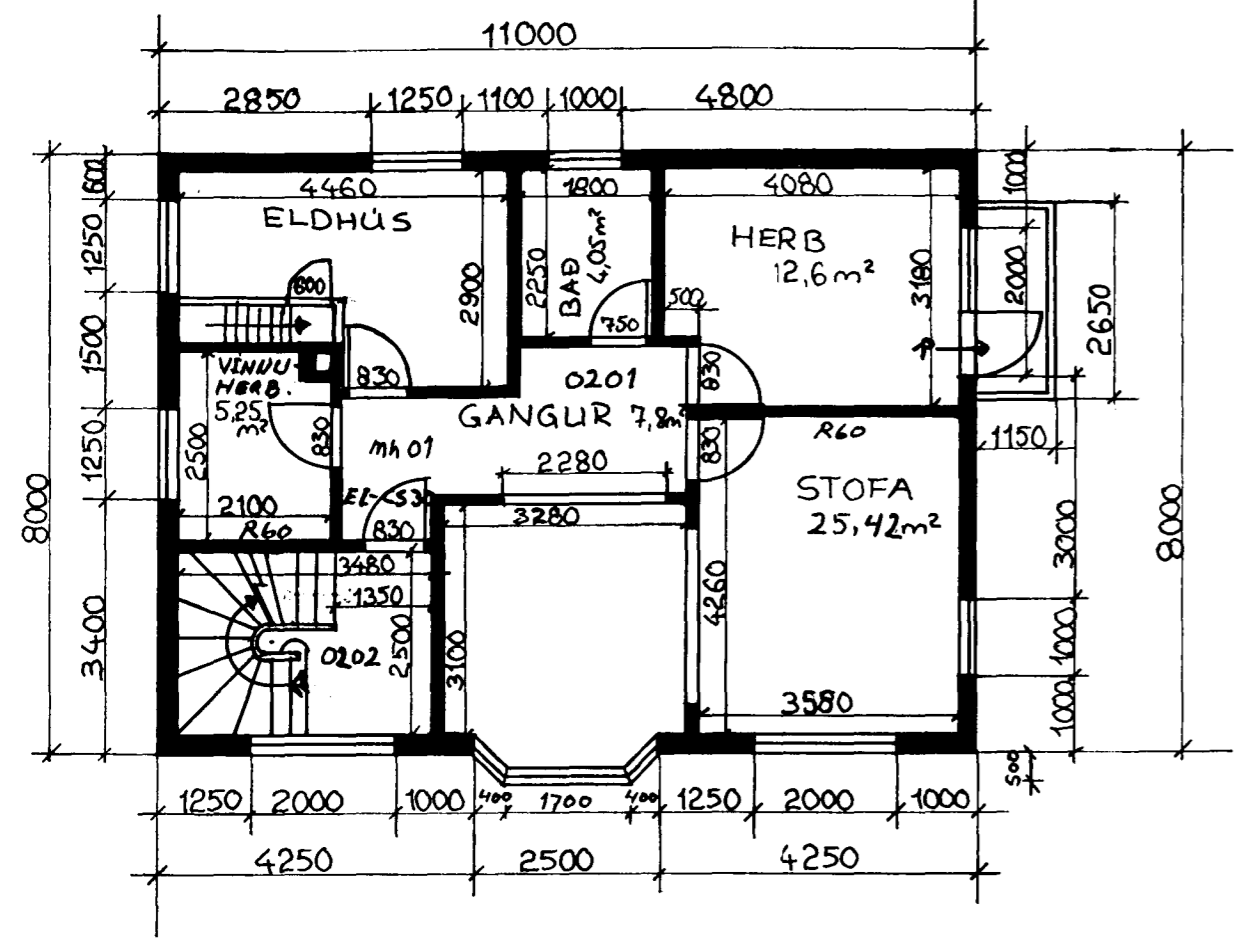


2. HÖÐ

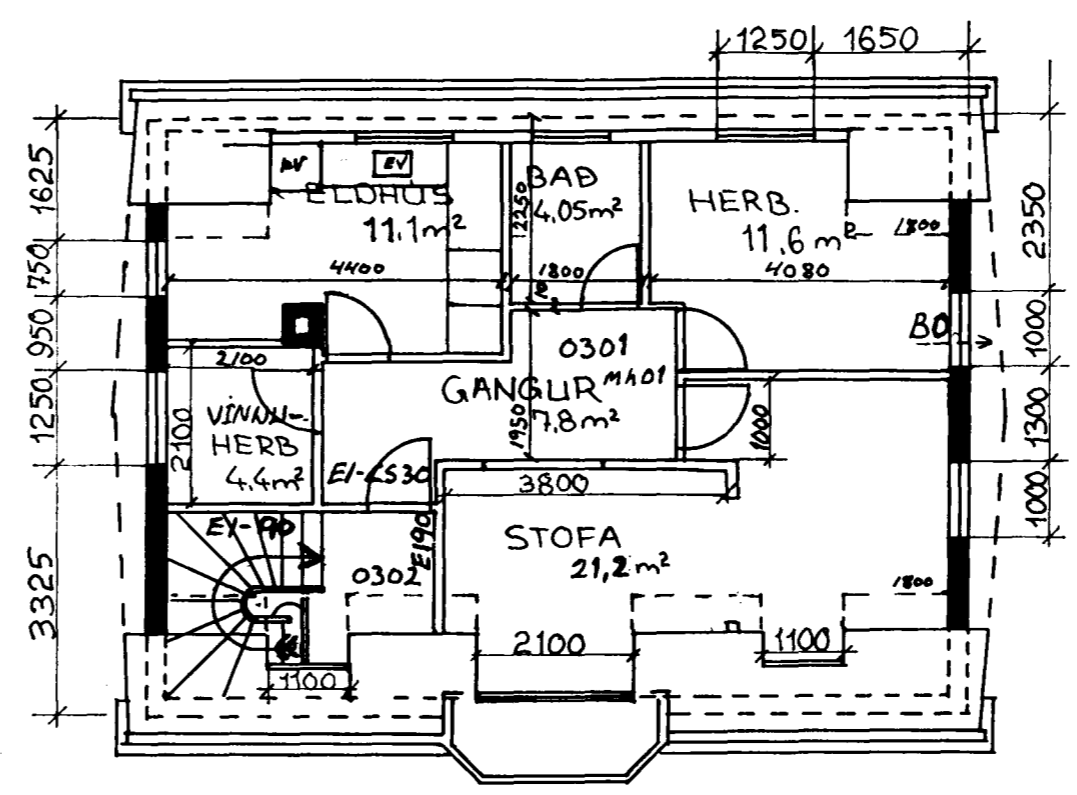

3. HÖÐ

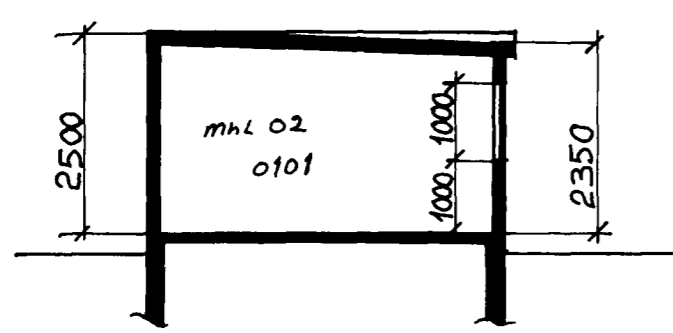

SNID b-b

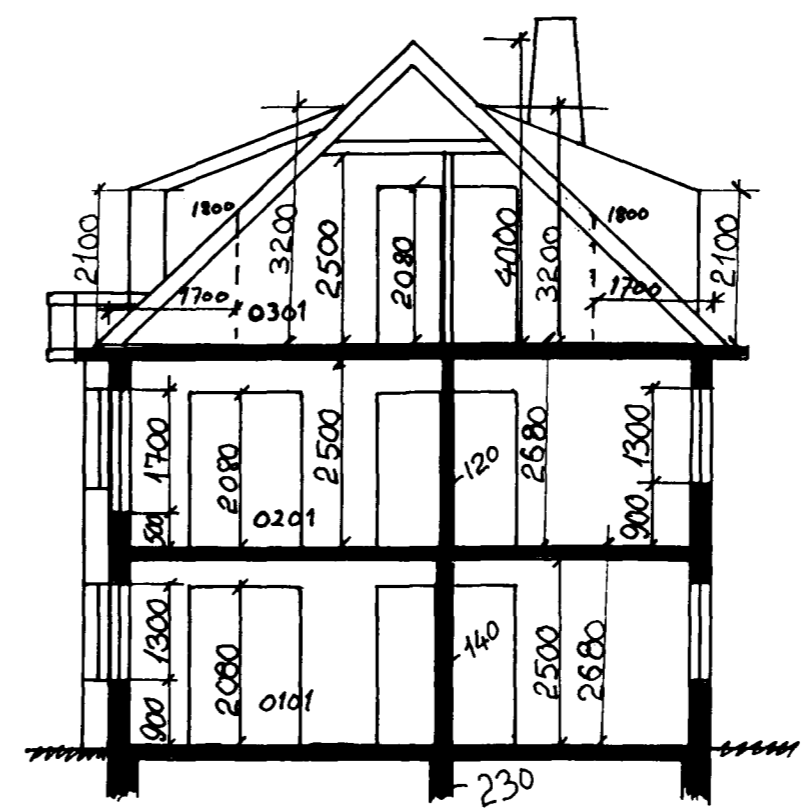

SNID a-a

Undirritaðir meðeigendur að húsinu á lóðinni nr. 23 við Hringbraut erum samþykkir eignarhaldi og breytingum sem sýndar eru á teikningum merktum nr. 101, 102, 103, dagsettar 15. júní 2000.

Ólafur Ólafsson 120528
Matshl: 01, íbúð 0101, nafn og kennitala. 2439

Ragnhildur Guðjónsdóttir 210266-3489
Matshl: 01, íbúð 0201, nafn og kennitala.

Stankur Sveinsson 120541-2859
Matshl: 01, íbúð 0301, nafn og kennitala.

Selma Sælladóttir 131064-5359
Matshl: 01, íbúð 0301, nafn og kennitala.

Stankur Sveinsson 120541-2859
Matshl: 02, bílgæmsla 0101, nafn og kennitala.

REYNDARTEIKNING.

BR.	BR. DAGS.	EDLI BREYTINGA.	SIGN.

STADUR: Hringbraut 23, 220 HAFNARFIRÐI.	BLAD NR: 102
SKÝRING: GRUNNMYND 2 OG 3. HÆÐAR, SNID a-a OG b-b.	KVARDI: 1:100
REIKN: Sigurbja. Hall.	TEIKN: Sigurbja. Hall.
DAGS: 15/6 2000	VERK NR: Hringbraut23
SAMP: <i>Sigurbja Hall</i>	

SIGURBJARTUR HALLDÓRSSON kt: 230656-3479.
BYGGINGATÆKNIFRÆÐINGUR.
SUDURGÖTU 78, 220 HAFNARFIRÐI
SÍMI: 565-5707.