



Sambykkt að heimila
breytinguna á fundi þann
18. OKT. 2030

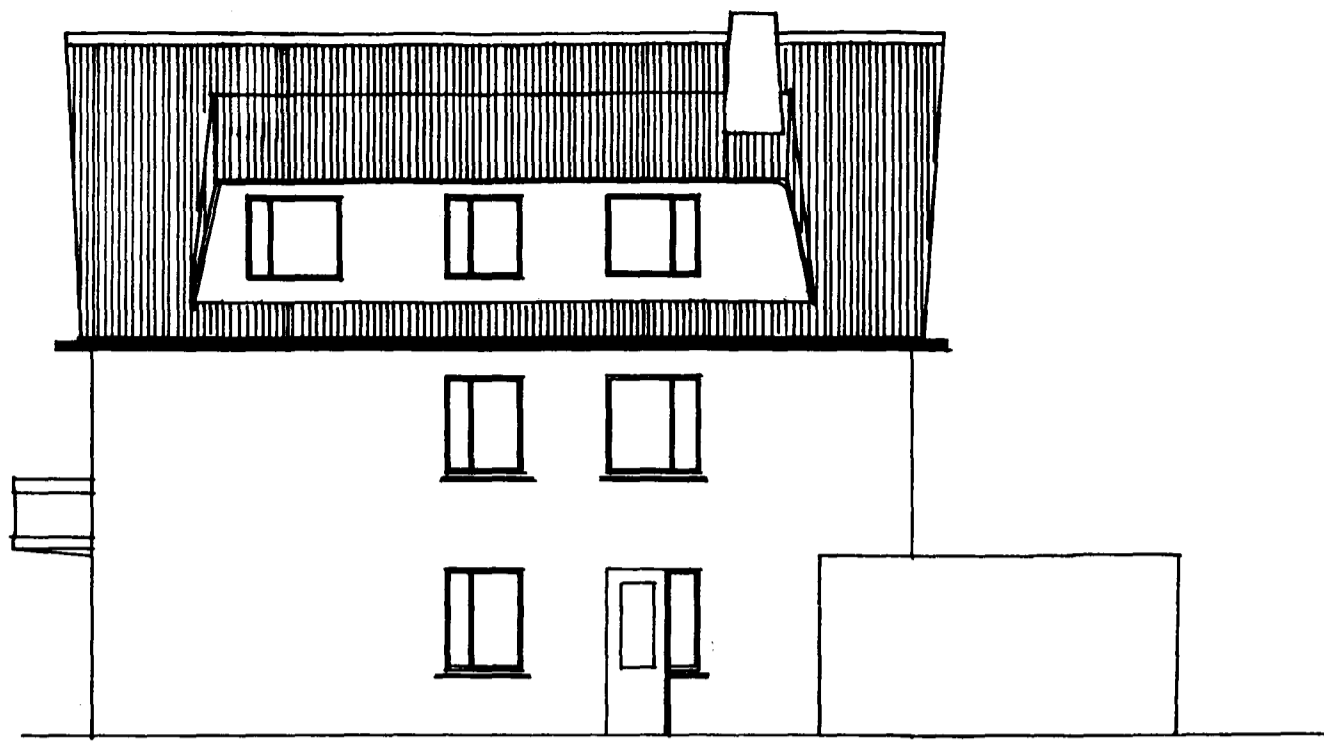


SÚÐAUSTURHLIÐ

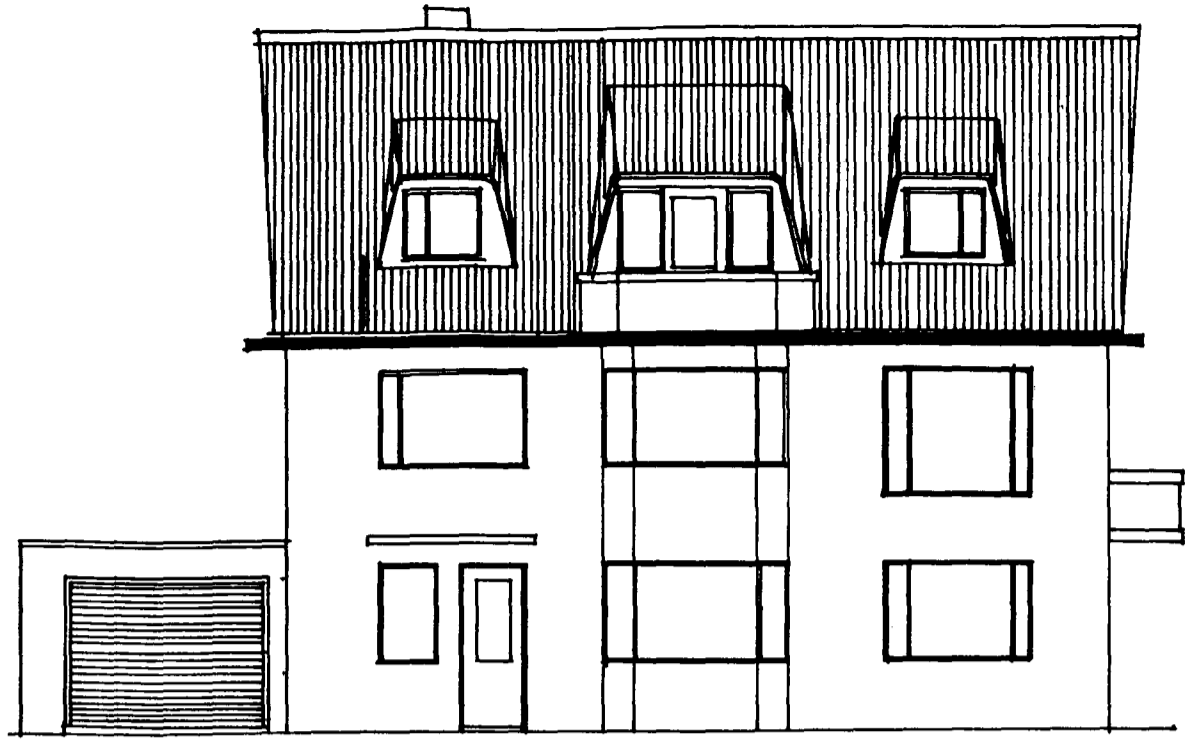

NORÐVESTURHLIÐ



NORÐAUSTURGAFL

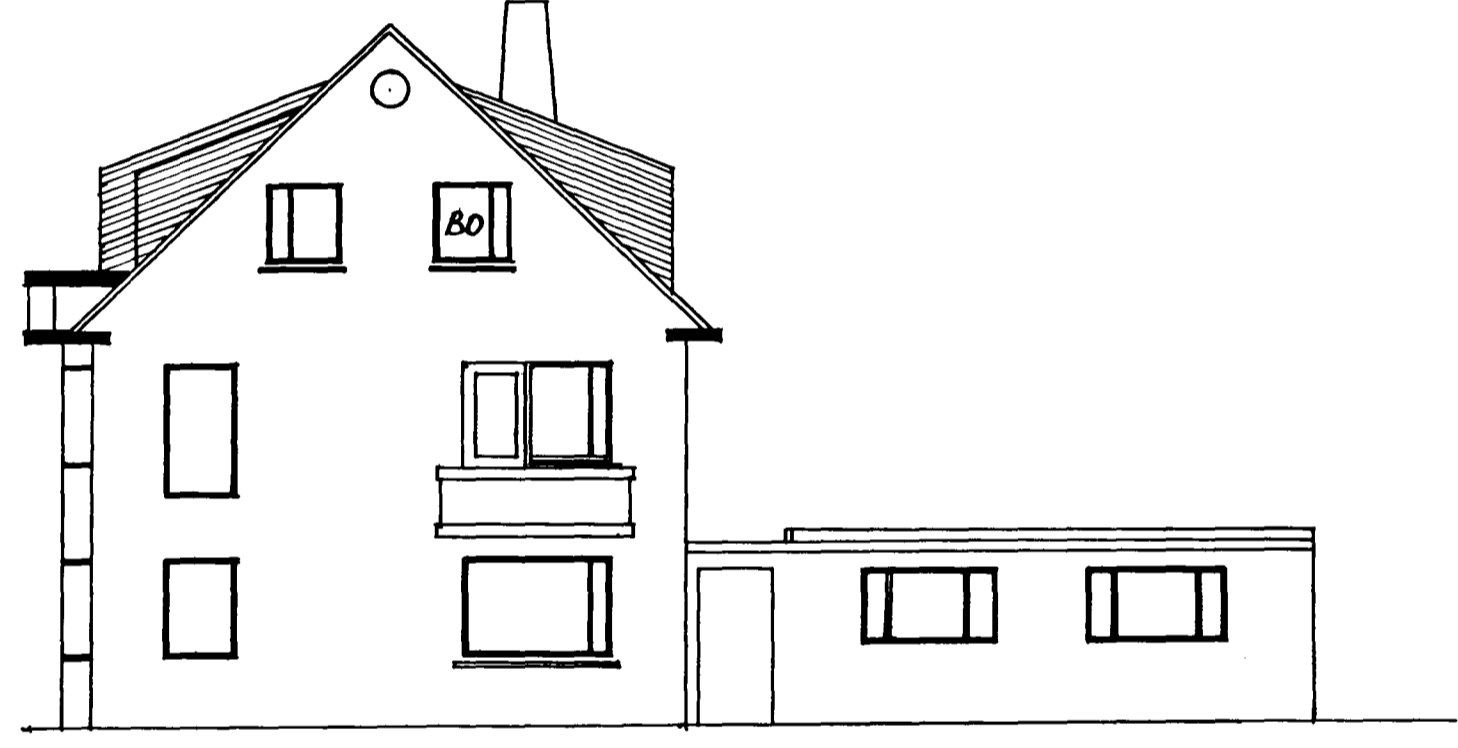

SÚÐVESTURGAFL

REYNDARTEIKNING.

BR.	BR. DAGS.	EDLI BREYTINGA.	SIGN.

STAÐUR: Hringbraut 23, 220 HAFNARFIRÐI.	BLAÐ NR: 103
SKÝRING: ÚTLIT.	KVARDI: 1:100
REYNDARTEIKNING. SIGURBJARTUR HALLDÓRSSON kt: 230656-3479. BYGGINGATÆKNIFRÆÐINGUR. SUÐURGÖTU 78, 220 HAFNARFIRÐI SÍMI: 565-5707.	REIKN: Sigurbja. Hall.
SAMP: <i>Sigurbja</i>	TEIKN: Sigurbja. Hall.
	DAGS: 17.10.2030
	VERK NR: Hringbraut23