


Hús


Pállur Hafnarfjörðs húsnæðing  
Hringbraut 23  
Hafnarfjörður

Breytingi janúar '80.  
Hjaragl. n. 25. br. x hæð 55.


Afstöðumynd 1:500

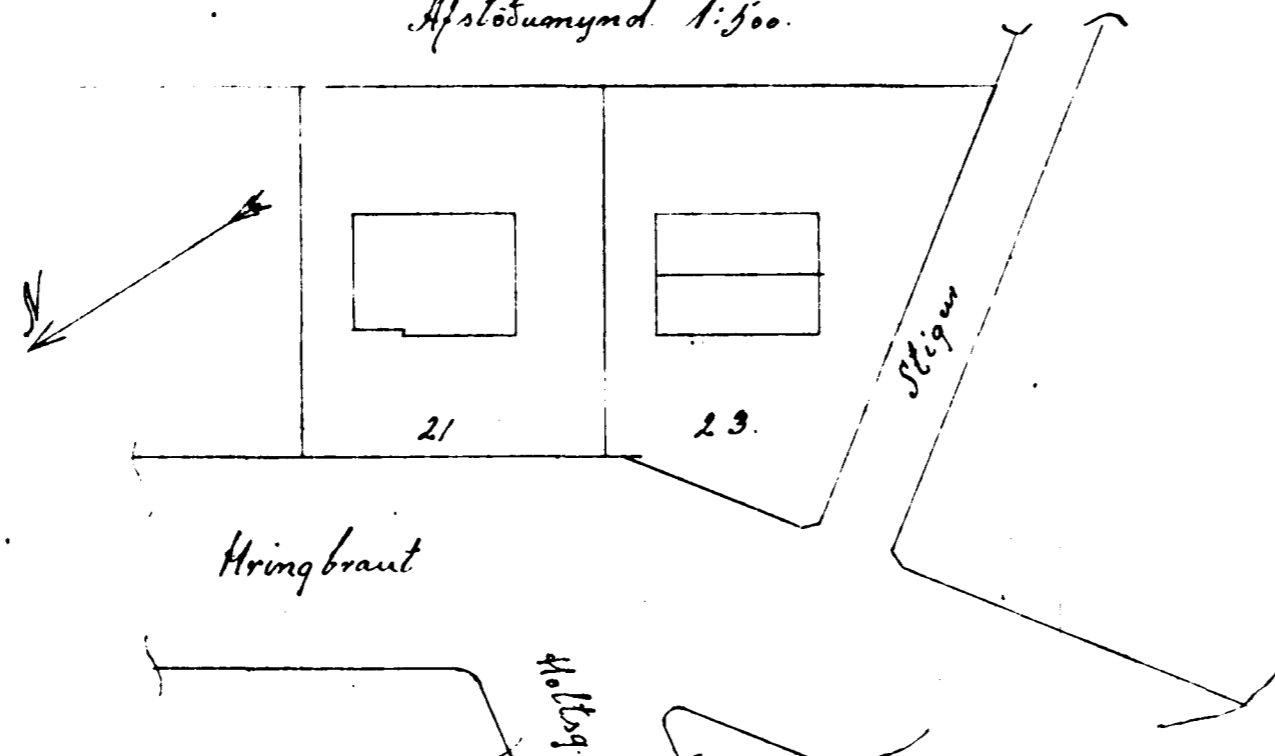


Samþykkt á fundi bygginga-  
nefndar þ. 20/5 1980  
BYGGINGAFULLTRÚINN  
Í HAFNARFIRÐI  
S. Gunnarsson

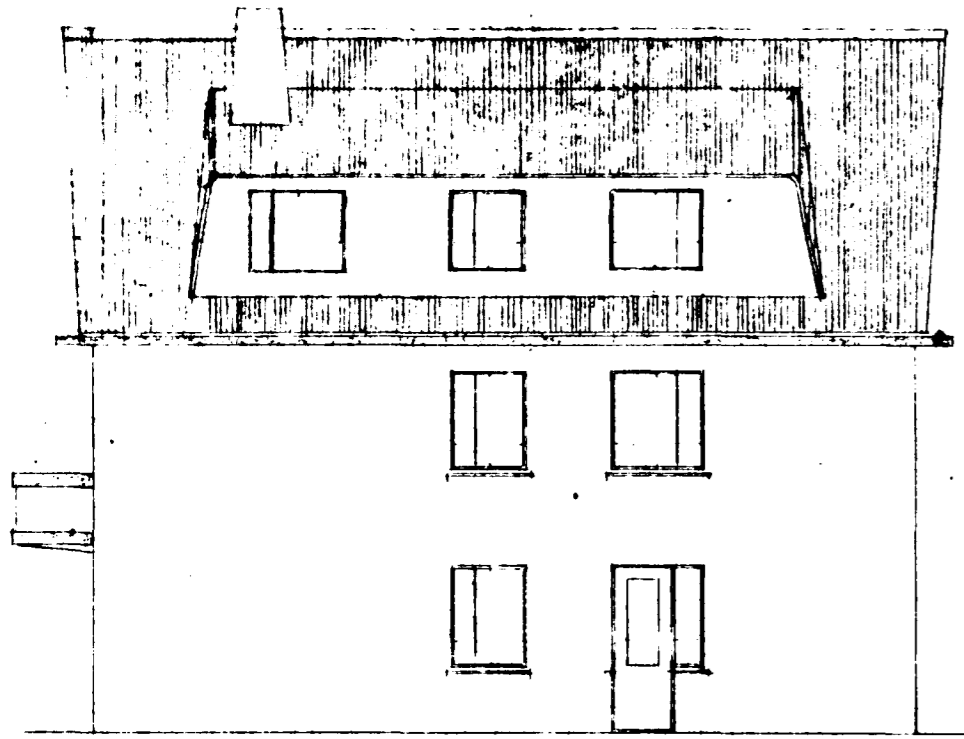


Súðausturhl.

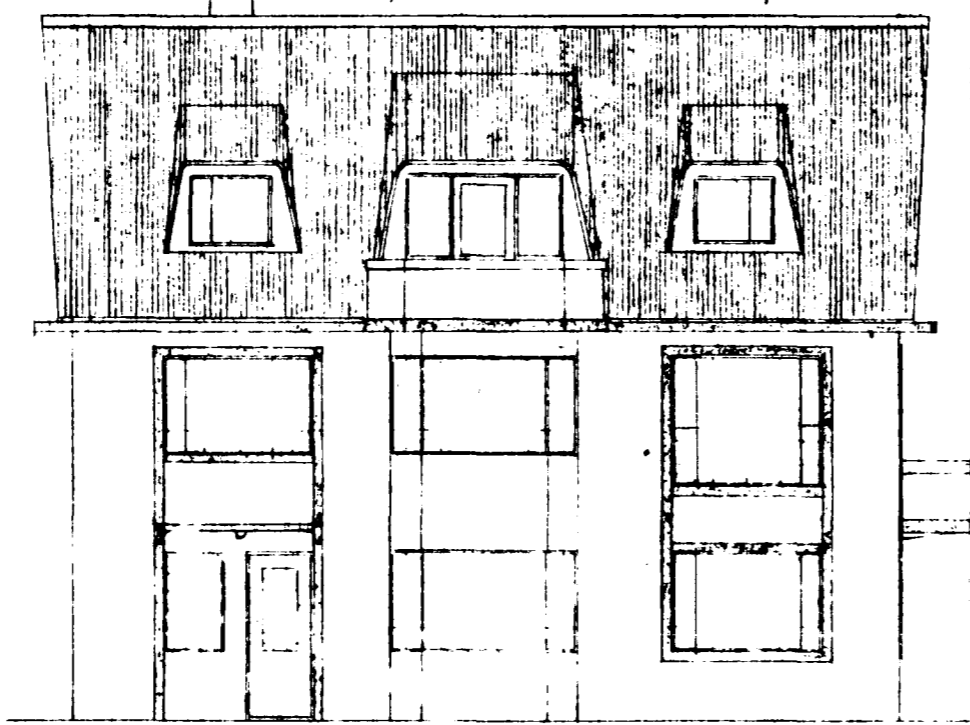

Ósturlid. Norðvesturhl.

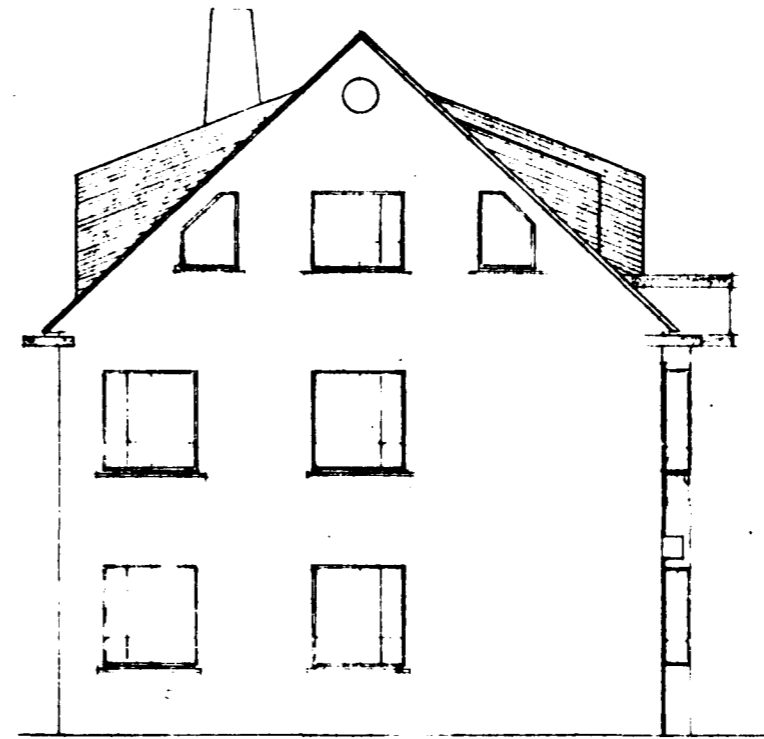


Norðausturhl.

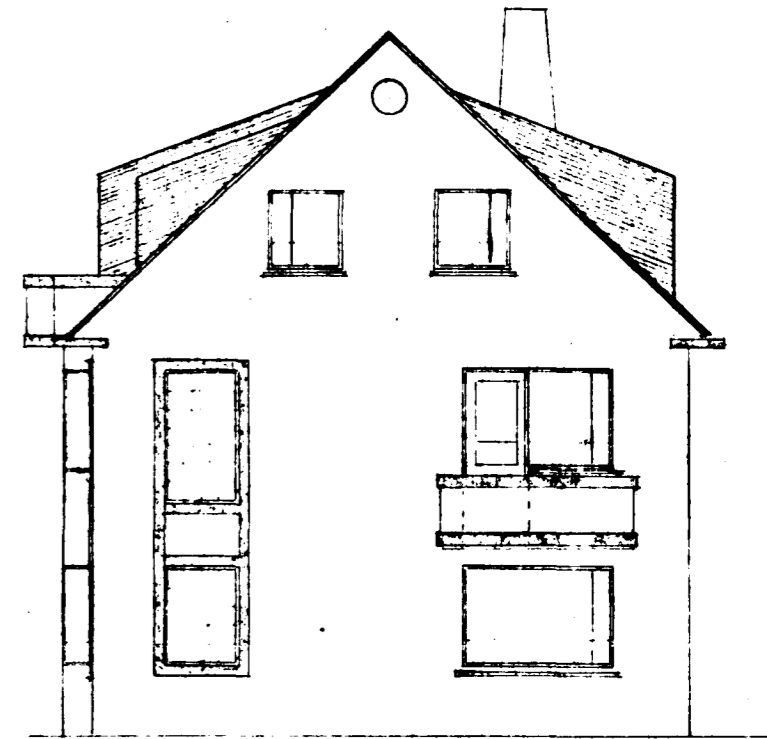


Súðvesturhl.


Málsh. 1:100

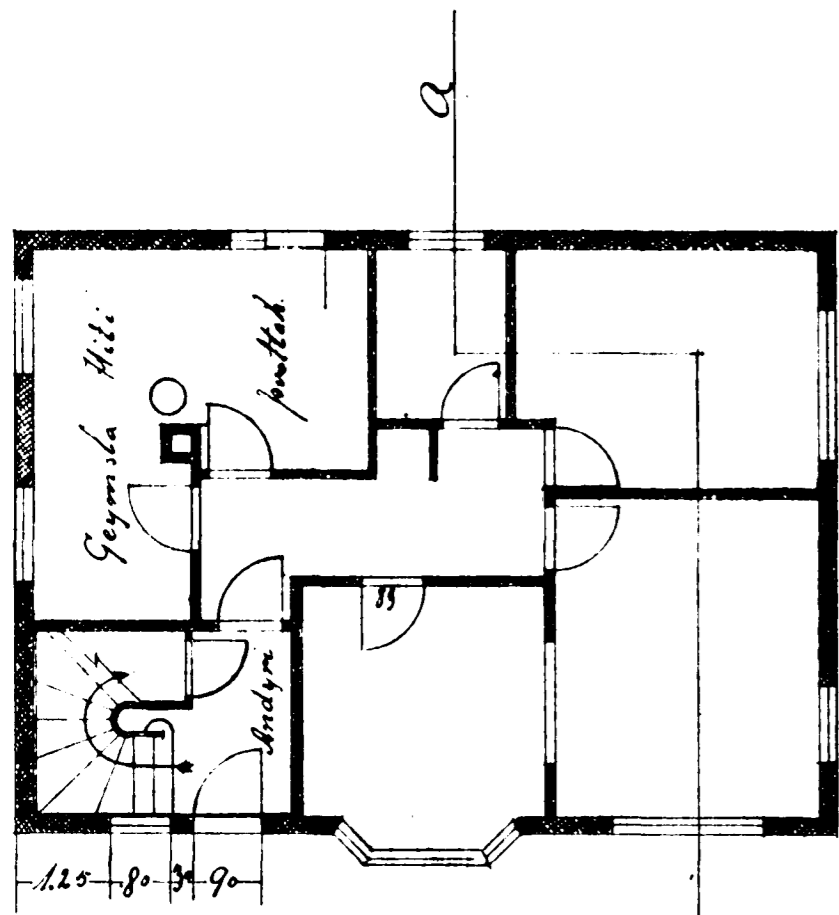


Kjallari

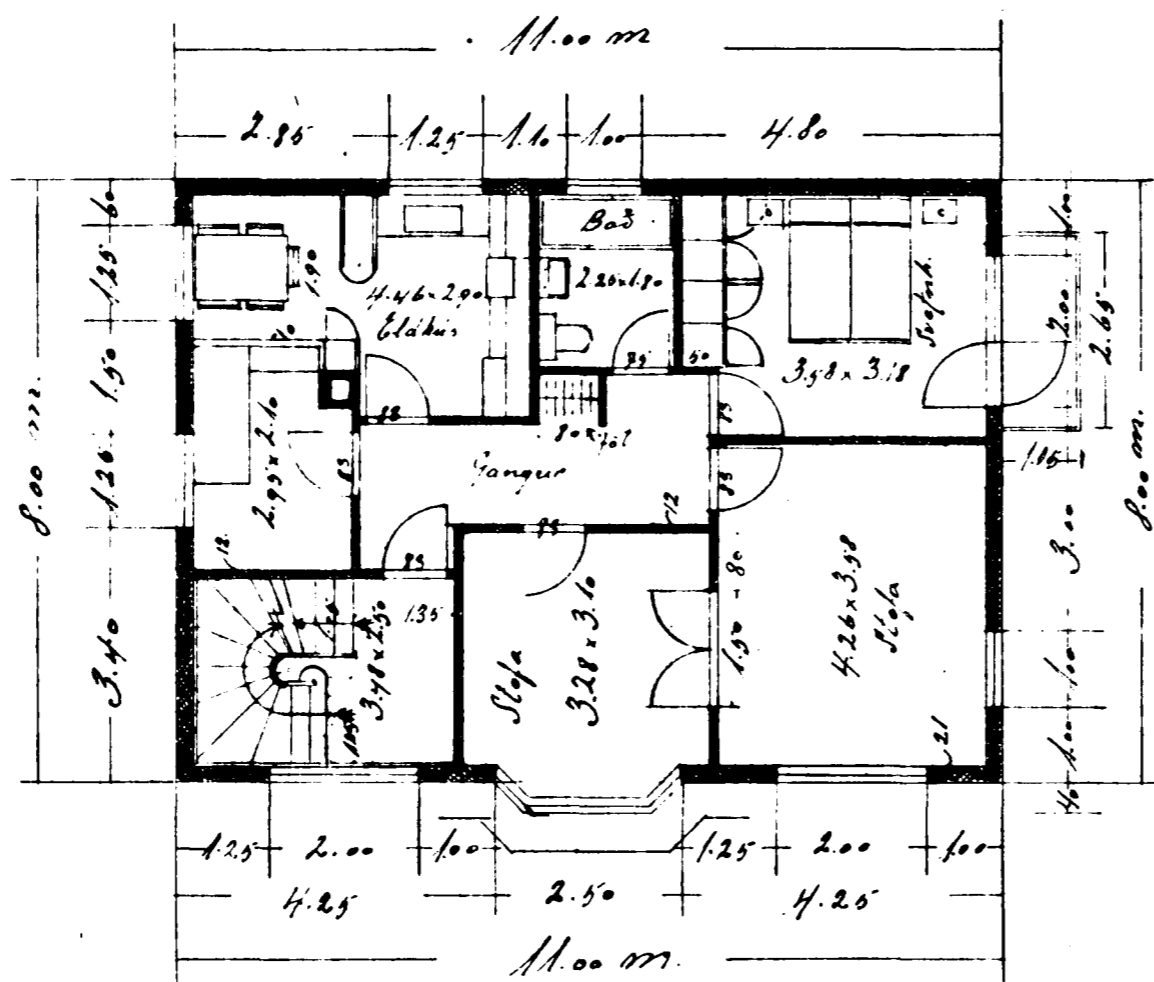

1. hæð

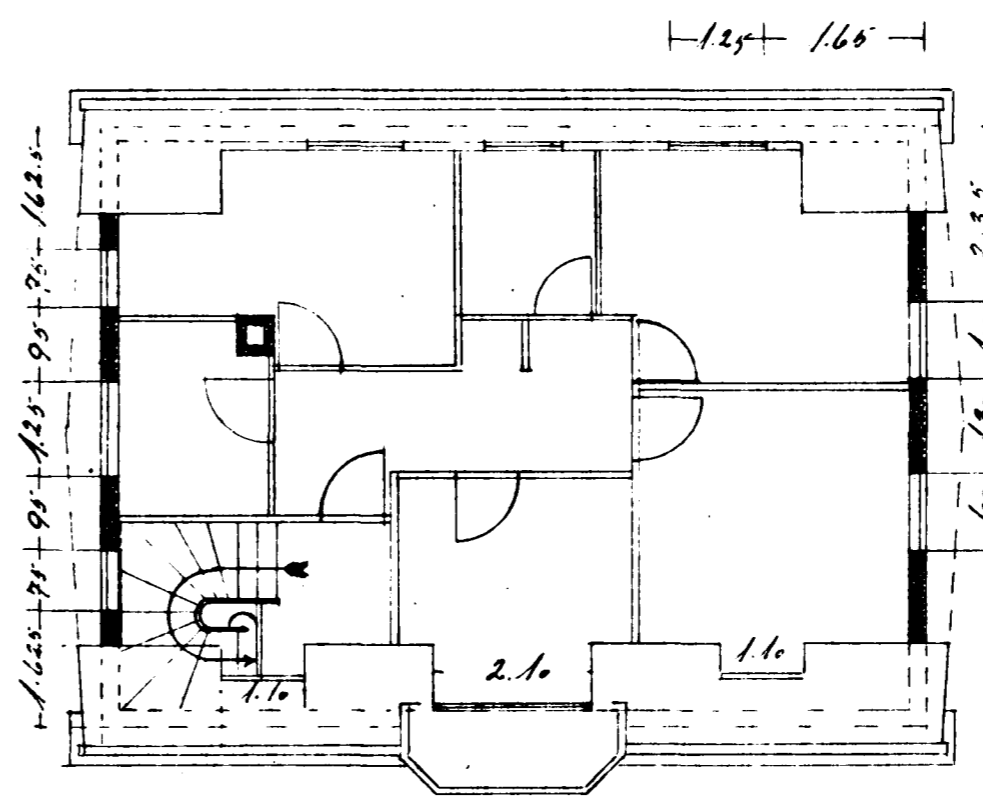

Þakhl.

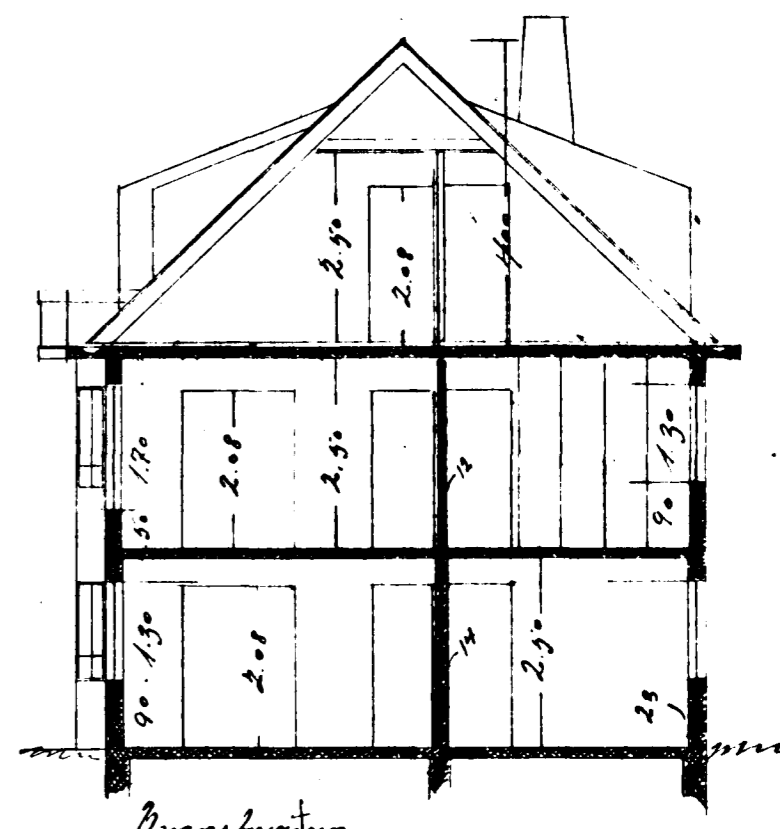


Reykjavík 28. Apríl. 1954

Sigmar Guðmund. Brytt 2/5 81