
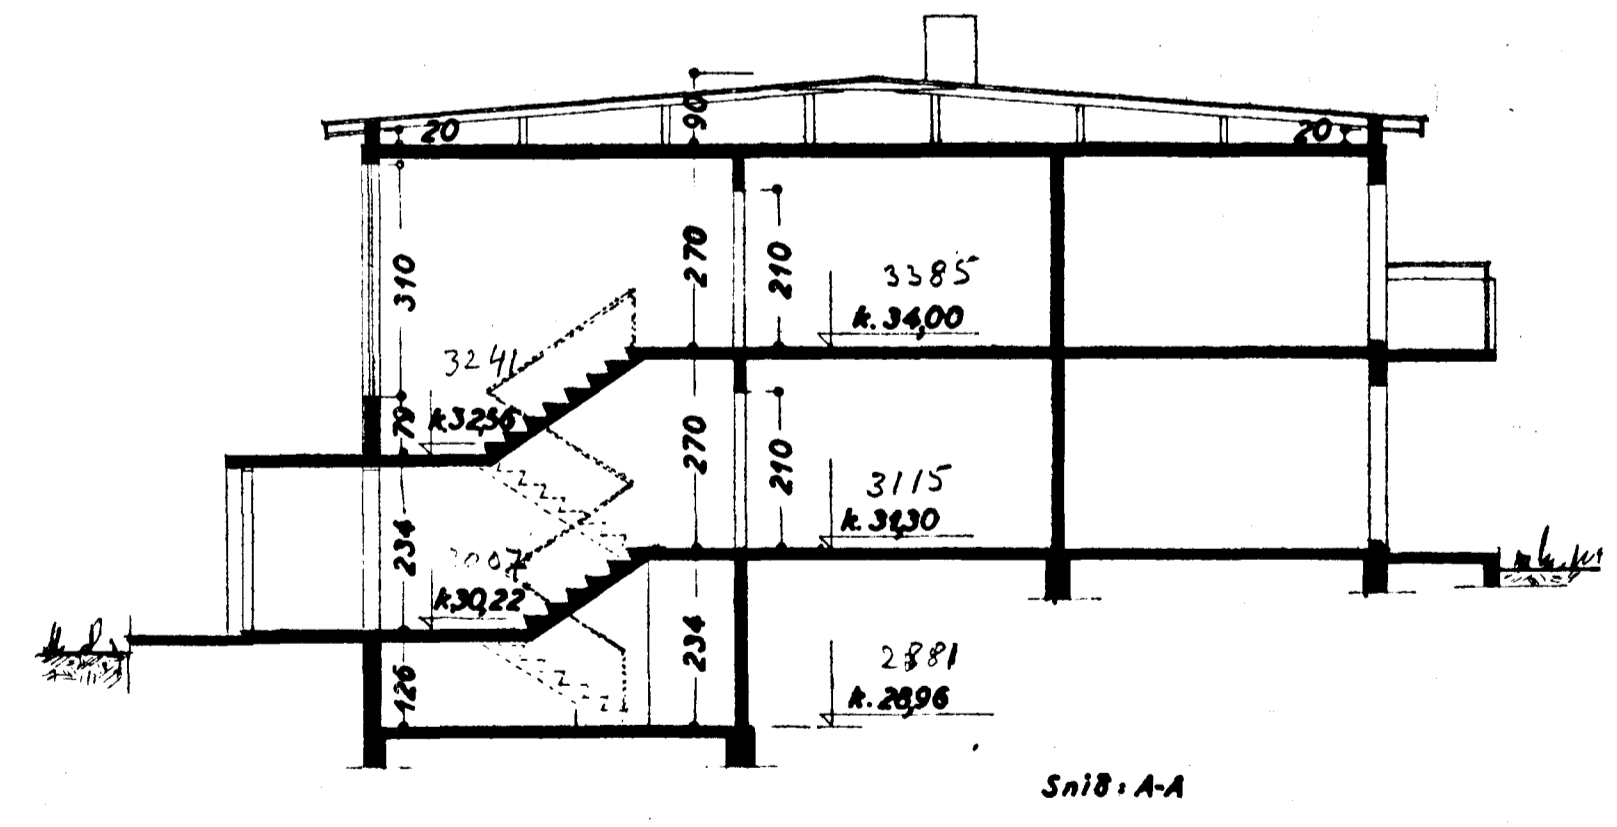
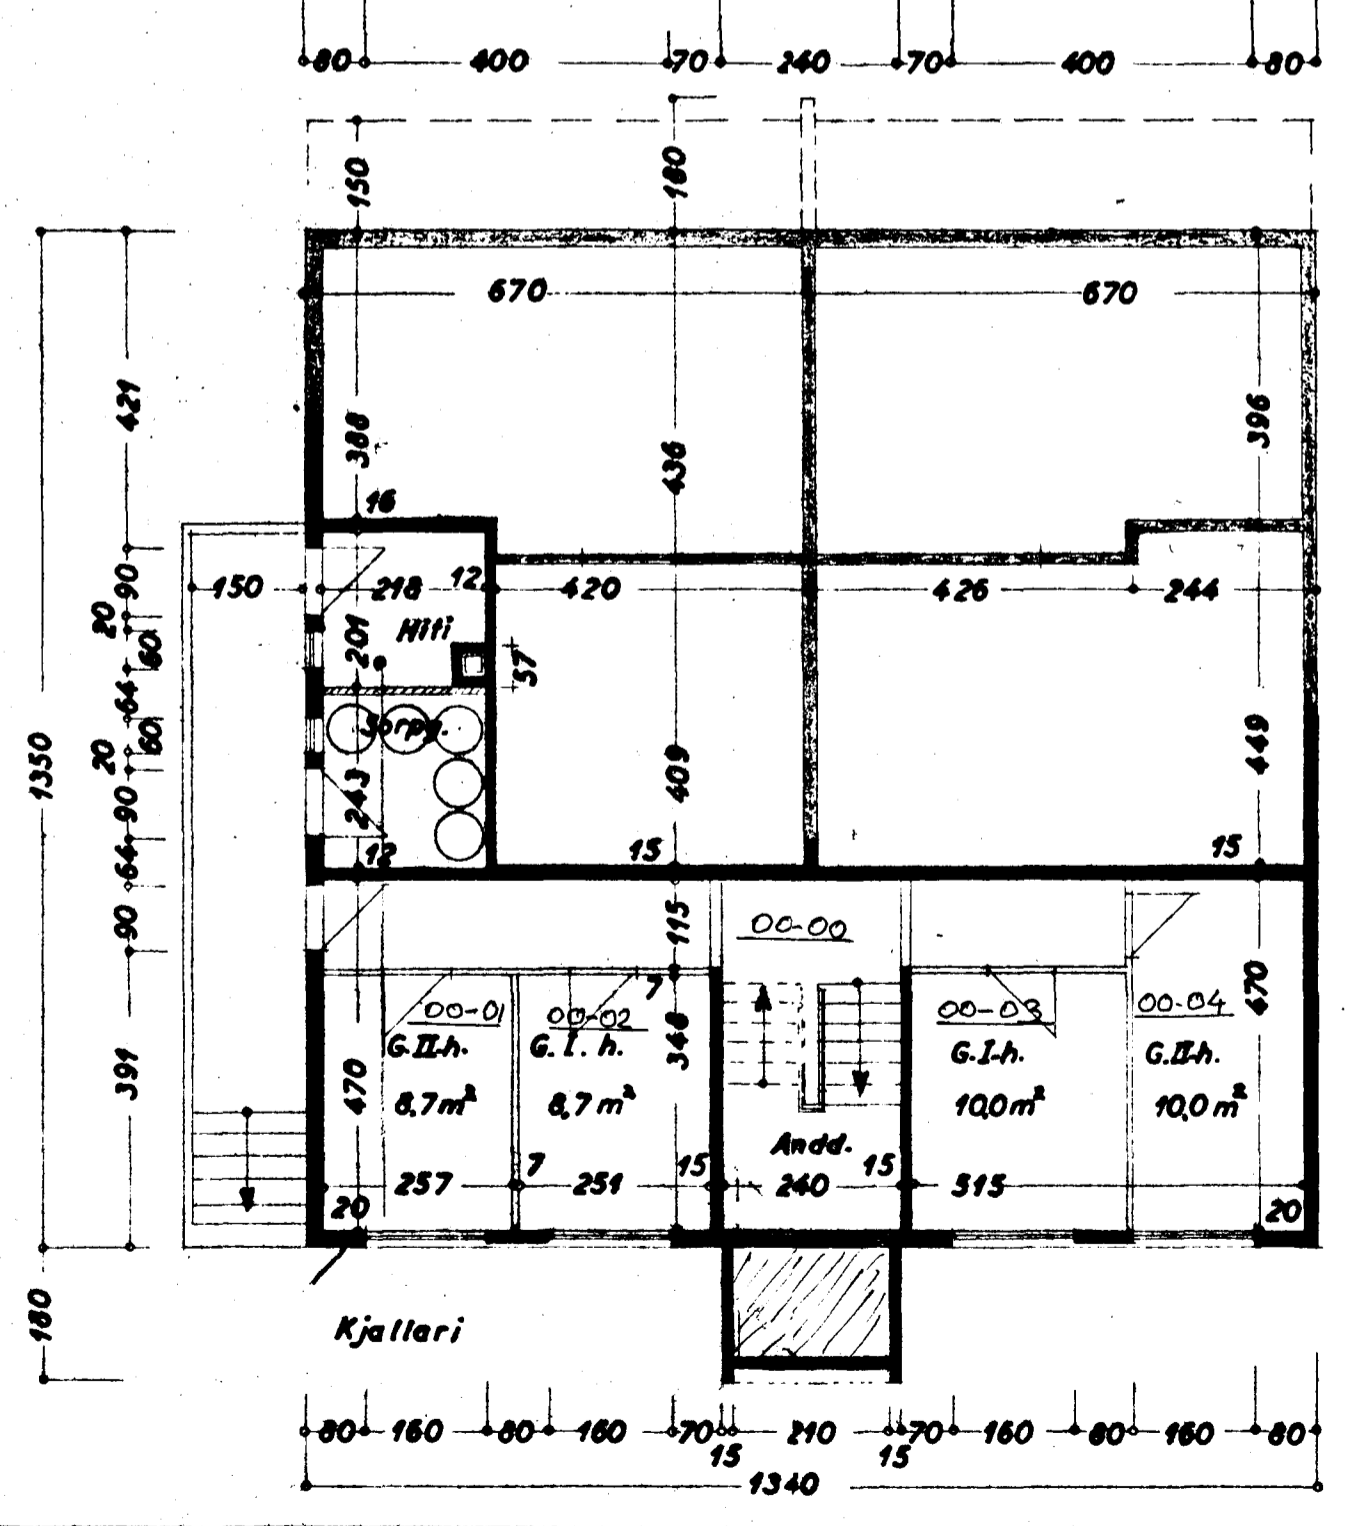
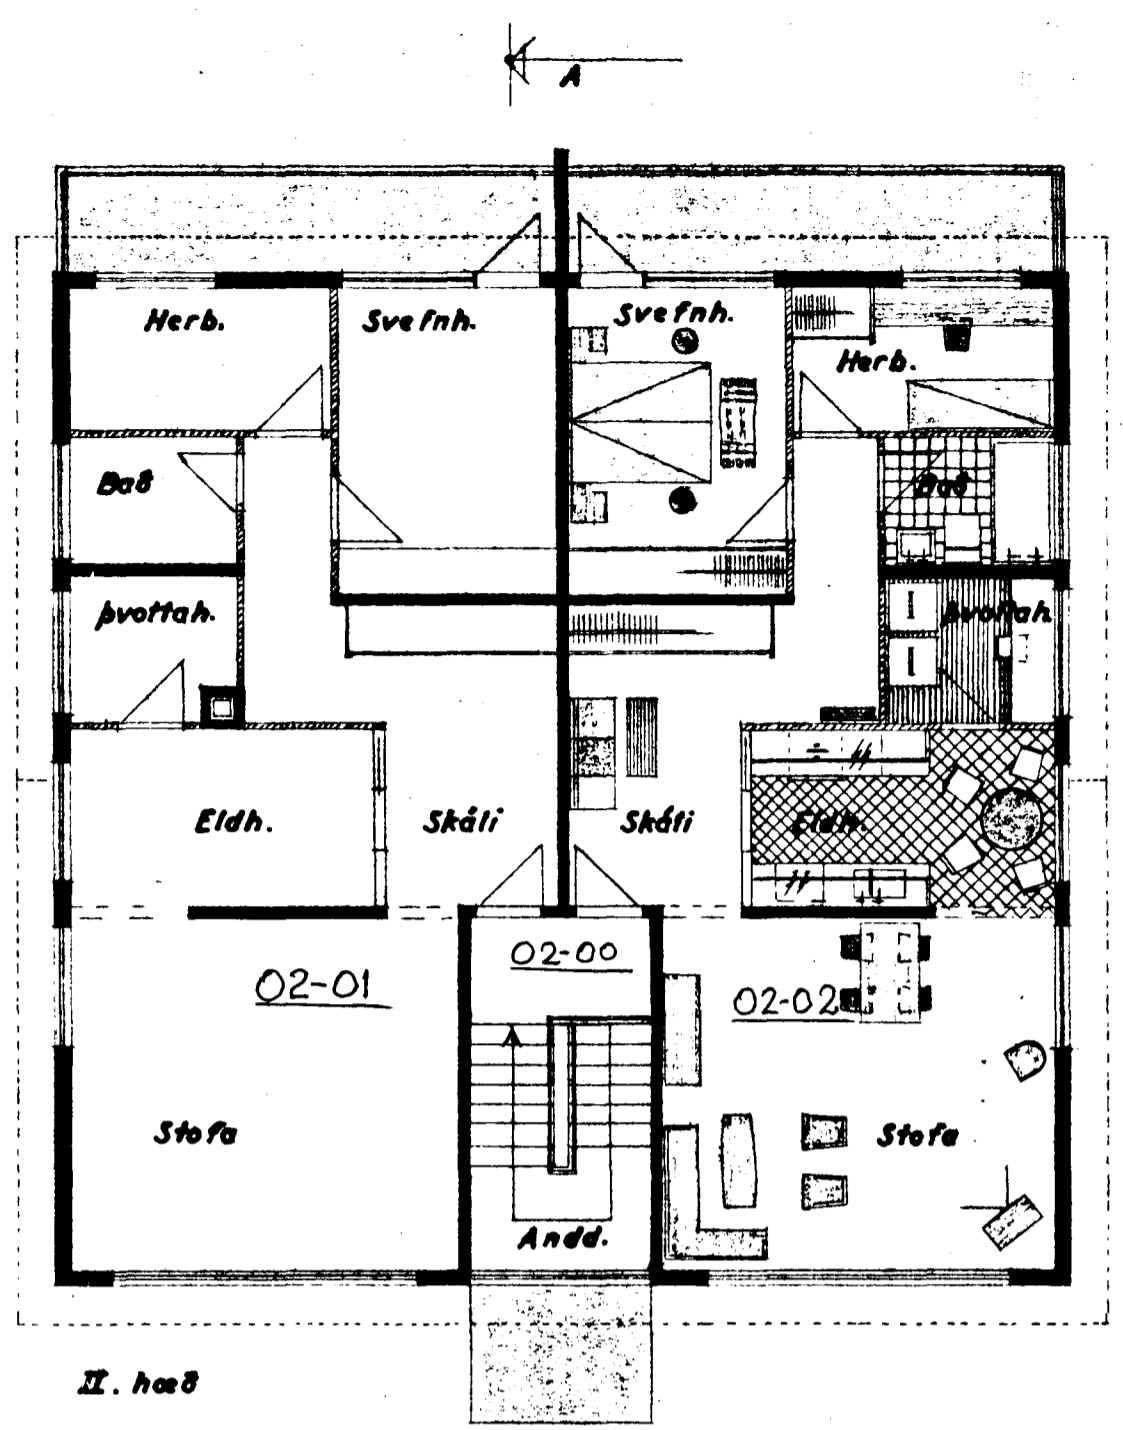


Samþykkt á fundi bygginga-
nefndar þ. 13 / 2 1968

BYGGINGAFLUTRÚINN
I HAFNARFIRÐI
F. Sigurdsson

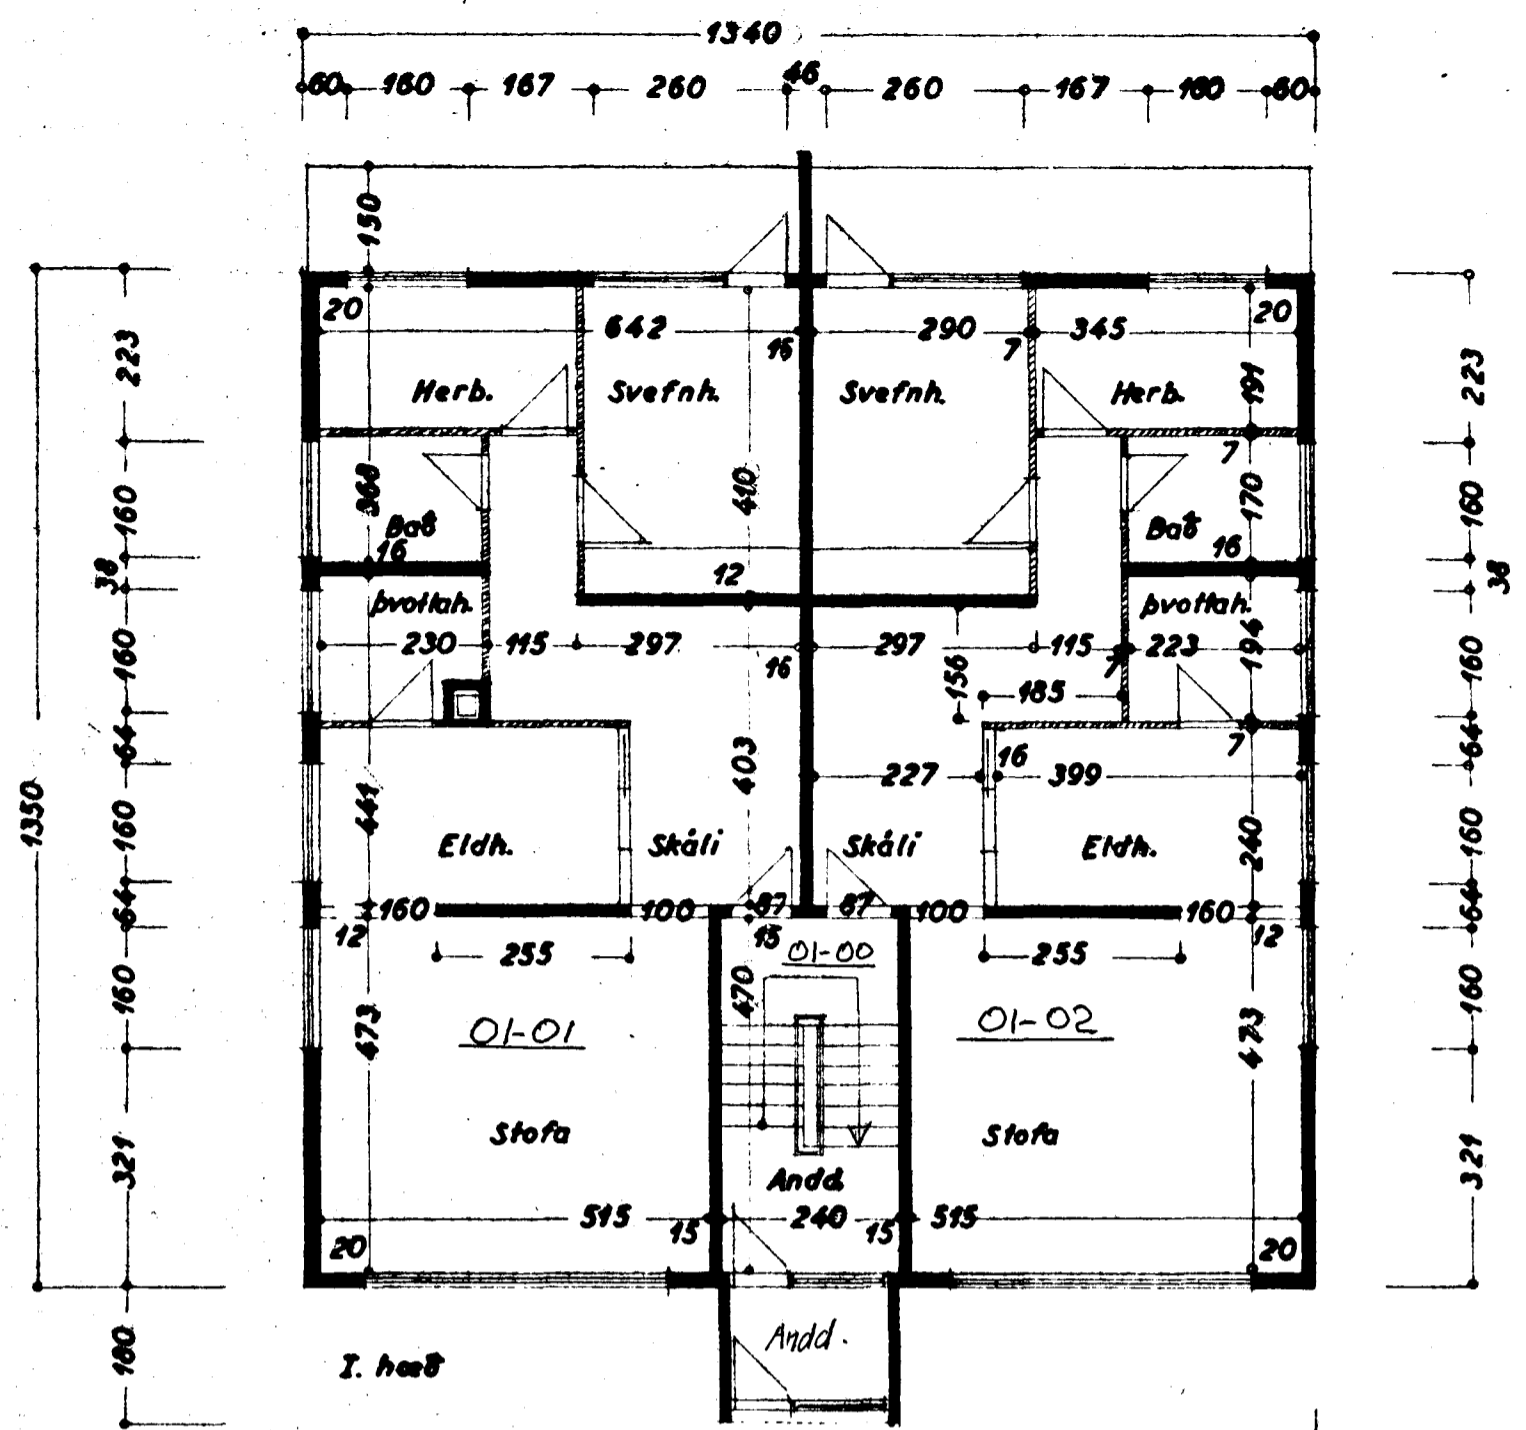

Kótar endurskoðist með tilliti
til heilrasalagnar í götu.

Kjallari 28,81

HRINGBRAUT NR 25
BLAD 2

Grunnmyndir } 1:100
Snib

Hafnarfirði 5 janúar 1968
F. Sigurdsson