


**Byggingarfulltrúi
samþykkir erindið.**

24 SEPT. 2003


Bent skal á að samþykkt þessi verður ekki virk, fyrr en eftir þinglýsingu eignaskiptafirðisráðgjafarinnar og skráningu hennar hjá Fasteignamatari ríkisins.

*Byggingarfulltrúinn í Hafnarfirði
F.h. Kristján Þórarinnsson*


LNR. 121048
STGR. 37000270
MHL. 01 og 02

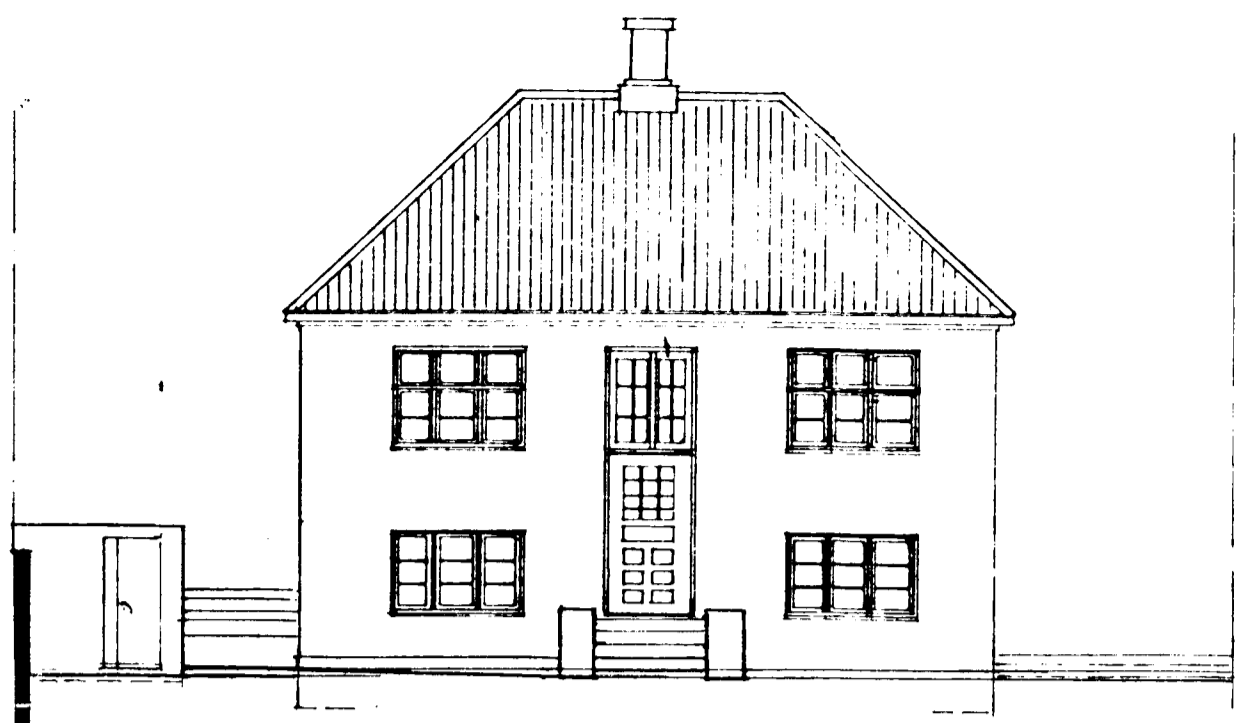


NORÐVESTUR M.1.100

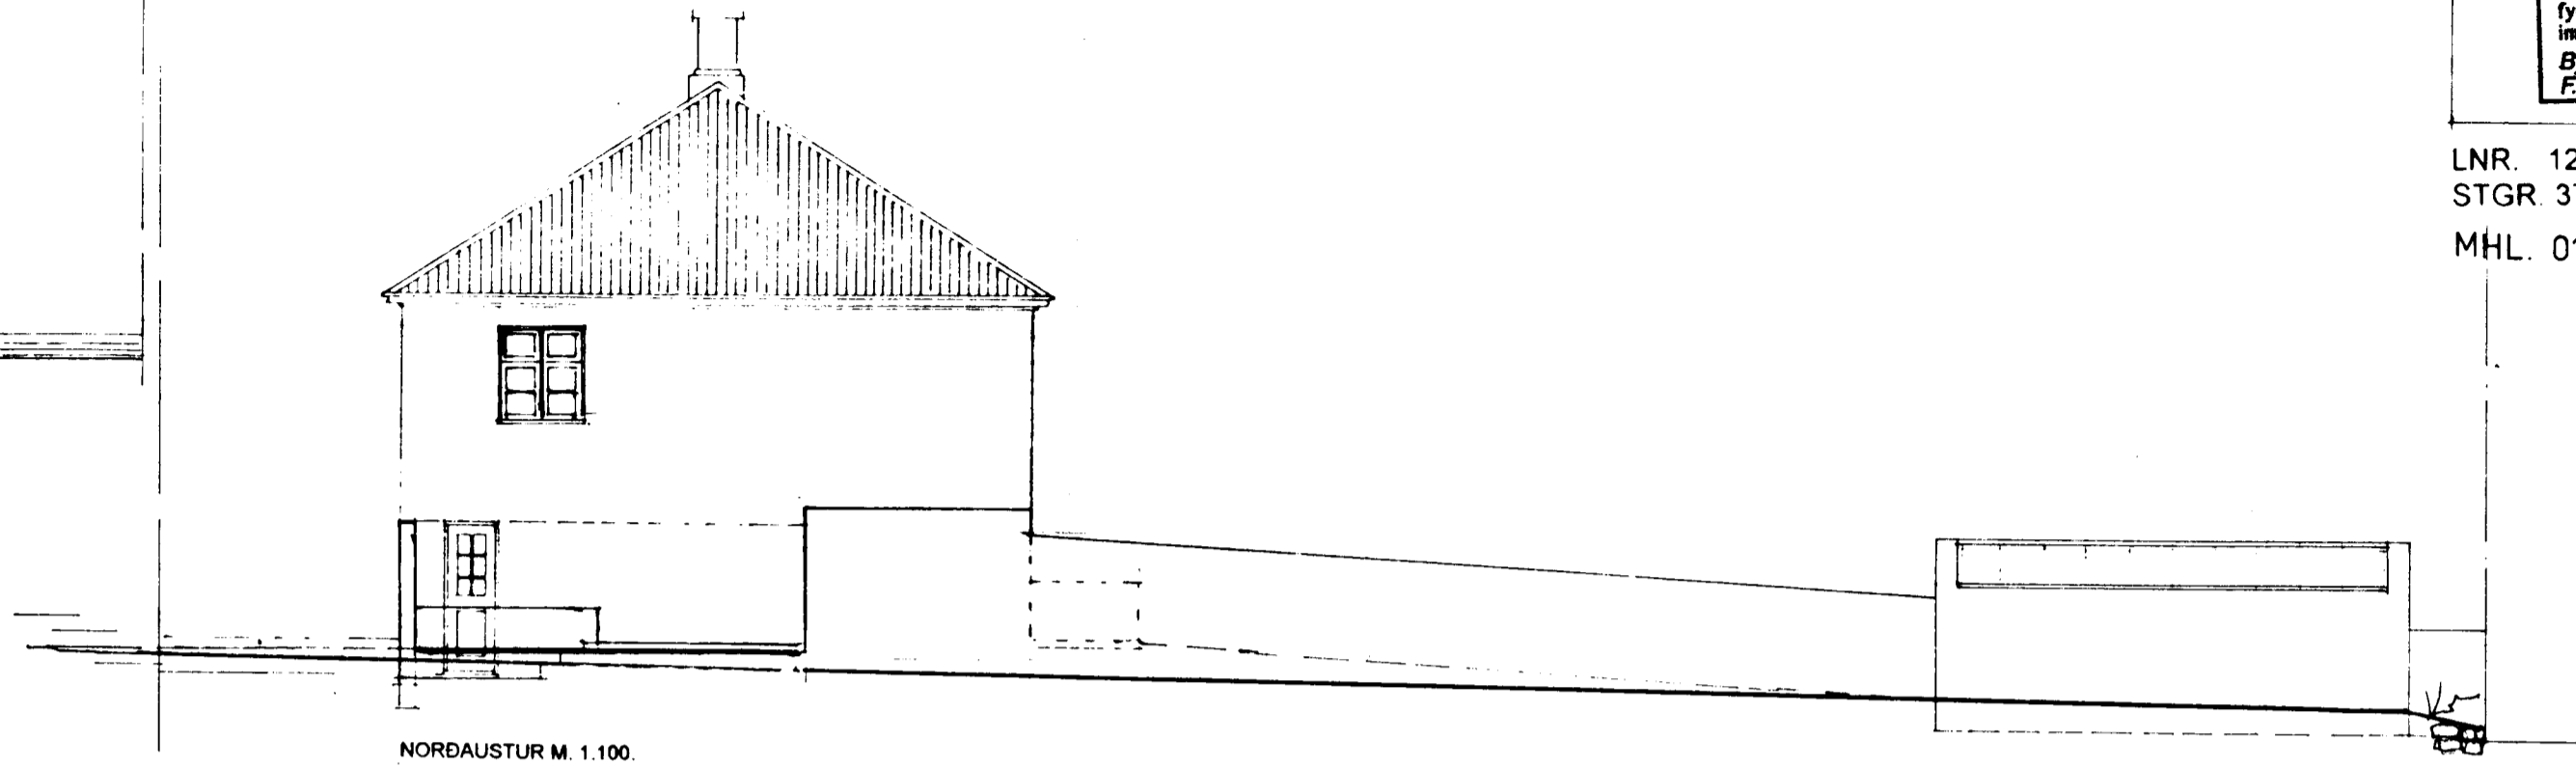


NORÐAUSTUR M. 1.100.

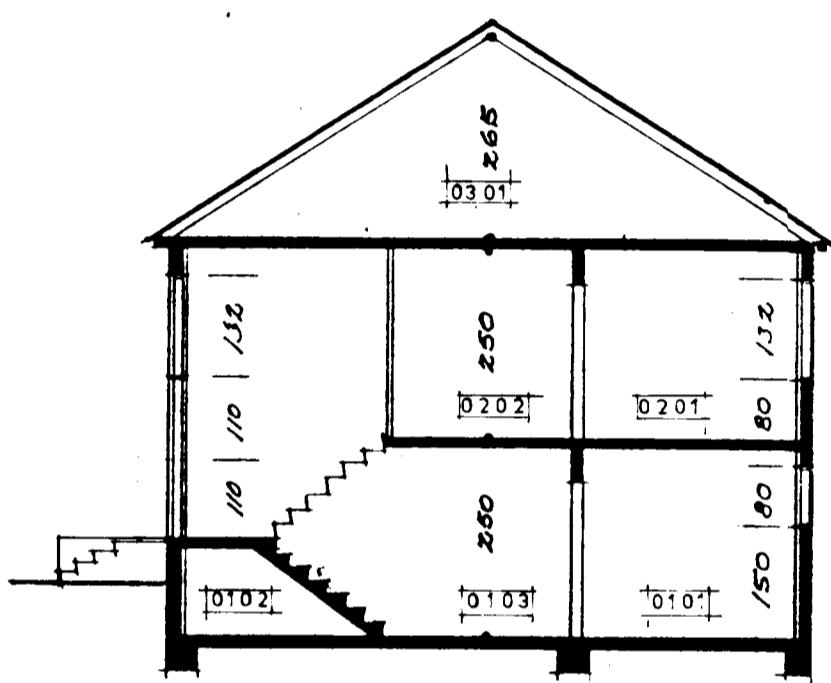

SKURÐMYND

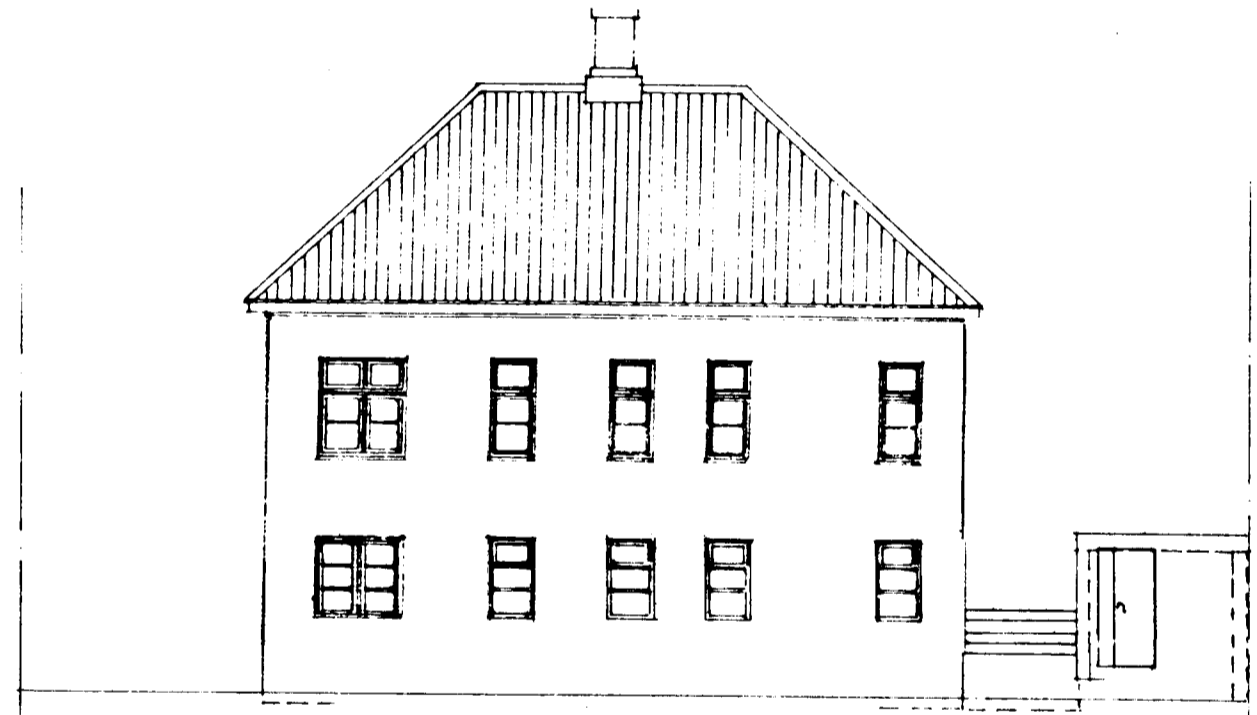

SUDAUSTUR M.1.100

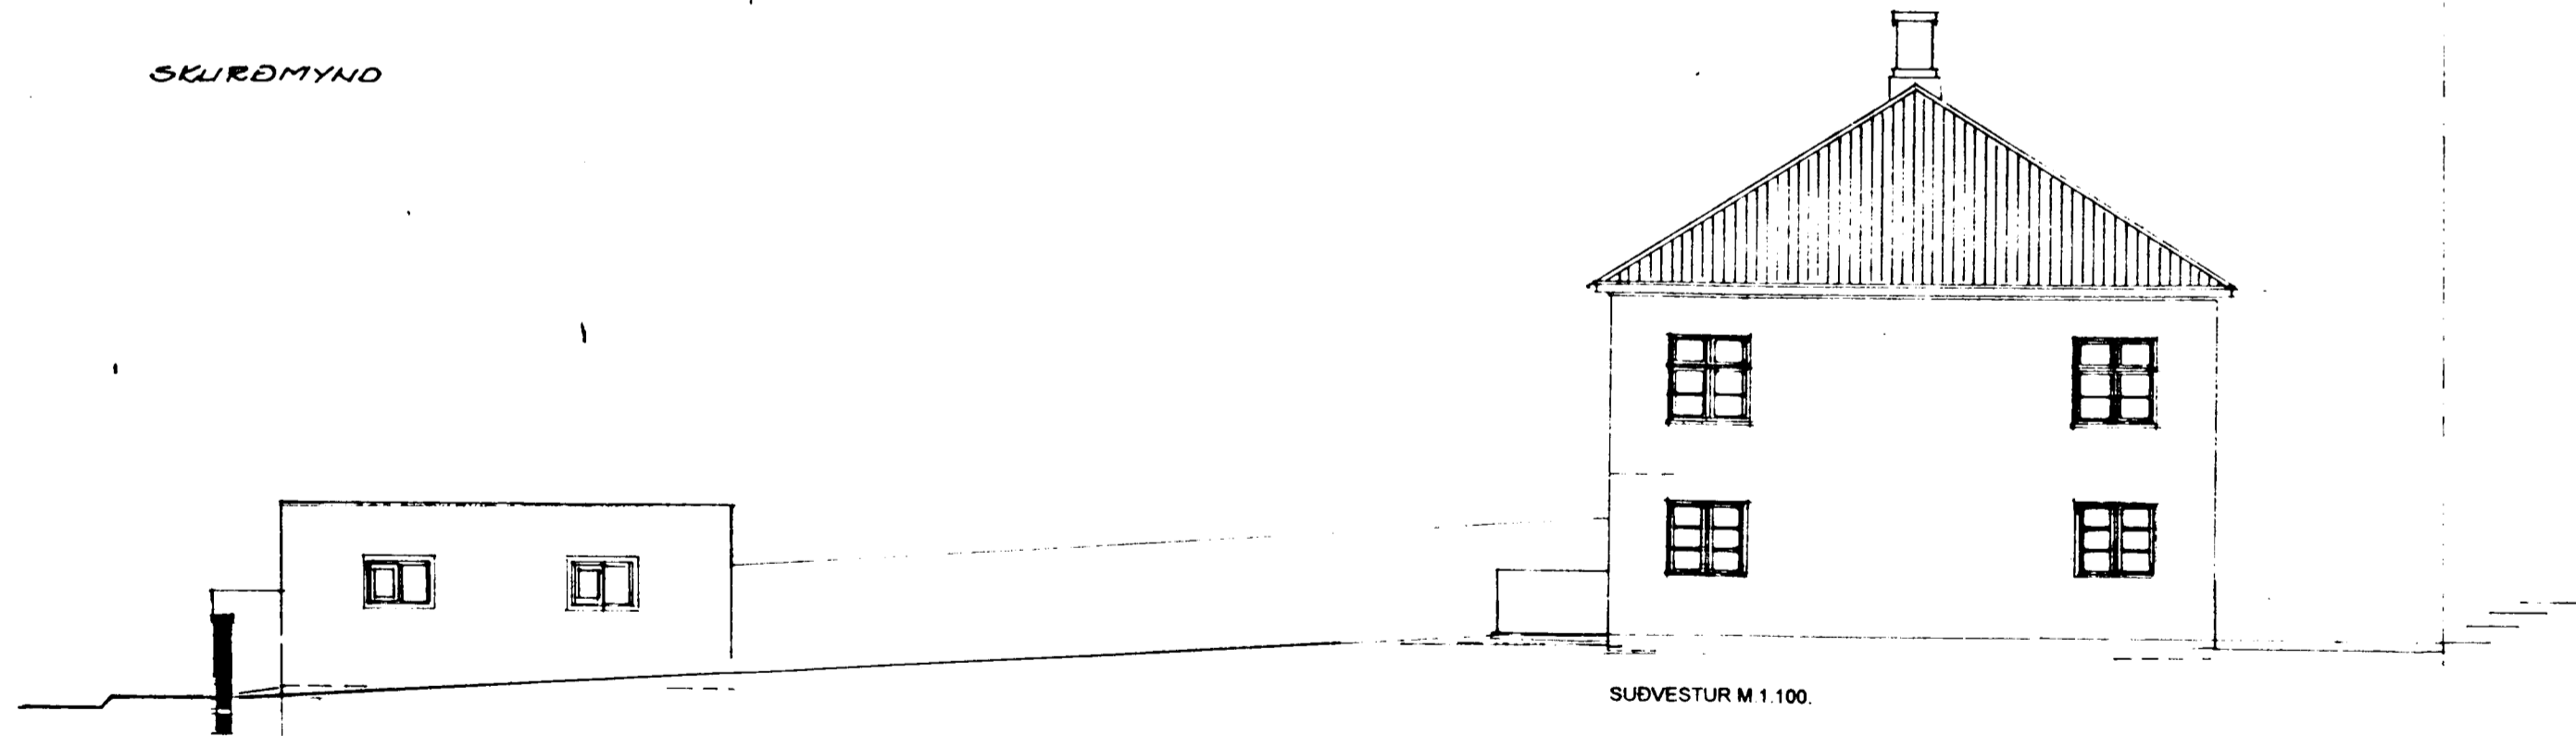

SUÐVESTUR M.1.100.

HRINGBRAURT 27.
UPPRUNATEIKNING ÁSGEIR G STEFÁNSSON
Hafnarfirði 10.10.1931
BREYTING 19.3.3.1986 ÍBÚÐ Á 1. HÆÐ.
BALDVIN EINARSSON, BYGGINGAFR.

HRINGBRAURT 27.
RAUNTEIKNING Í SEPT.2003.
ÚTLIT OG SNIÐ, 1.100

16. sept
2003

**LITLA
TEIKNISTOFAN**
Kirkjuveg 15 • 220 Hafnarfirði
Kt. 210636-7069 • Sími 555 3770

*Þú g. H. Þórarinnsson
ARKT.*