



Byggingarfulltrúi samþykkir erindið.
 24 SEPT. 2003
 Bent skal á að samþykkt þessi verður ekki virk fyrr en eftir þinglýsingu eignaskiptayfirlýsingarinnar og skráningu hennar hjá Fasteignamat ríkisins.
 Byggingarfulltrúinn í Hafnarfirði
 F.h. Kristján Þórarinnsson


LNR 121048
 STGR 37000270
 MHL. 01 og 02

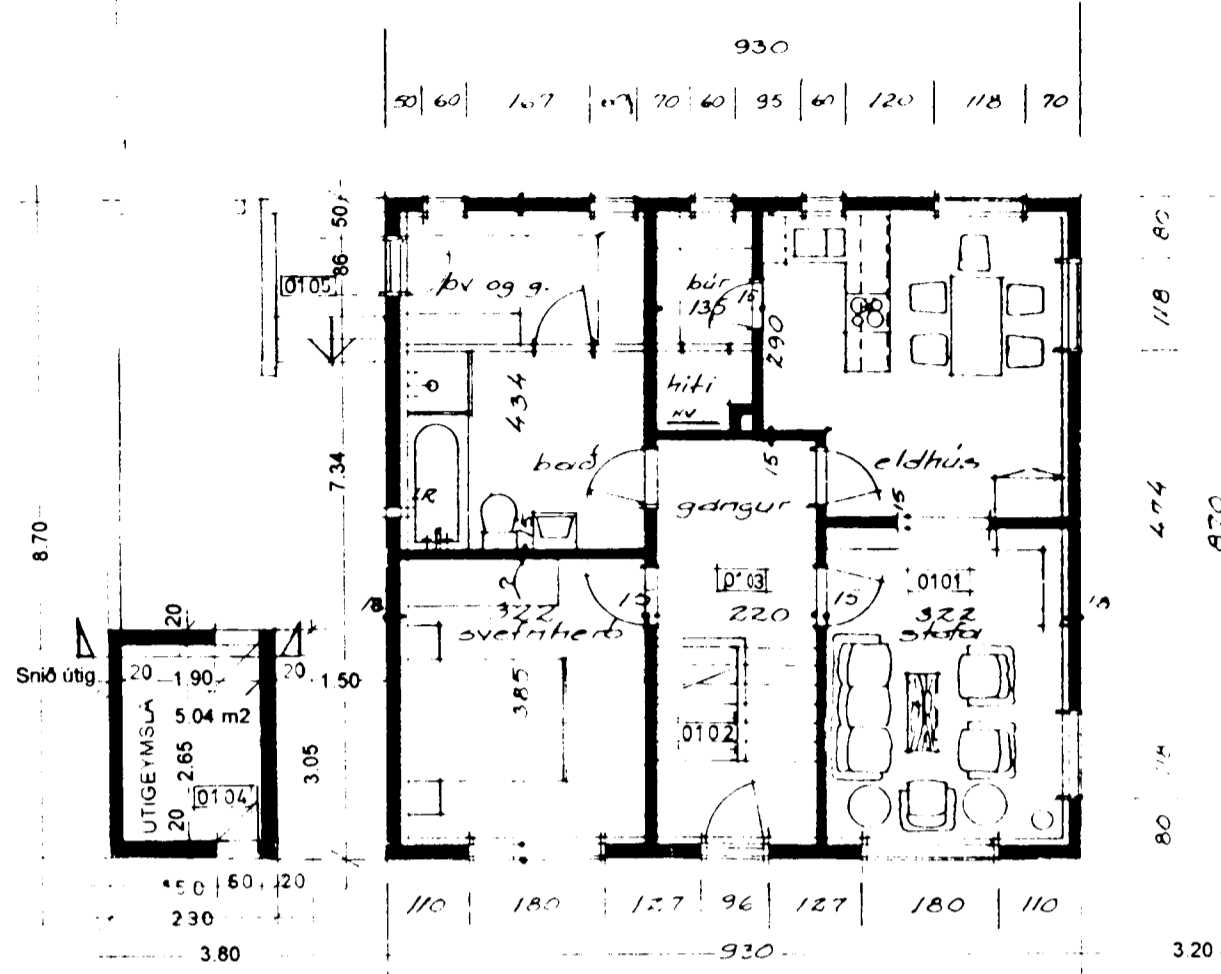

1 HÆÐ OG ÚTIGEYMSLA 1 100

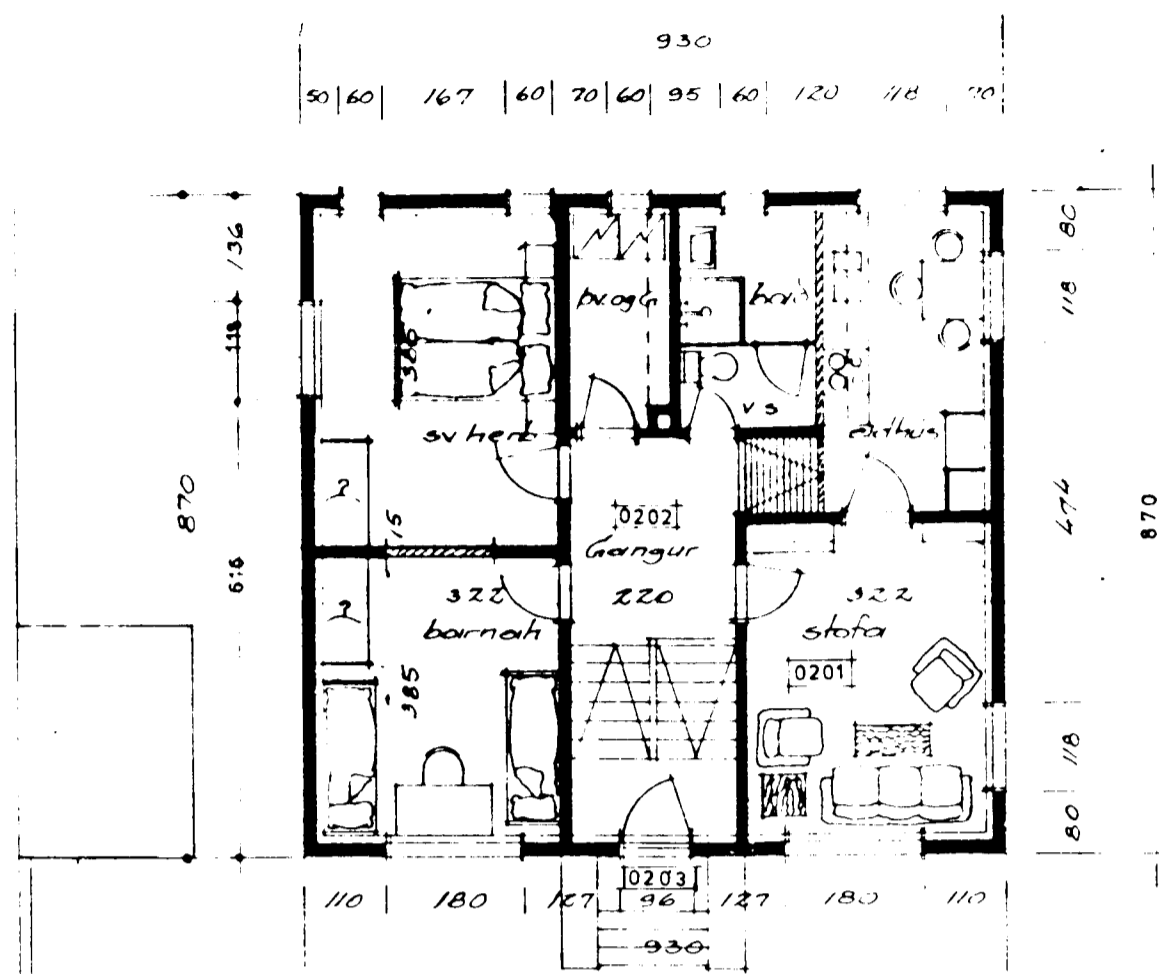


2 HÆÐ 1 100

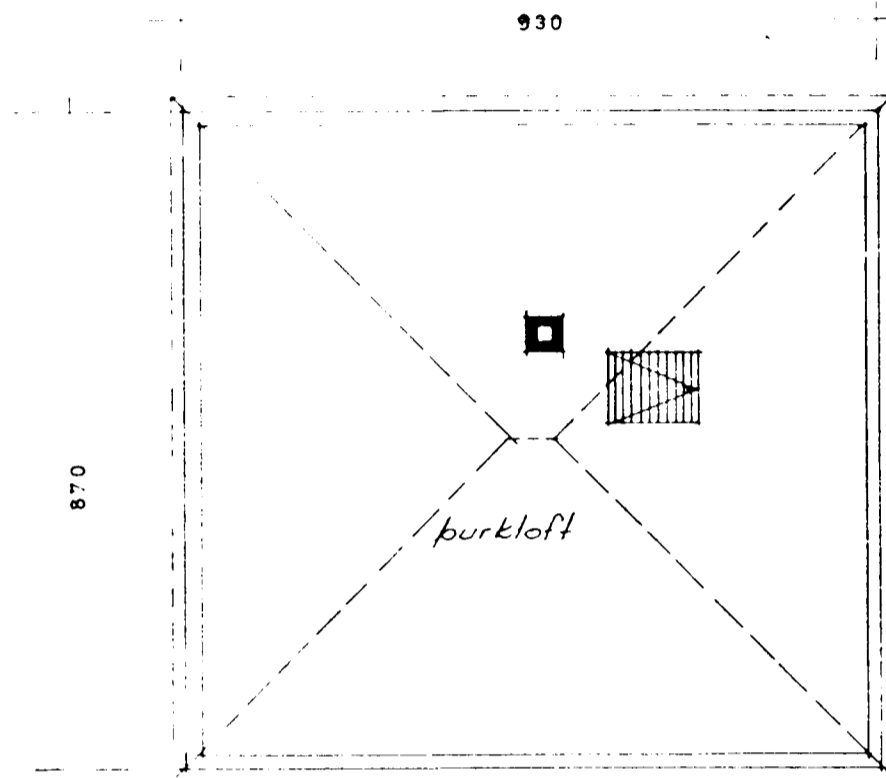


ÞURKLOFT 1 100.


32.00

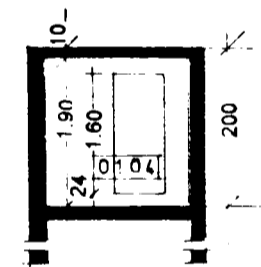


ÚTIGEYMSLA 1 100. SNÍÐ.

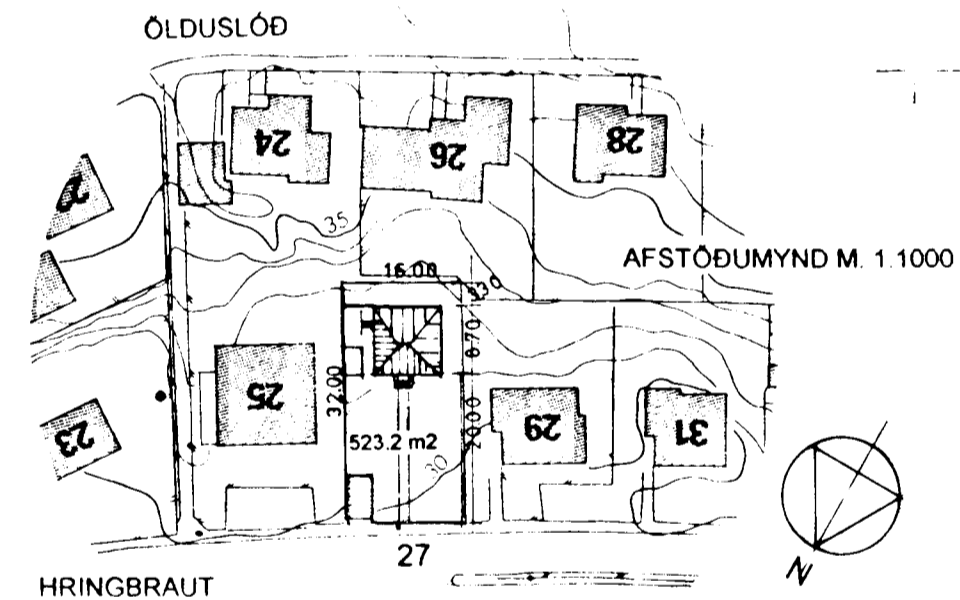

HRINGBRAUT 27

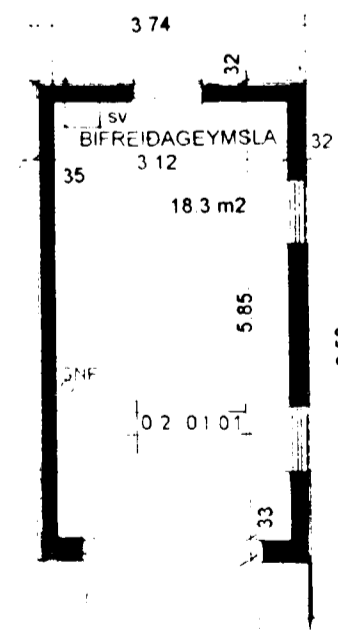

BIFREIDARGEYMSLA 1 100

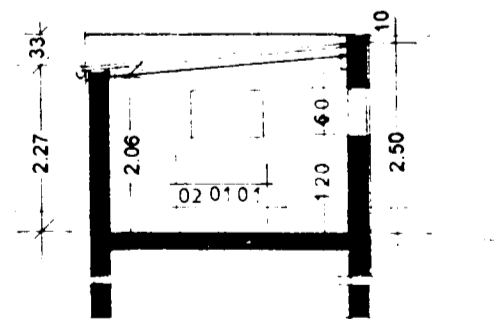

BIFREIDARGEYMSLA - SNÍÐ OG ÚTLIT 1 100

NORÐVESTUR

SUÐVESTUR

SUÐAUSTUR

NORÐAUSTUR

HRINGBRAURT

BIFREIDARGEYMSLA ER HLADIN ÚR HOLSTEINI! AÐ HLUTA OG STEINSTEYPT AÐ HLUTA. EINANGRUD AÐ UTAN OG KLÆDD LITUDU STÁLI (HVÍTU OG GRÁU). HEFDBUNDIÐ TÍMBURÞAK. KÆTT BÄRUSTÁLI.

ÚTIGEYMSLA ER STEINSTEYPT HÖLF Í GÖLF EINGRAUD AÐ INNAN MED 25 MM TJORUSÖÐNU KORKI.

HRINGBRAURT 27.
 RAUNTEIKNING Í SEPT. 2003

ÚTIGEYMSLA OG BIFREIDARGEYMSLA 1 100
 AFSTÖÐUMYND 1 1000

16. sept 2003
 ÚTLA TEKNISTOFAN
 Kirkjuvægi 15 • 220 Hafnarfirði
 Kt. 210636-7089 • Sími 555 3770