Hringbraut 2a, 2b og 2c Hafnarfirði.

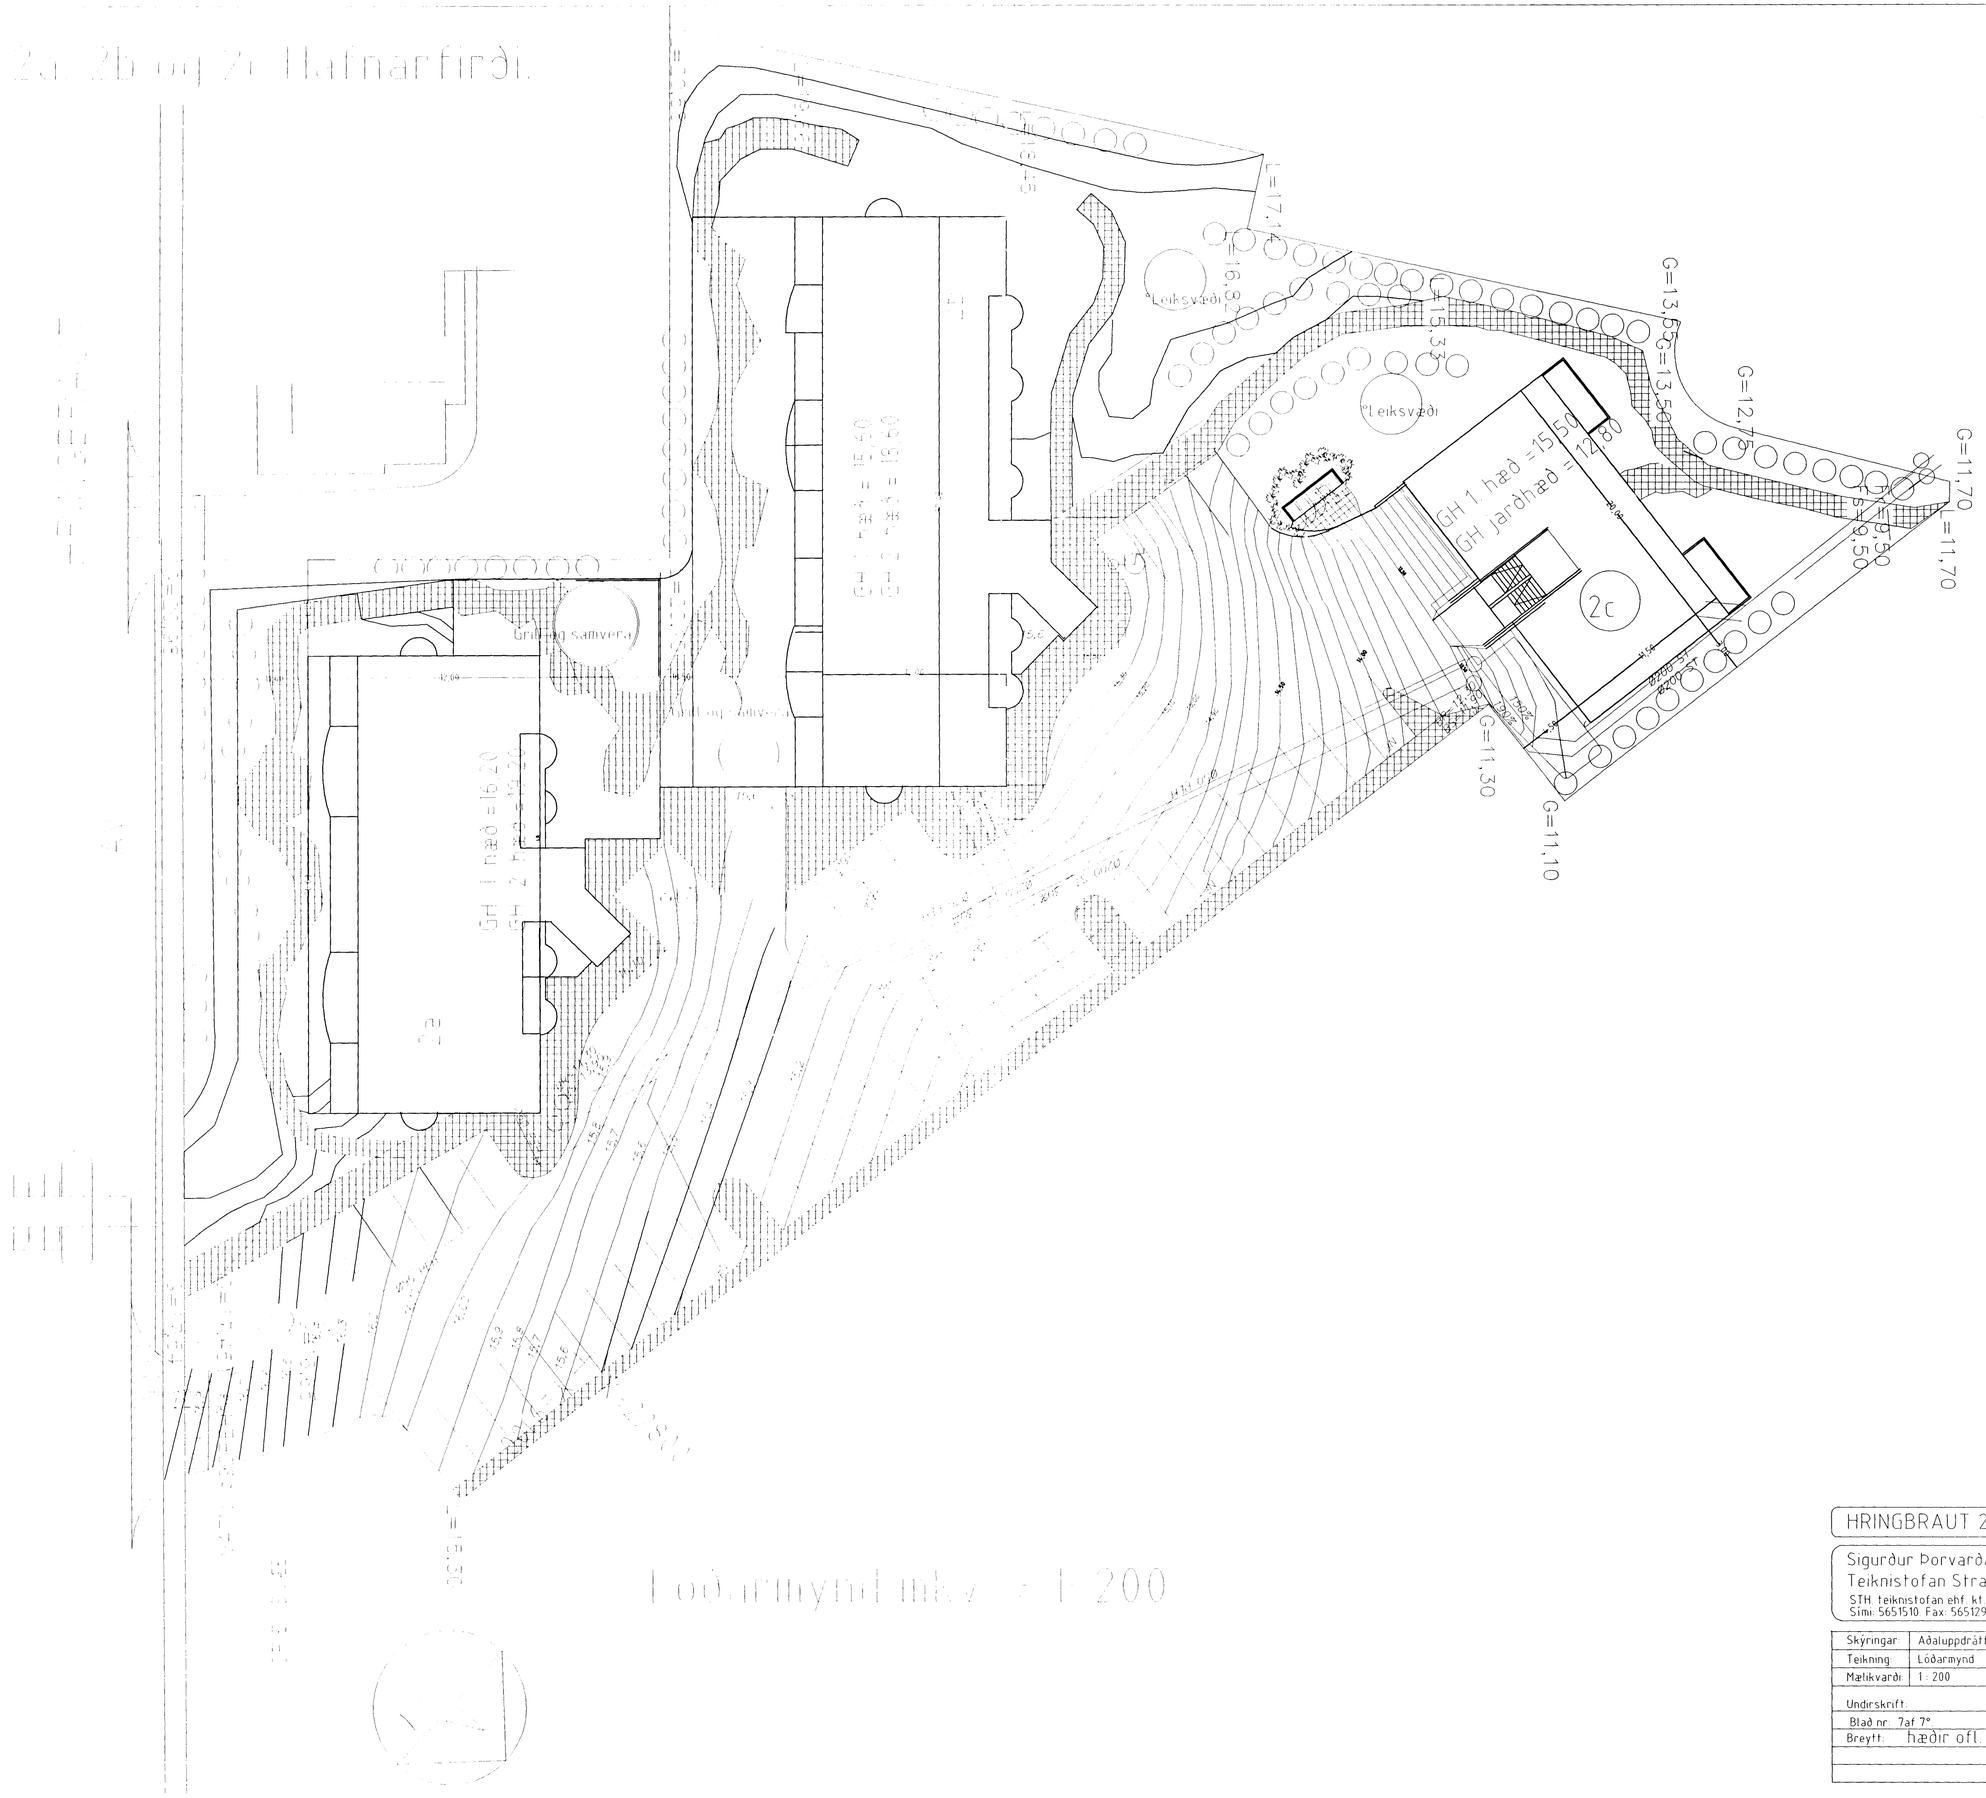

Samþykkt þann
12 APR. 2000
Byggingafulltrúinn í Hafnarfirði
F.h. Kristján Þórarinsson

HRINGBRAUT 2a, 2b og 2c HAFNARFIRÐI

Sigurður Þorvarðarson byggingafræðingur bfí.
Teiknistofan Strandgötu 11 220 Hafnarfirði.
STH. teiknistofan ehf. kt. 510298-2769. Kt. aðalhönnuðar: 141250-4189
Sími: 5651510. Fax: 5651299. Netfang: teiknistofan@islandia.is

Skýringar:	Aðaluppdráttur
Teikning:	Lóðarmynd
Mælikvarði:	1 : 200
Undirskrift:	25/1 2000
Blað nr.: 7af 7°	Dagsetning: 25 október 1999
Breytt:	hæðir ofl. lagfærðar jan 200