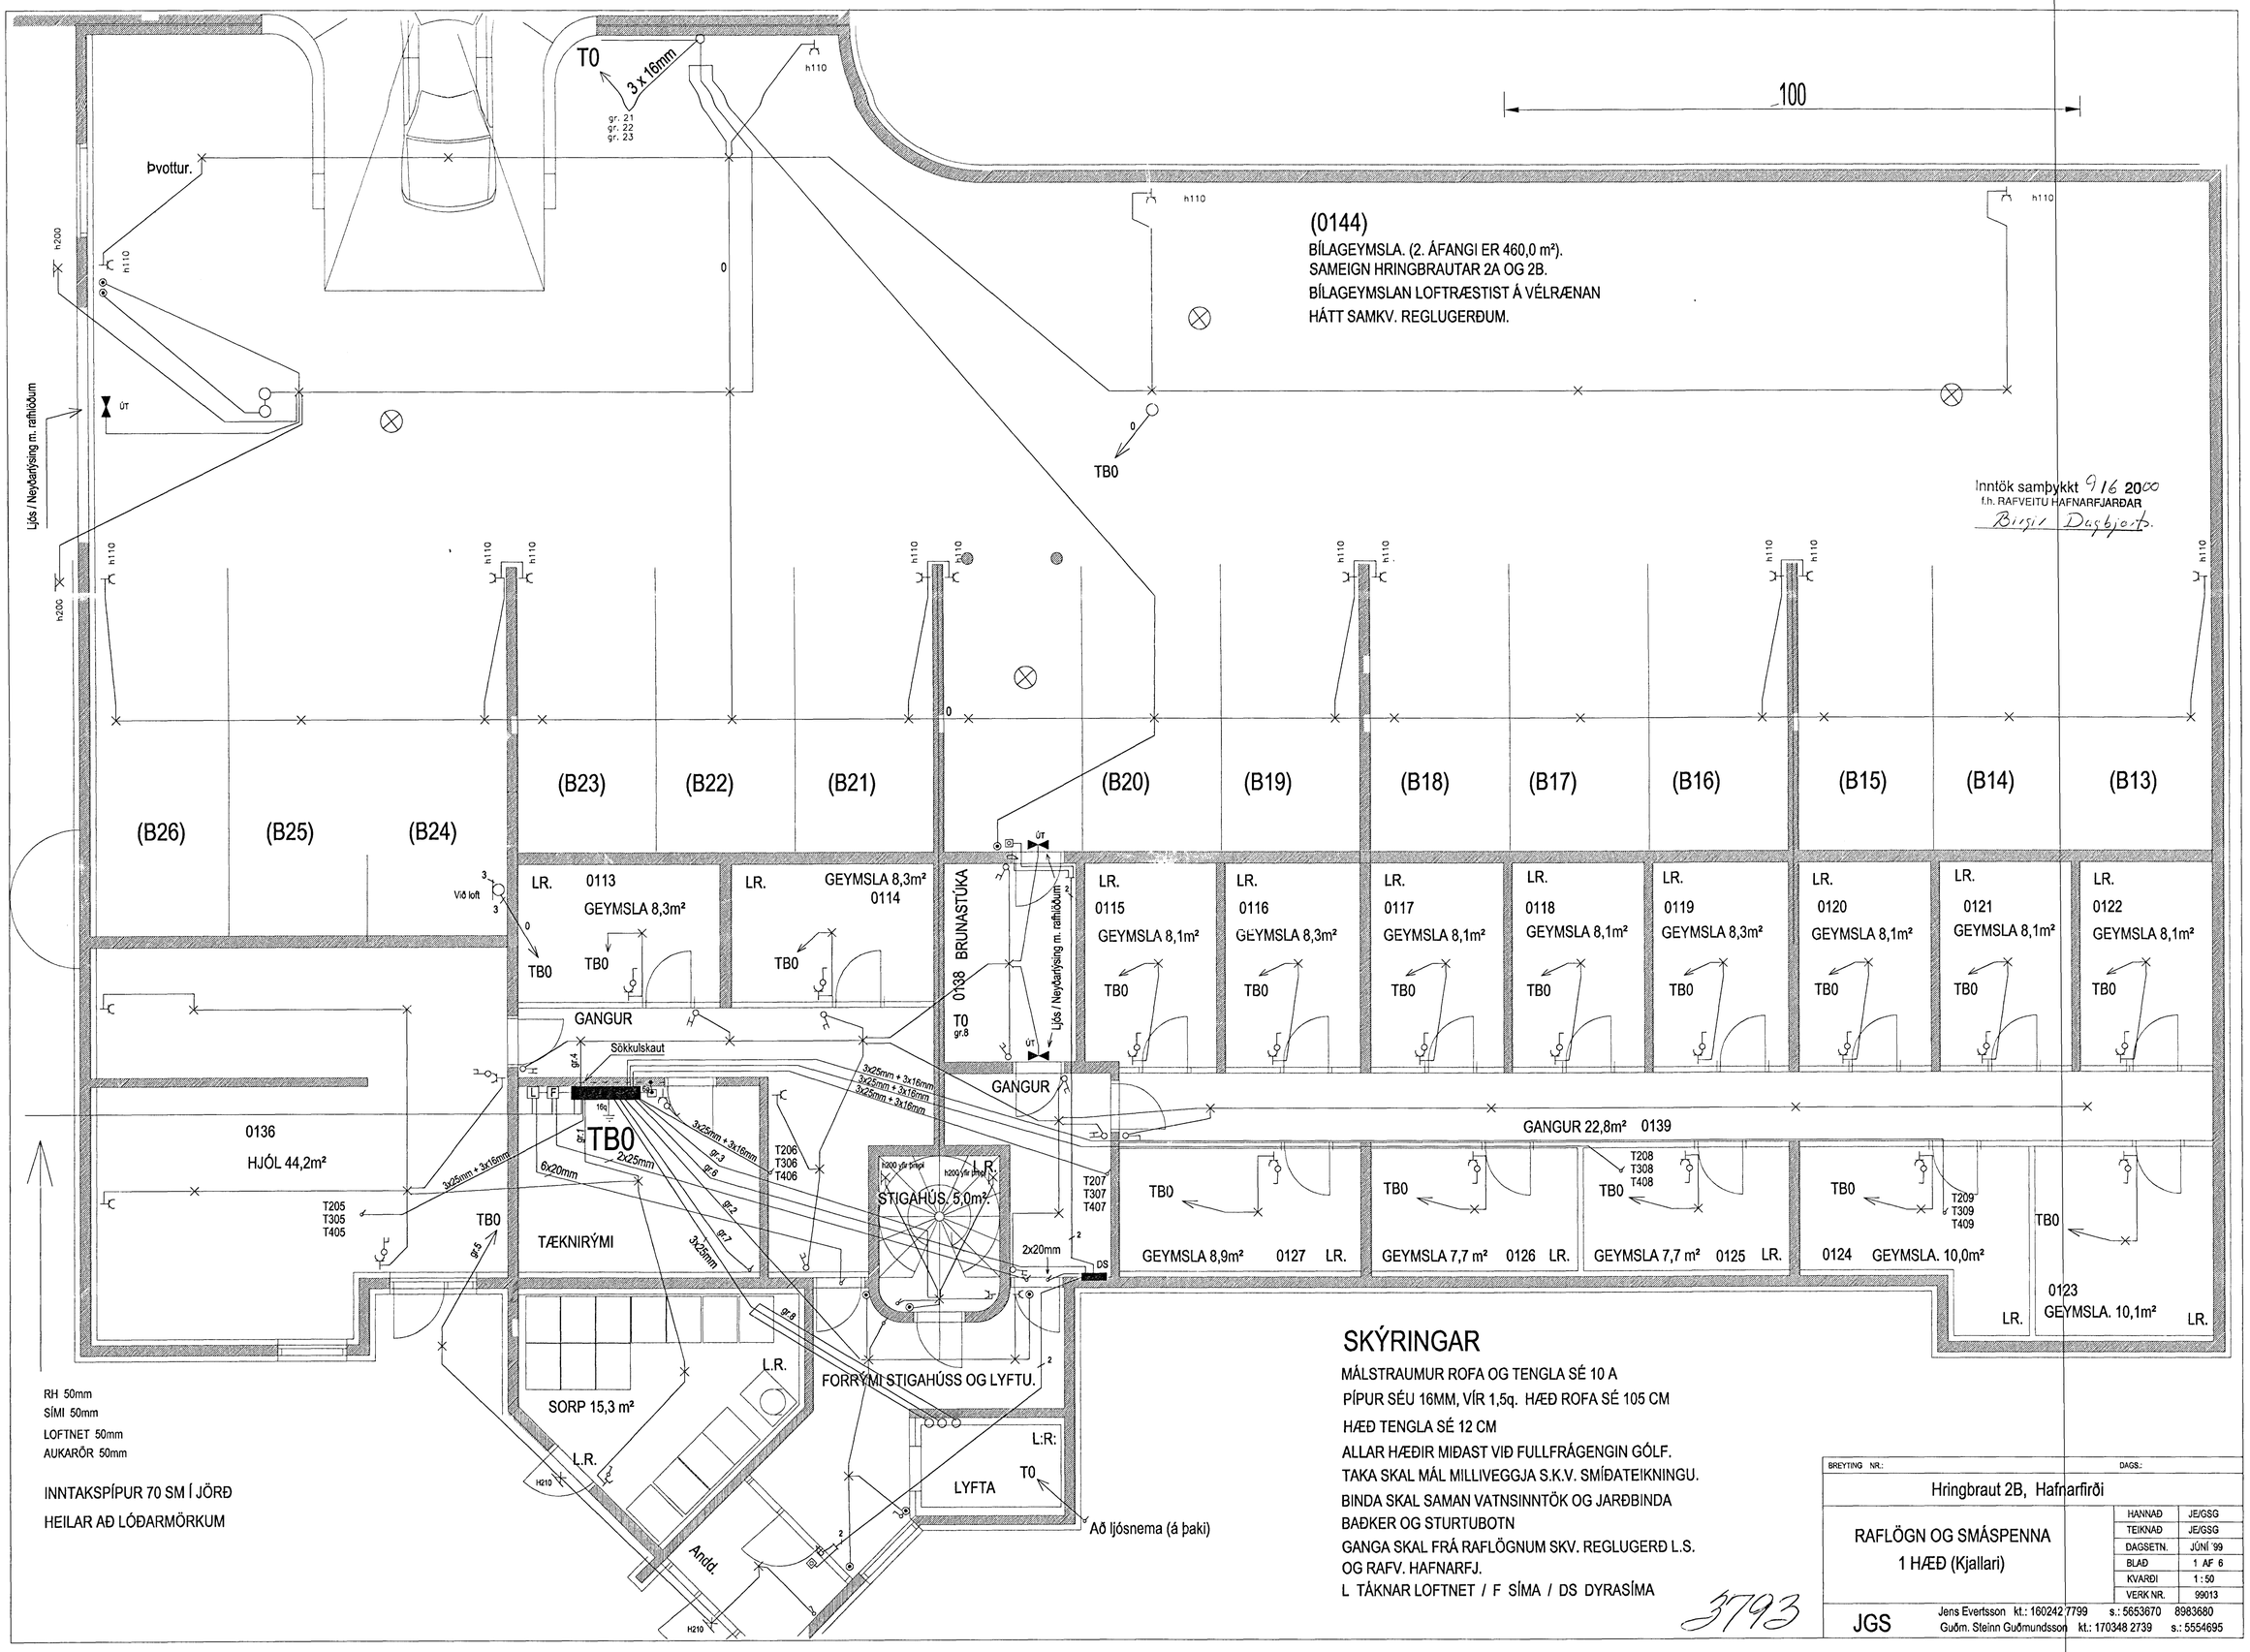

SKÝRINGAR

MÁLSTRAUMUR ROFA OG TENGLA SÉ 10 A
PÍPUR SÉU 16MM, VÍR 1,5q. HÆÐ ROFA SÉ 105 CM
HÆÐ TENGLA SÉ 12 CM
ALLAR HÆÐIR MIÐAST VIÐ FULLFRÁGENGIN GÓLF.
TAKA SKAL MÁL MILLIVEGGJA S.K.V. SMÍÐATEIKNINGU.
BINDA SKAL SAMAN VATNSINNTÖK OG JARÐBINDA
BAÐKER OG STURTUBOTN
GANGA SKAL FRÁ RAFLÖGNUM SKV. REGLUGERÐ L.S.
OG RAFV. HAFNARFJ.
L TÁKNAR LOFTNET / F SÍMA / DS DYRASÍMA

3793

BREYTING NR.:	DAGS.:
Hringbraut 2B, Hafnarfirði	
RAFLÖGN OG SMÁSPENNA 1 HÆÐ (Kjallari)	HANNAÐ JE/GSG TEIKNAÐ JE/GSG DAGSETN. JÚNÍ '99 BLAÐ 1 AF 6 KVARÐI 1 : 50 VERK NR. 99013
JGS	Jens Evertsson kt.: 160242 7799 s.: 5653670 8983680 Guðm. Steinn Guðmundsson kt.: 170348 2739 s.: 5554695

C:\Steini_Teikn\Hringbr2B_okt\HR_2B_SAM.dwg