



2. hæð
257,8 m²
95,5 m²

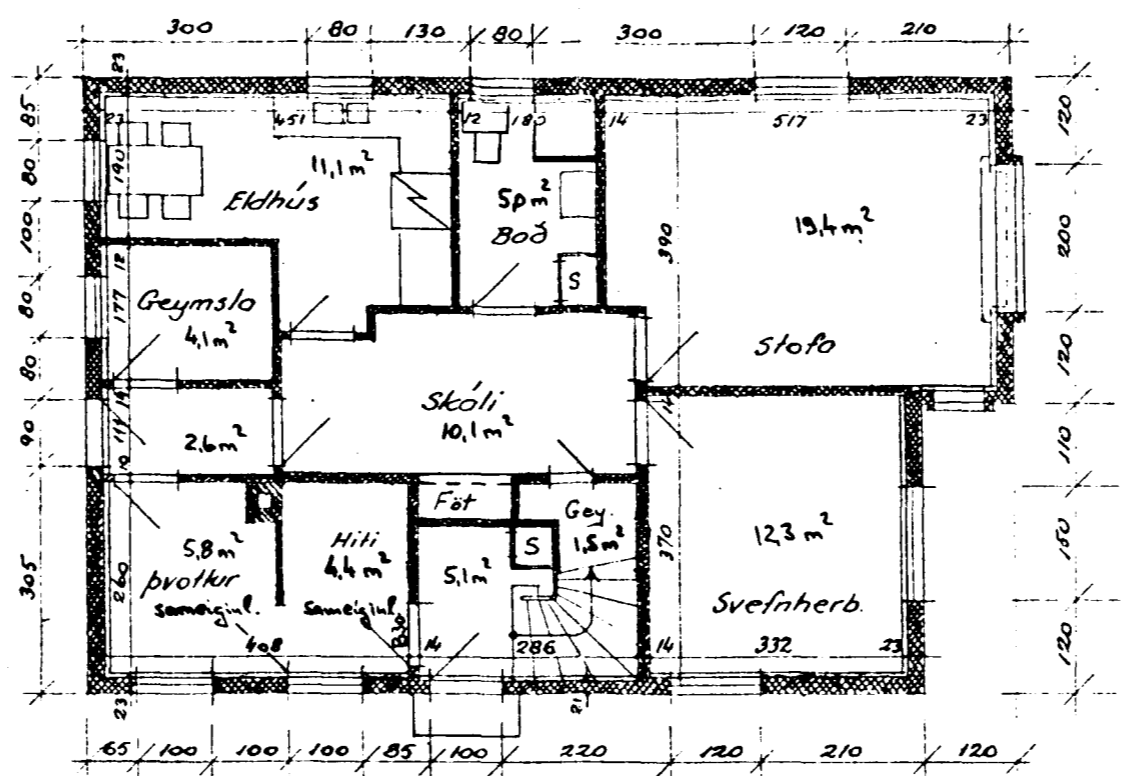


1. hæð
157,8 m²
95,5 m²

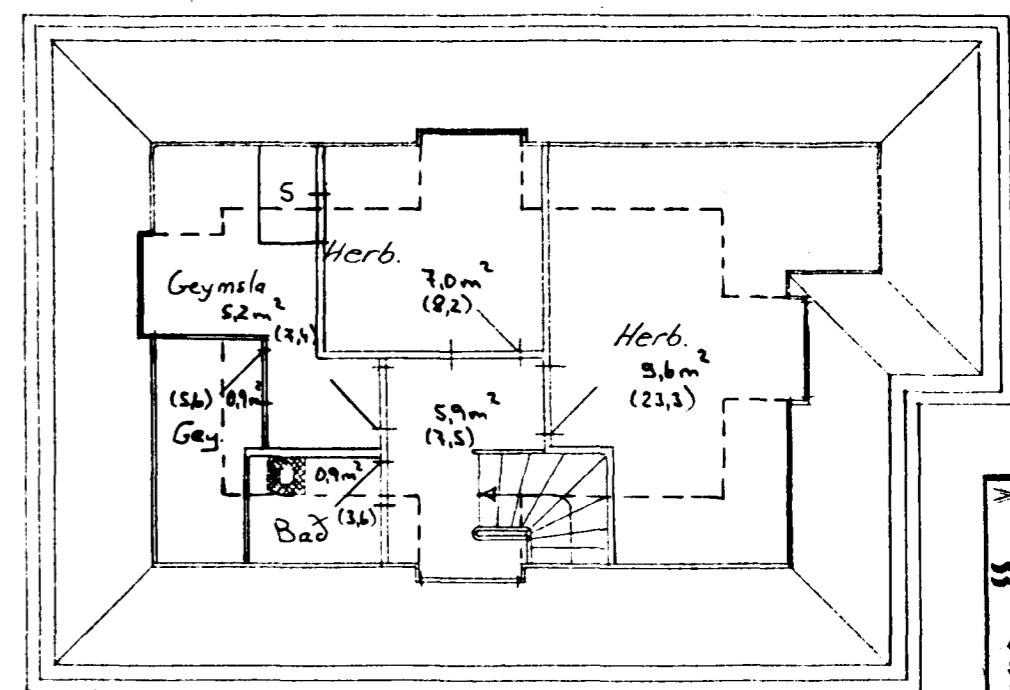

Rishæð
127,0 m²
31,1 m²
(55,7)

Samykktt að heimila
brottinguna á fundi þenn
29 JAN. 1995
Ártaðir uppdrættir með
samykkli byggingarstjórnar
verða afhentir að verki loknu.


Ástéðil Þjörguvar og.

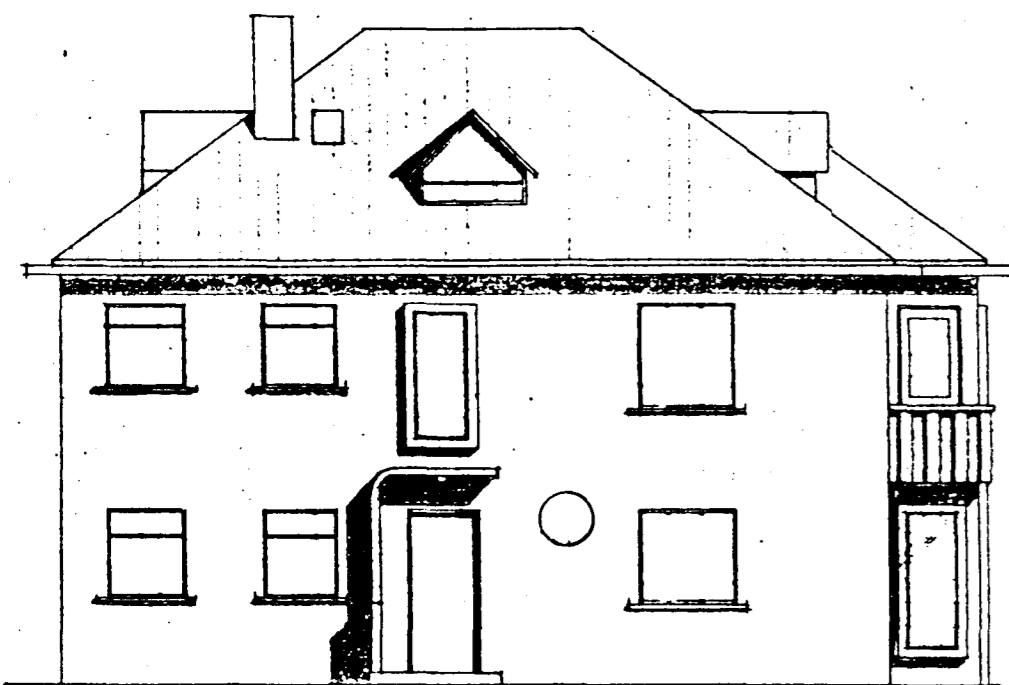


Norðvestur




Suðvestur

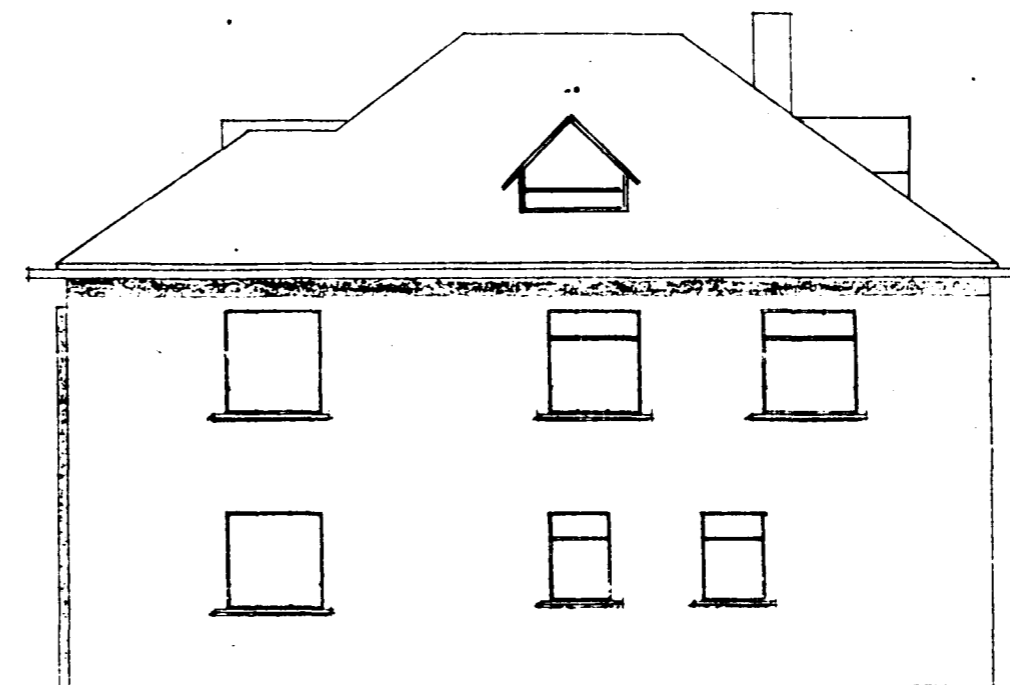


Suðaustur

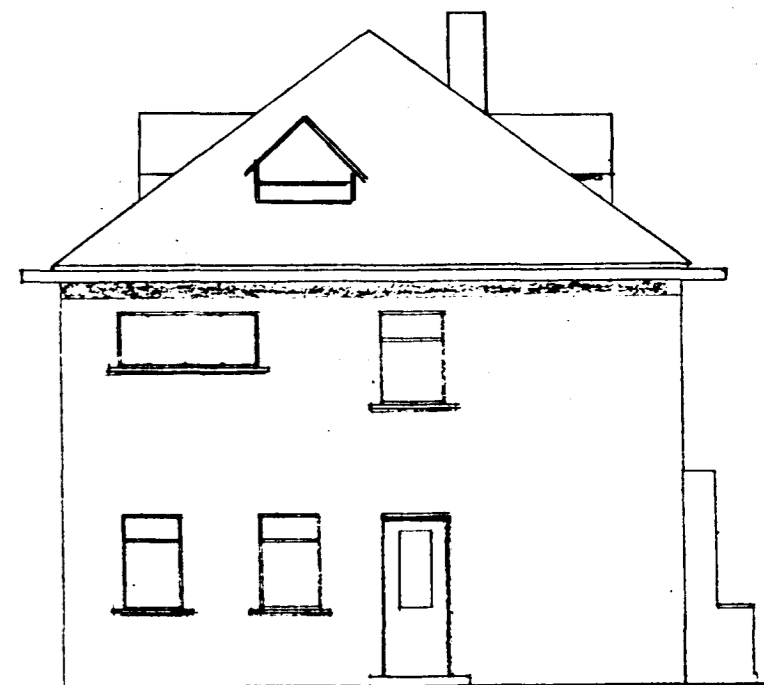

Norðaustur

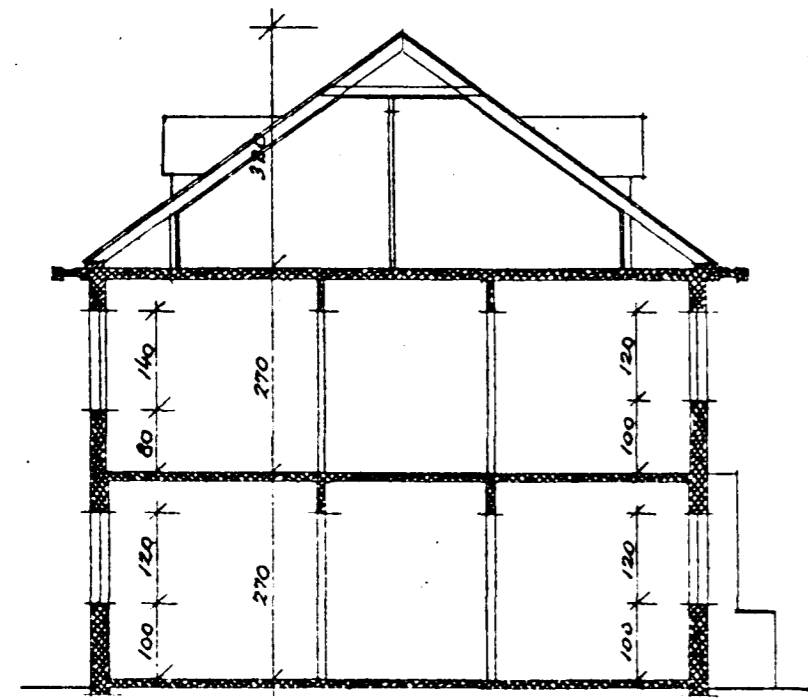

Sneiðing a-a

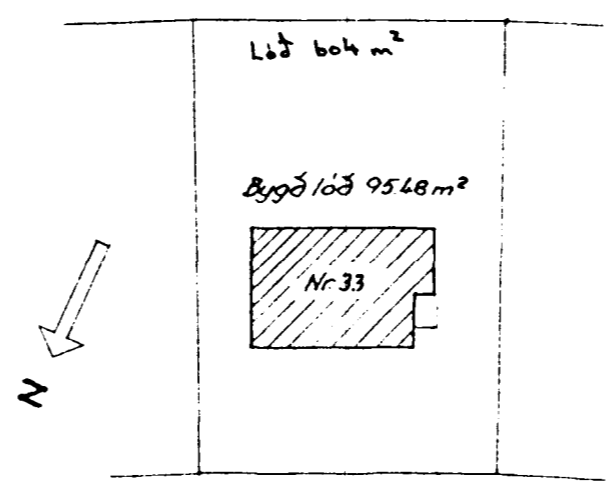

Hringbraut

Afstöðumynd M. 1:500

Lóð niðri	76,7 m ²	207 m ²
Lóð uppi	132,4 m ²	401 m ²
Sameign	13,0 m ²	35 m ²
ALLS	222,1 m ²	643 m ²
	(250,7)	

BYGGINGAFÉLAGIÐ ÞÓR H.F.
Ófiskli Austan B.S. Son
Samþ. 16. sep. 1949

HÚS NR 33 VÍÐ HRINGBRAUT Í HAFNARFIRÐI

