




Norðvestur

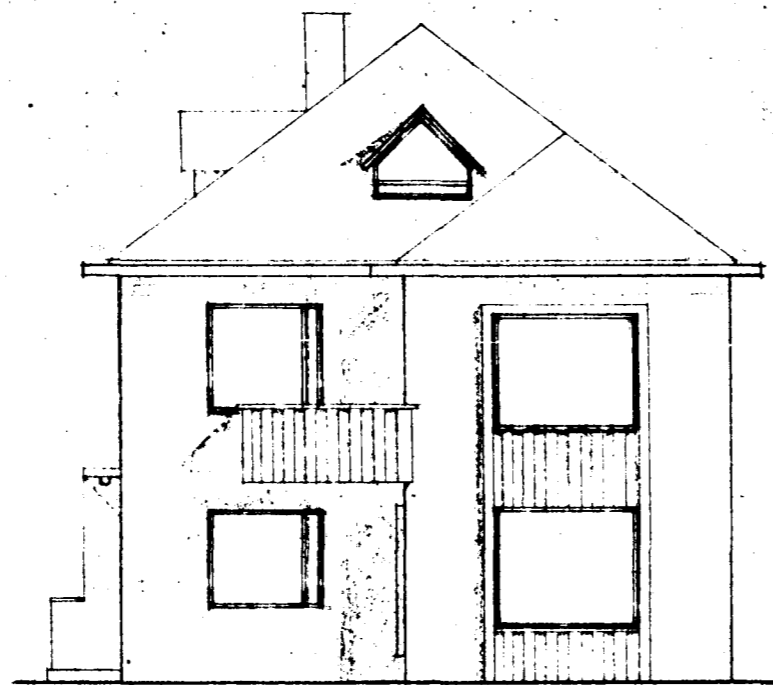


Suðvestur

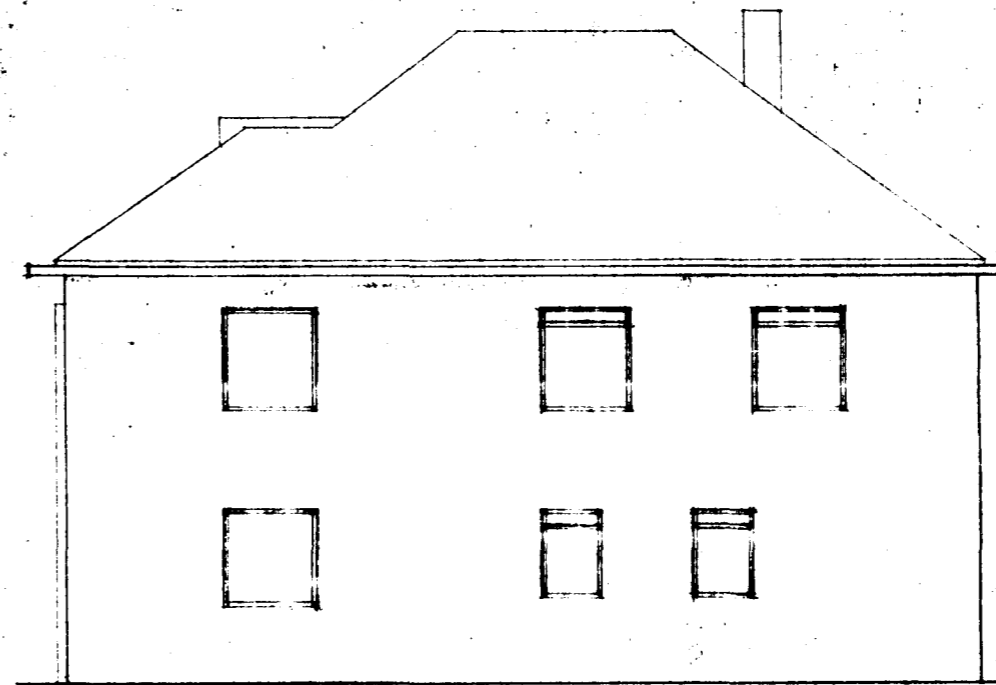


Suðaustur

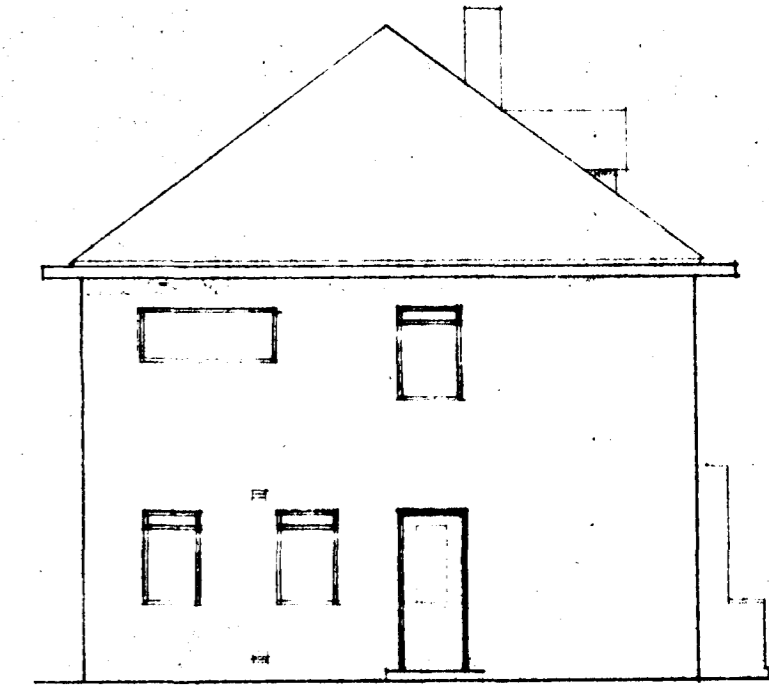

Norðaustur

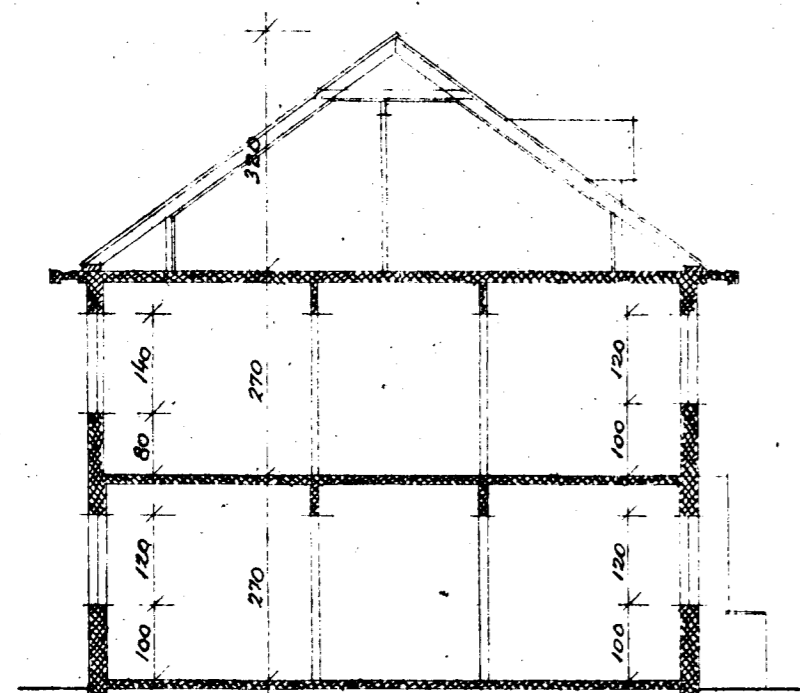


Sneiðing a-a

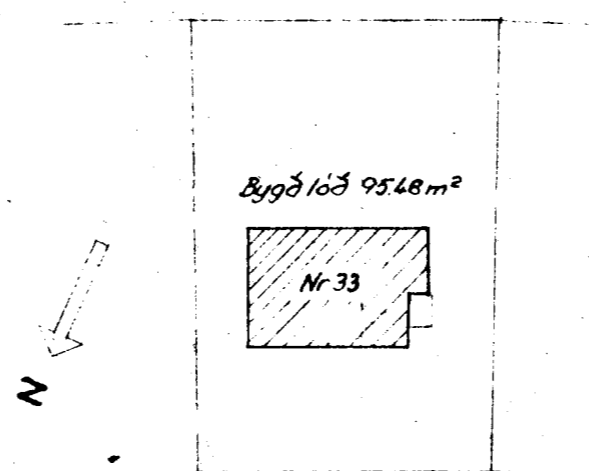

Hringbraut

Afstæðumynd M. 1:500

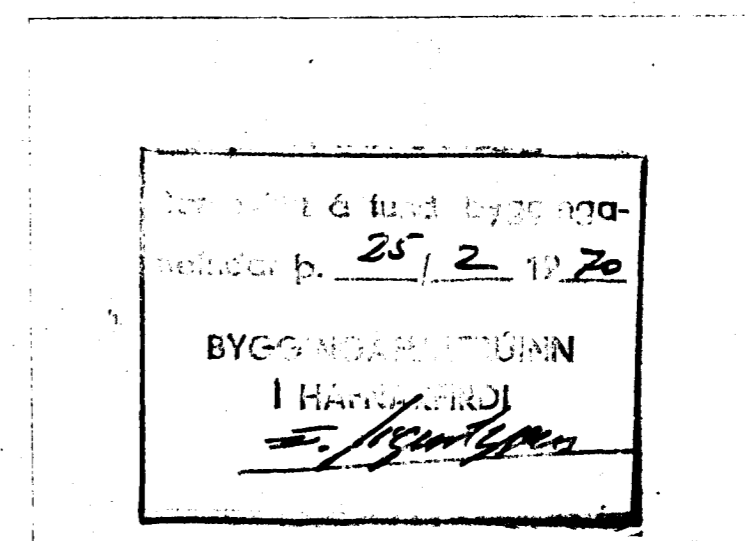

HÚS NR 33 VIÐ HRINGBRAUT Í HAFNARFIRÐI



Breyting á gluggum 20/2/70
Reykjavík í ágúst 1969
Hósti Þorsteinsson