54/66

Kvistur

Samþykkt á fundi bygginga-
nefndar þ. 22/6 1966

BYGGINGAFULLTRÚINN
Í HAFNARFIRÐI
SO

Afstöðumynd
Malikv. 1:500

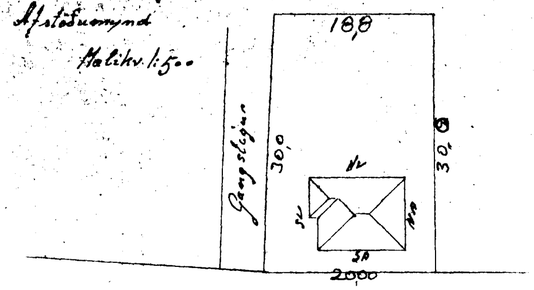

Hringbraut 34

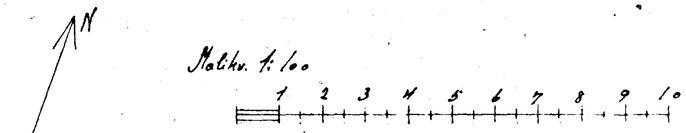

Hús.
Ingvi Jóhannes Jóhannesson
Hringbraut 34.
Hafnarfirði

Götuhlið S. austur

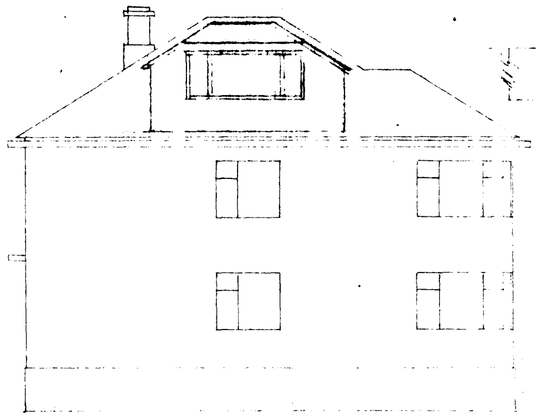

N. vestur

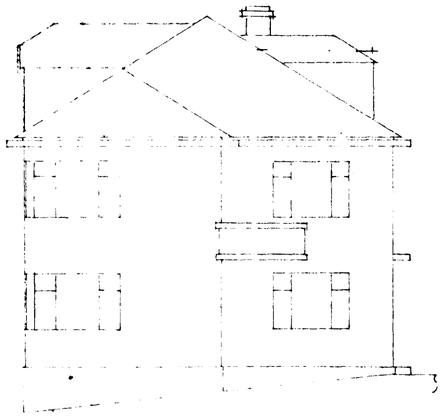

S. vestur

N. austur

Breyting 27.'66
Kvistur á
norðvesturhl.
S.G.

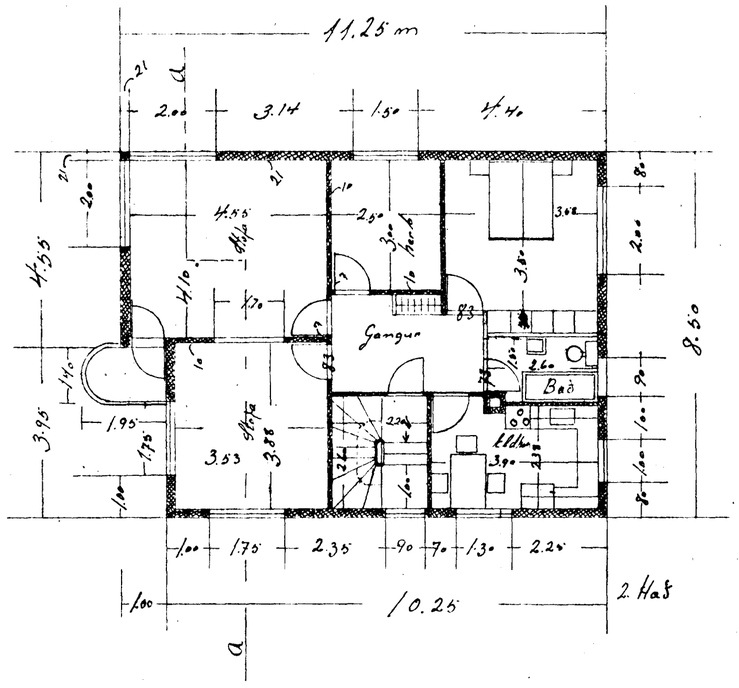

2. Hað

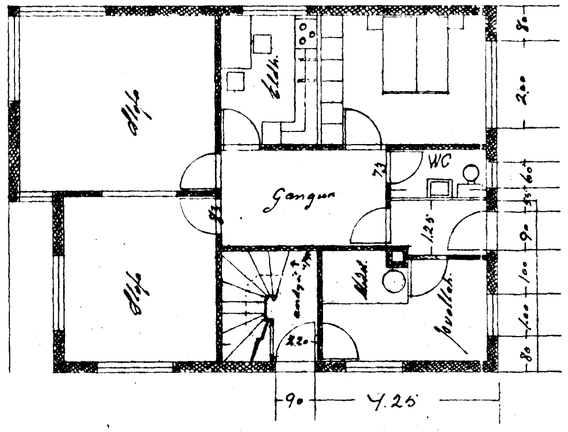

1. Hað

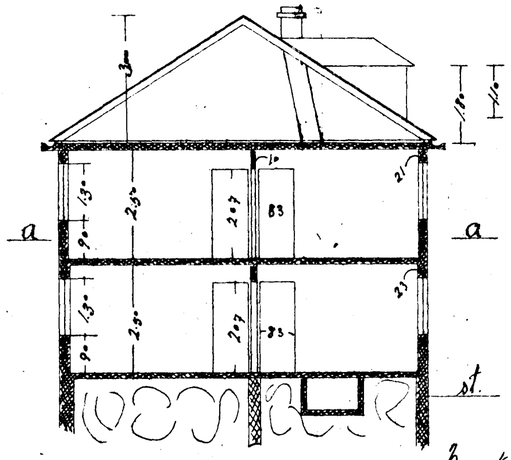

Þverskurður

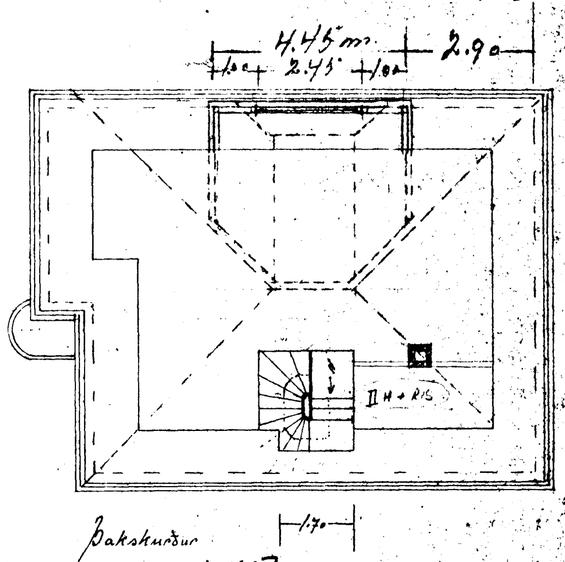

Þakskurður

HRINGBRAUT 34

Hafnarfirði 18-12.'50
Sigmar Guðmundsson