



2. hæð, 1:100

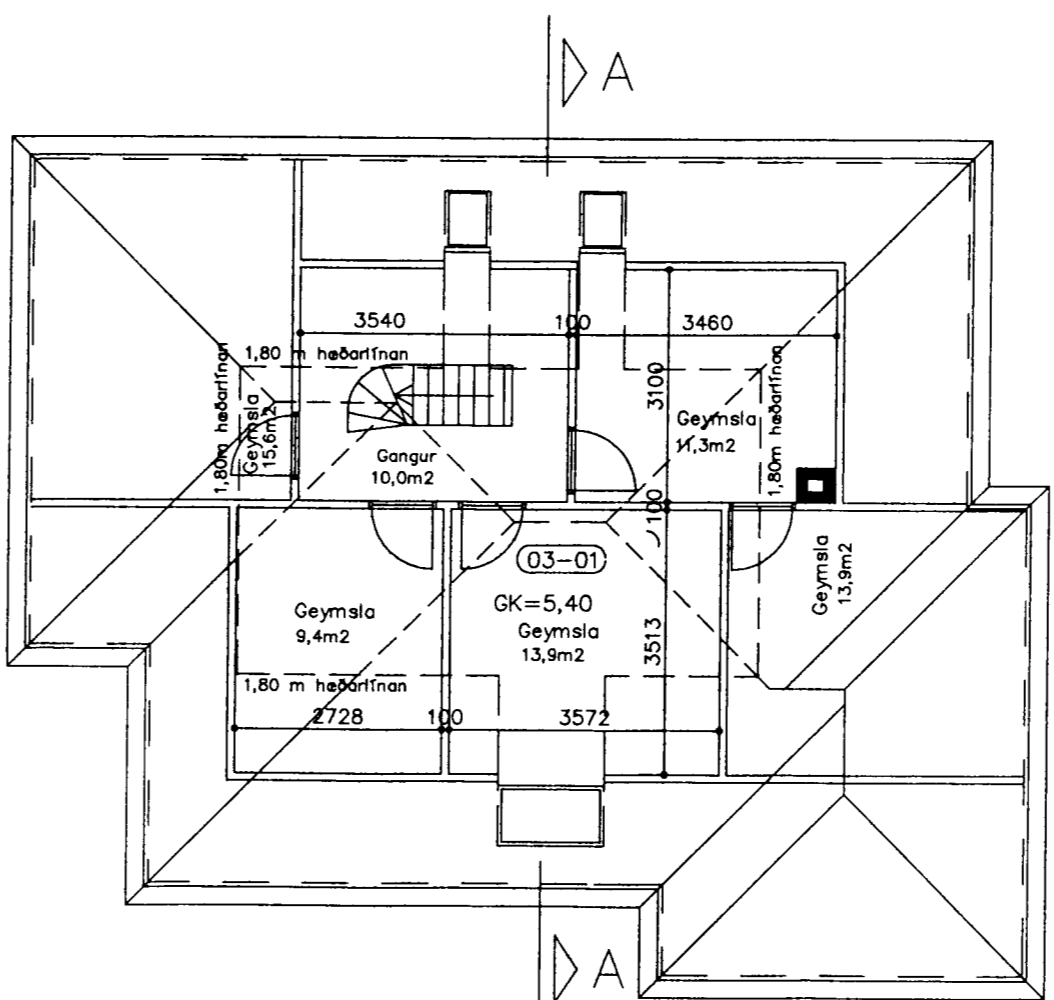

Rishæð (3. hæð) 1:100

Byggingarfulltrúi  
samþykkir erindið.  
07 JULI 2003  
Bent skal á að samþykkt þessi verður ekki virk, fyrr en elfir þinglýsingu eignaskiptafyrirséðar og skráningu þennar hjá Fastegnamati ríkisins.  
Byggingarfulltrúinn í Hafnarfirði  
F.h. Kristján Þórásson

Samþykkt þann  
07 JUNI 2003  
Byggingarfulltrúinn í Hafnarfirði  
F.h. Kristján Þórásson

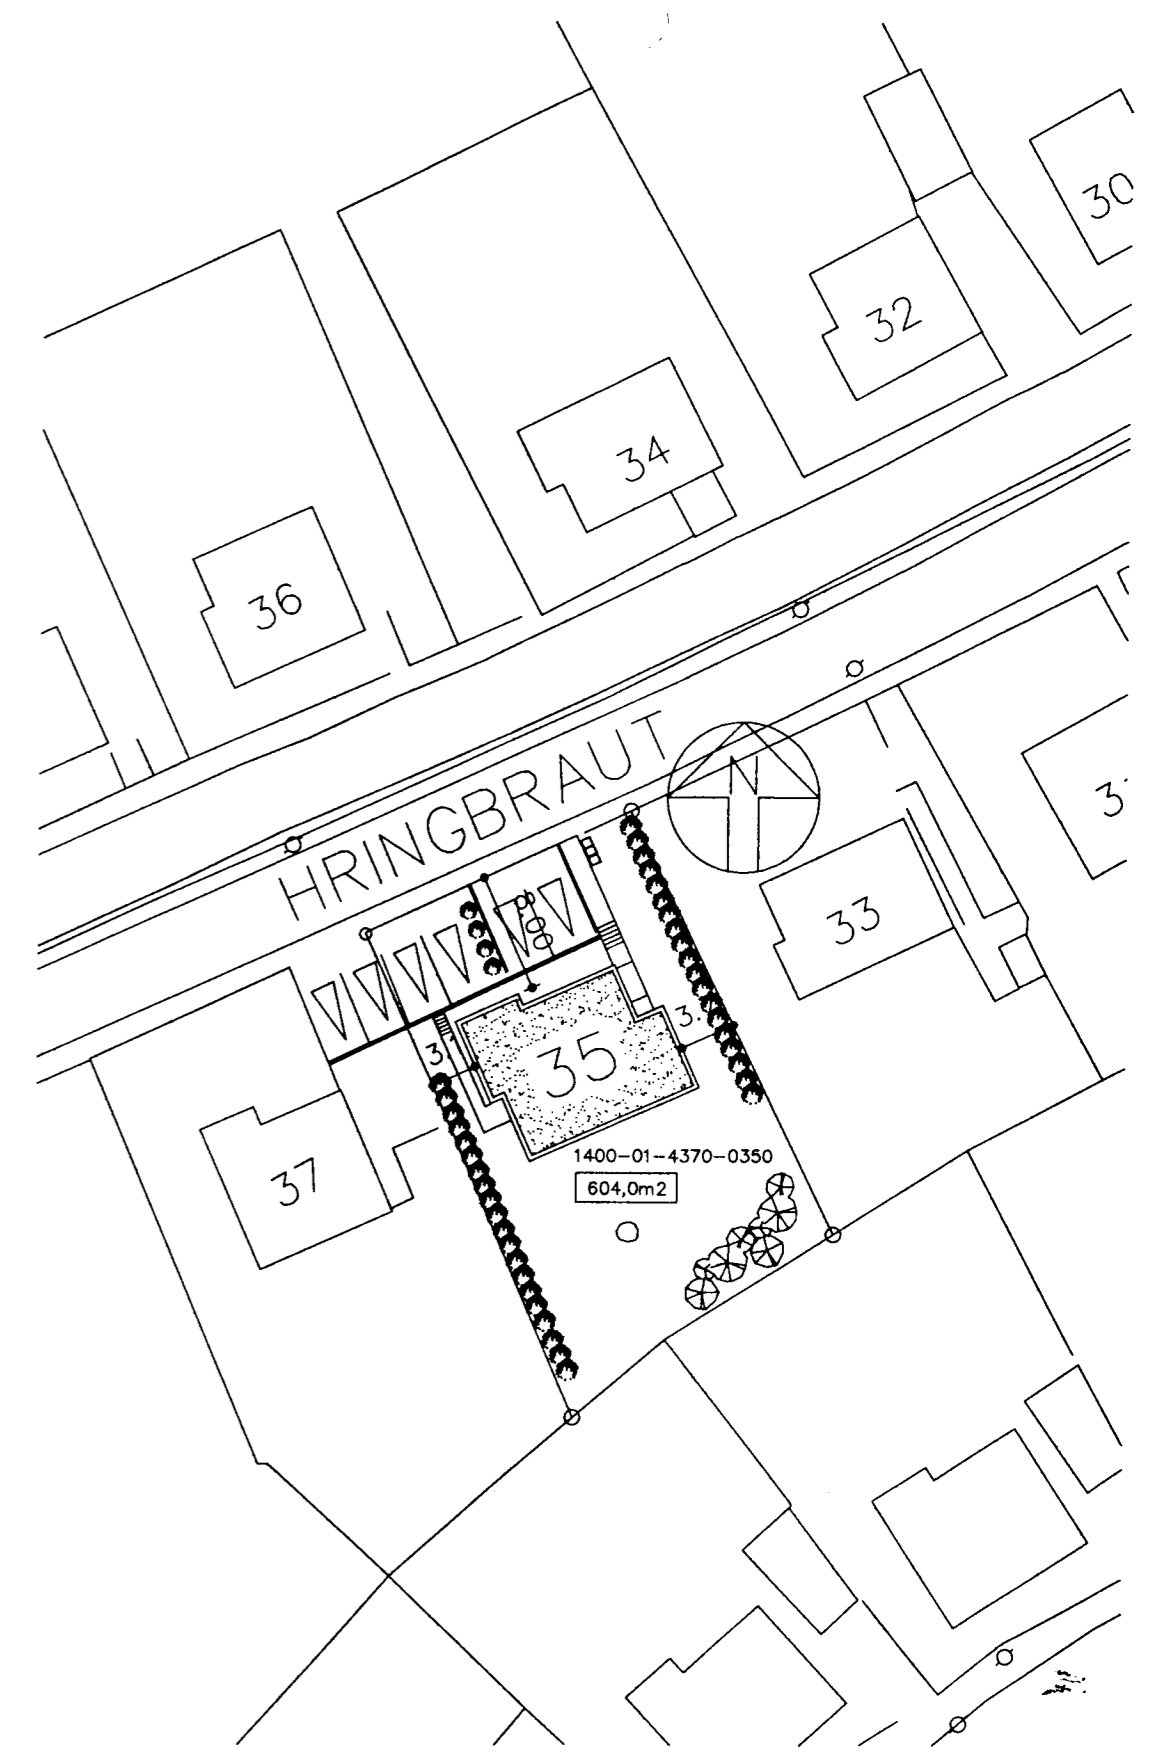

Húsið er steinteypt tveggja hæða hús með rishæð og valmáþaki. Húsið er teiknað upp og staðfært vegna eignaskiptasamnings. Landnr. 121055, greinitala. 1400-01-4370-0350

Reyndartekning.

STADUR: Hringbraut 35, 220 Hafnarfirði.	BLAÐ NR: 1-01
SKÝRING: grunnmynd 1. hæðar, 2. hæðar og rishæðar (3. hæð), afstöðumynd.	KVARÐI: 1:100
Sigurbjartur Halldórsson Kt. 230656-3479. Byggingateknifréðingur Suðurgata 78, 220 HAFNARFIRÐI Síma: 565-5707	HANNAÐ: Sigurb. Hall.
SAMP:	TEKNI: Sigurb. Hall.
	DAGSI: 07
	VERK NR: Hringbr35

BR.	BR. DAGS.	EDLI BREYTINGA.	SIGN.
01			