


Samþykkt á fundi bygginga-
nefndar þ. 11. 7. 73

BYGGINGA-
I HAFNA-
E. Jónsson




Norðvestur

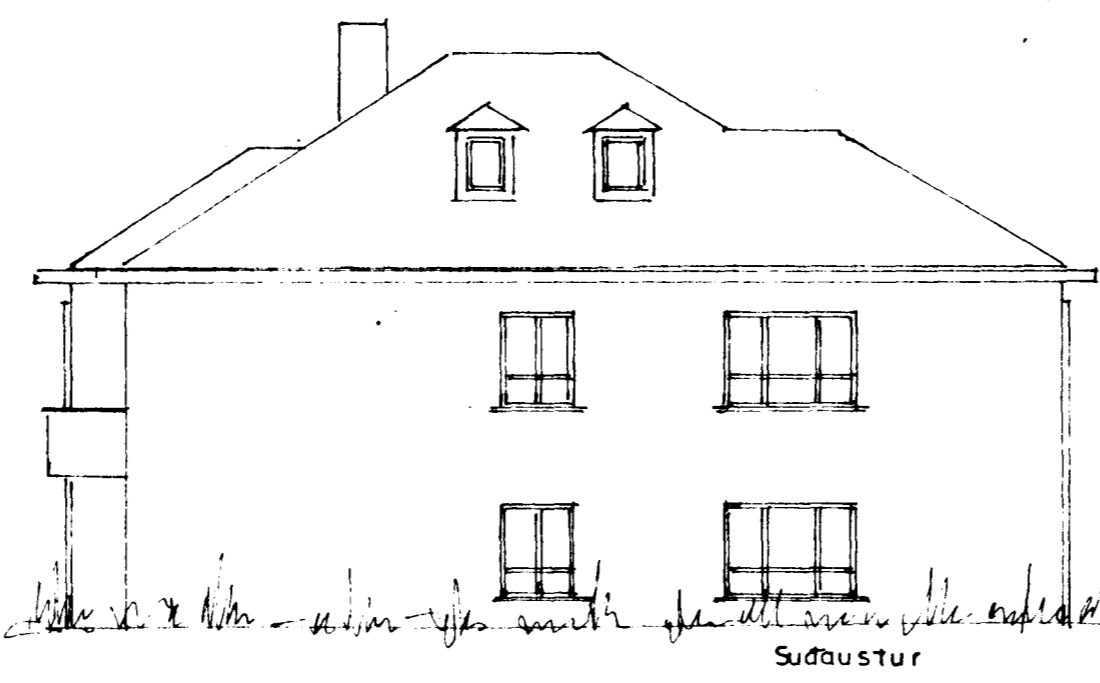

Sudaustur




Sudvestur

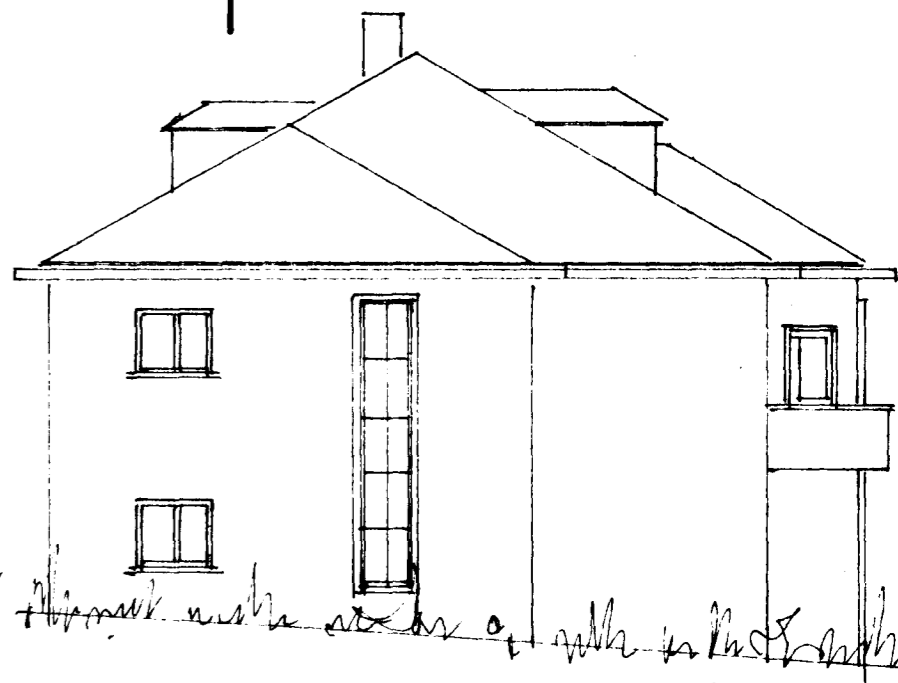


Norðaustur

FYRIR BREYTINGU


EFTIR BREYTINGU

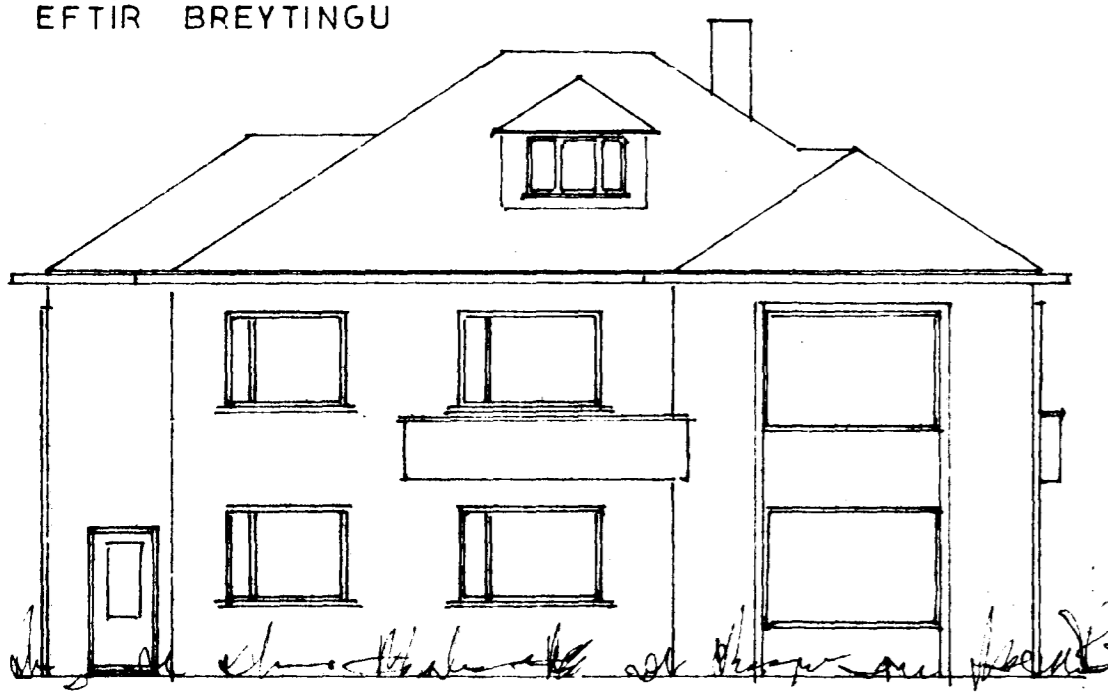


Norðvestur

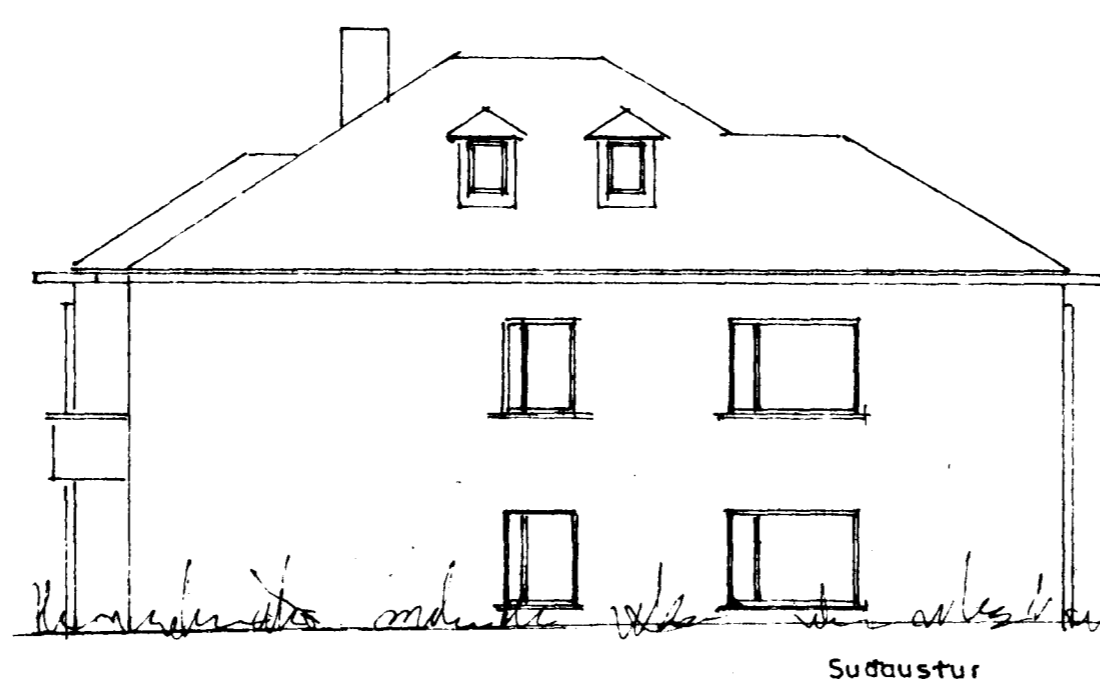

Sudaustur

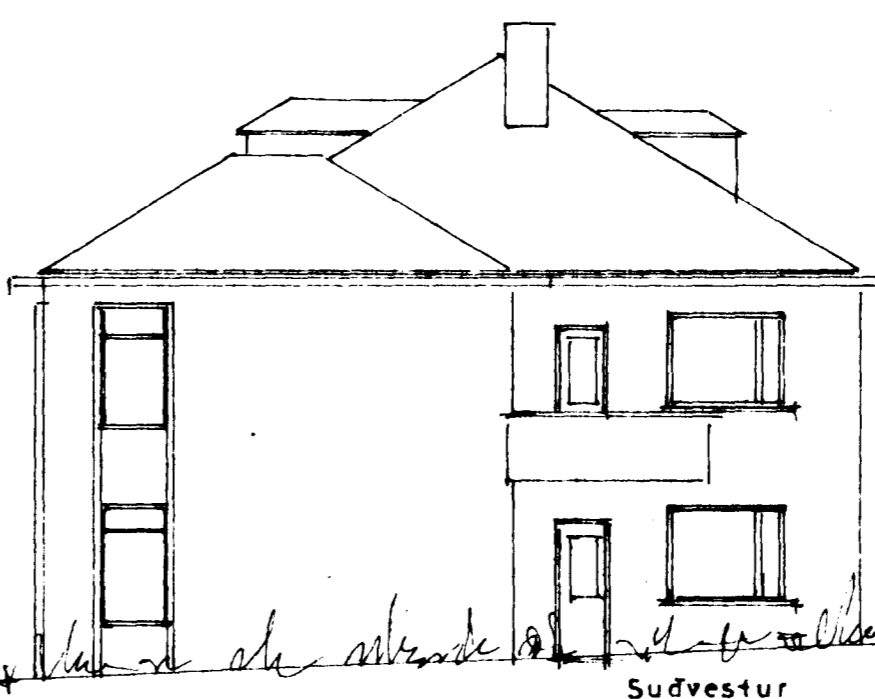

Sudvestur

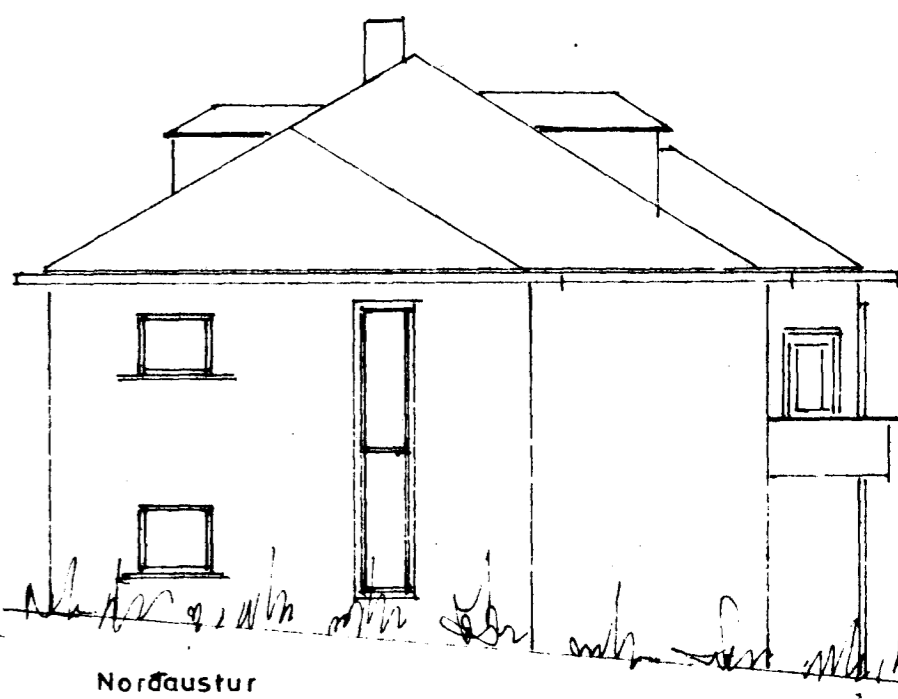

Norðaustur

HRINGBRAUT NR 35
GLUGGABREYTING

ÚTLIT 1:100

Hafnarbirta 5. júní 1973
E. Jónsson

TEIKN.